




Samþykkt þann  
 06 JUNI 2008  
 Byggingartúlltrúinn í Hafnarfirði  
 F.n. Hröfður S. Gunnlaugsson

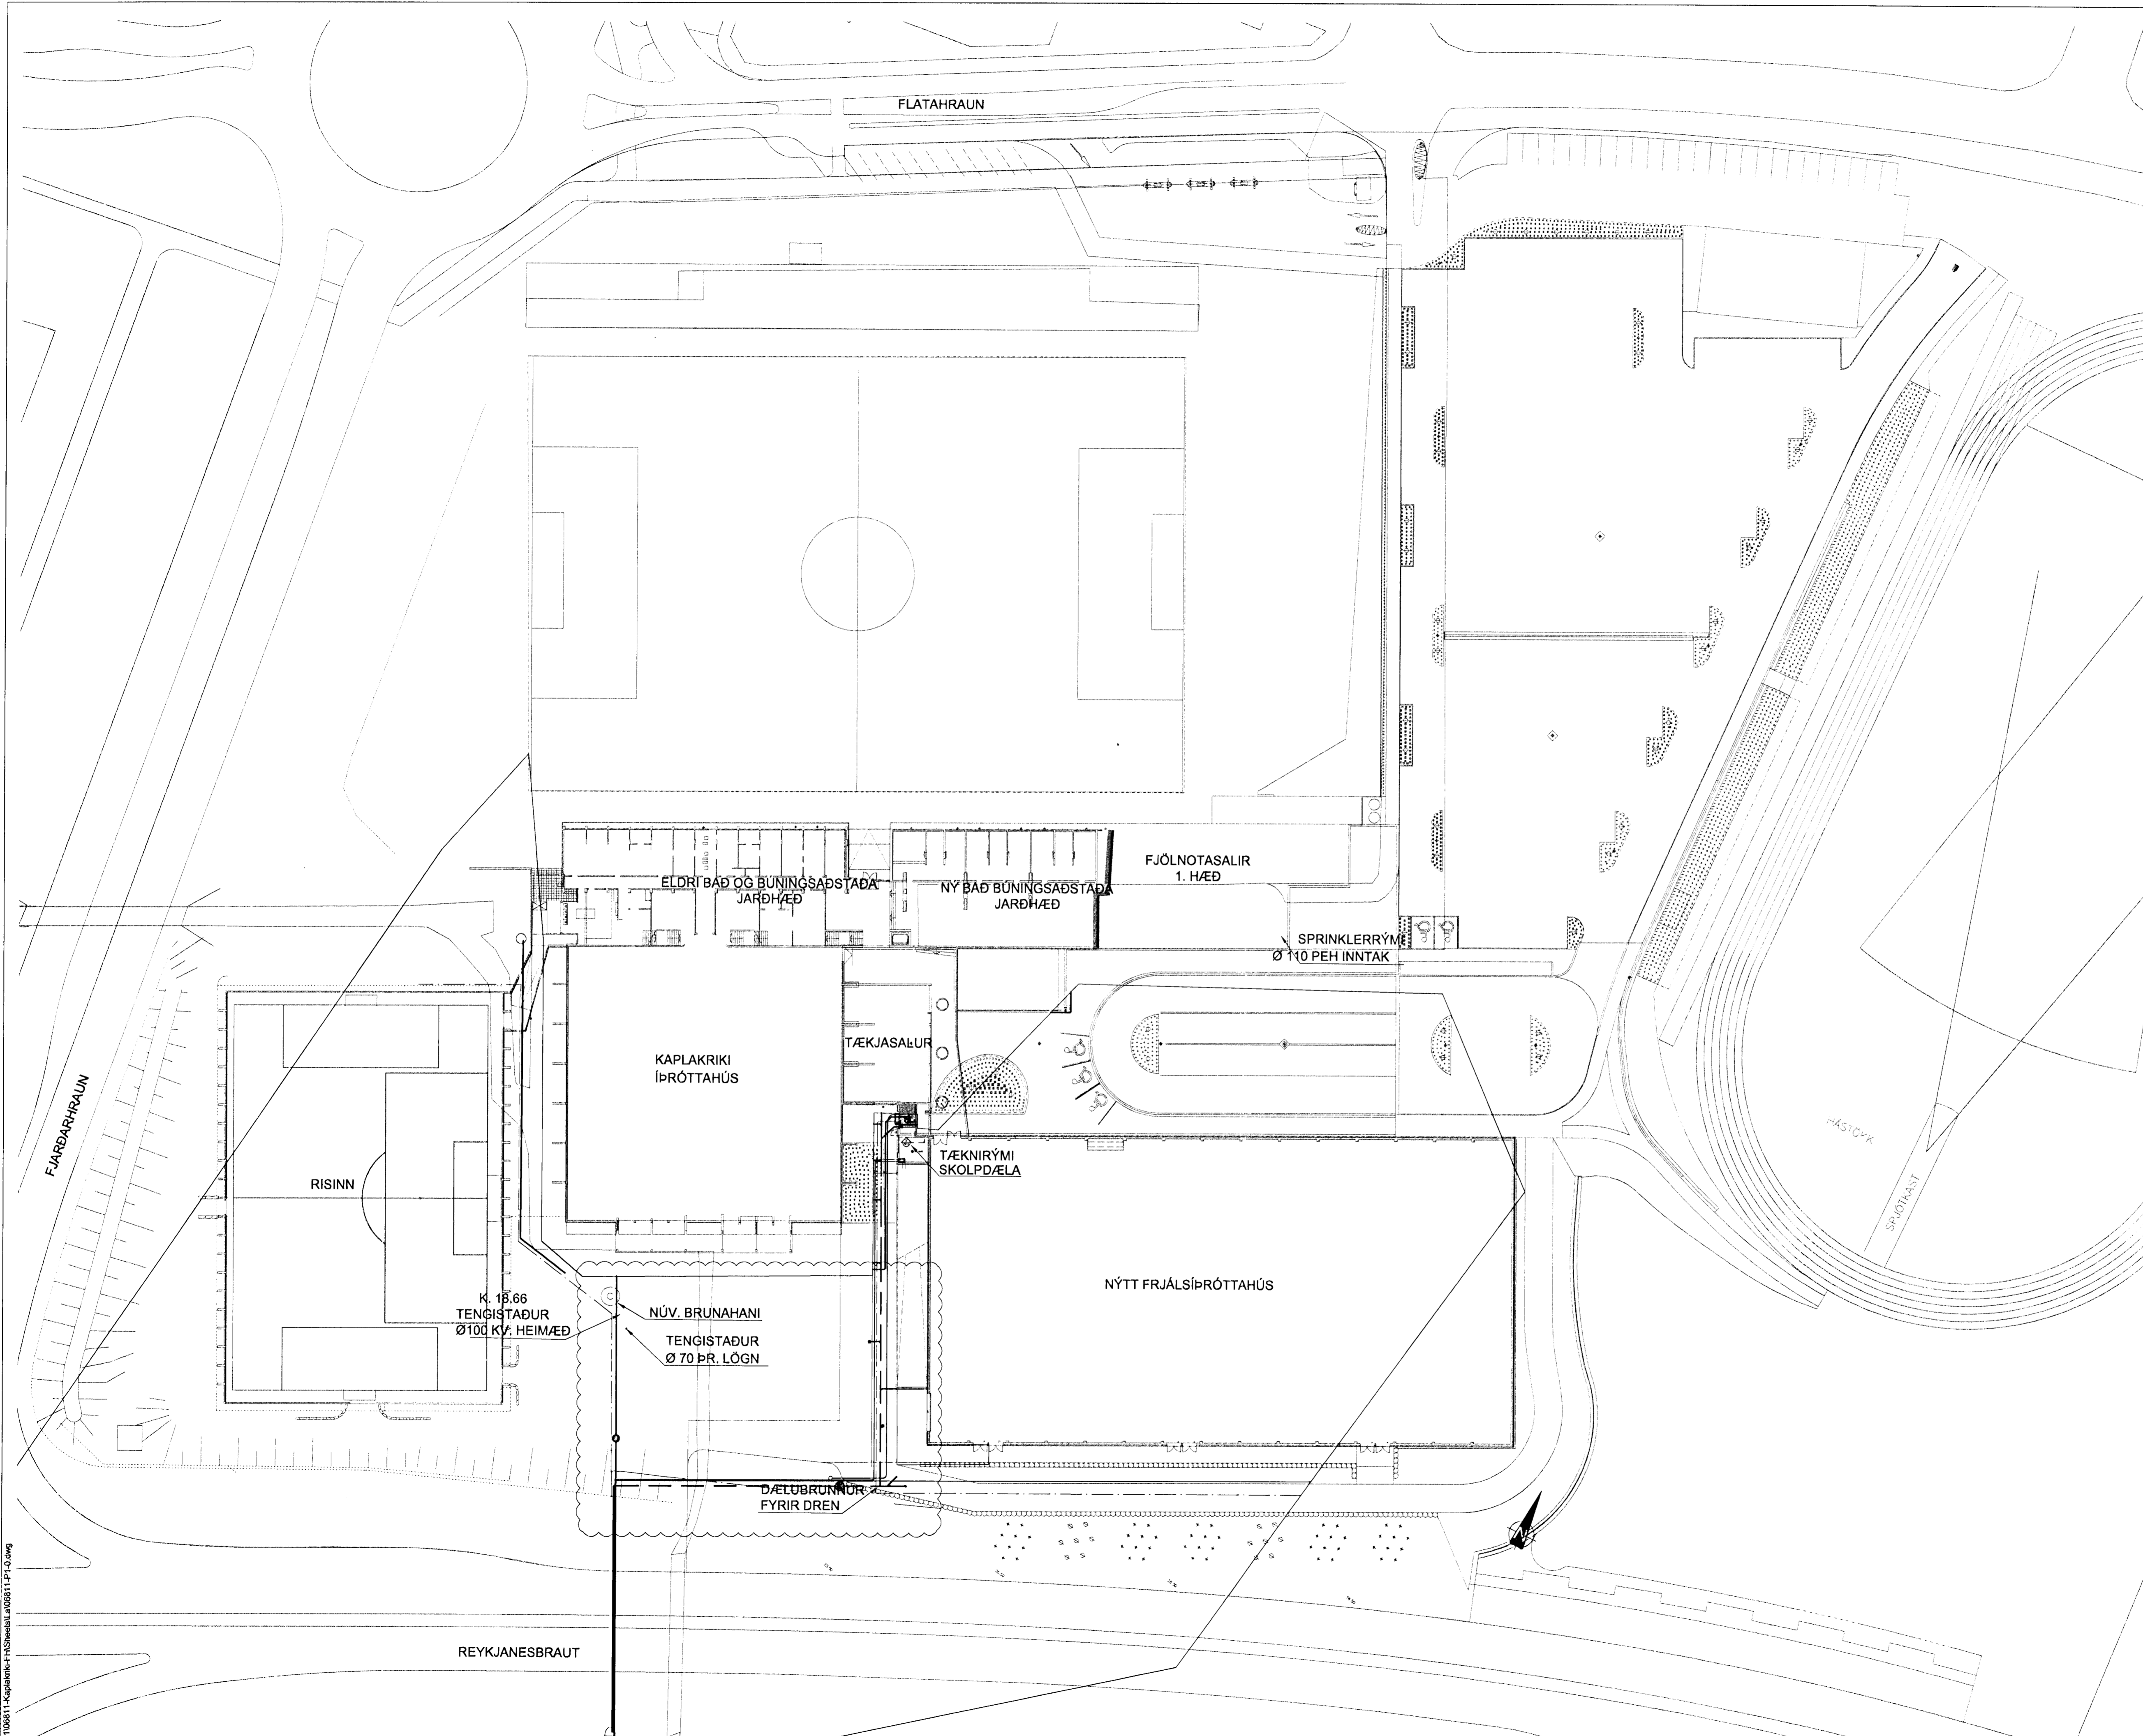

*H. Einar*  
 Kr. 110457-2789

BATTERIÐ  
 HAFNARFIRÐI

KAPLAKRIKI

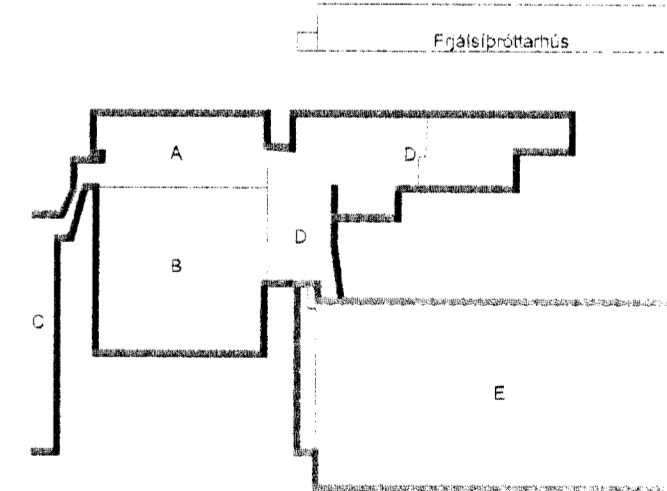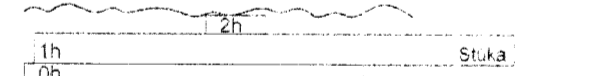

C 20.05.08 Fáersla á dælubrunni o.fl. KMJ/SAS  
 B 14.12.07 Tilfærslur á lögnum KMJ/SAS  
 A 23.11.07 Verkefning KMJ/SAS  
 Útg. Dags. Skýring. Hannadýrferfand

**VSB**

VERKFRÆÐISTOFA

B/EJAHRAUN 20 - 220 HAFNARFJÖRÐUR - KENNIT. 710796-2899  
 vsb@vsb.is · Sími 585 8600 · Fax 585 8610 · www.vsb.is

Aritun séhónumálar  
 Sveinn Áki Sverrisson Kt. 230855 5609

Verkefni  
**KAPLAKRIKI  
 HAFNARFIRÐI**

Verkhúsi  
 Lagnir  
 Grunnlagning  
 Afstöðumynd og tengingar

Hannadýrferfand	Teiknað	Yfirfand	Kvarði	Síða
KMJ	KMJ/JJR	1:500	/A1	-

0000001106011-Kaplakriki-F.H.Sveinsson/08011-11-10.dwg