




Samþykkt þann
06 JUNI 2008
Byggingafulltrúinn í Hafnarfirði,
F.h. Hrólfur S. Gunnlaugsson

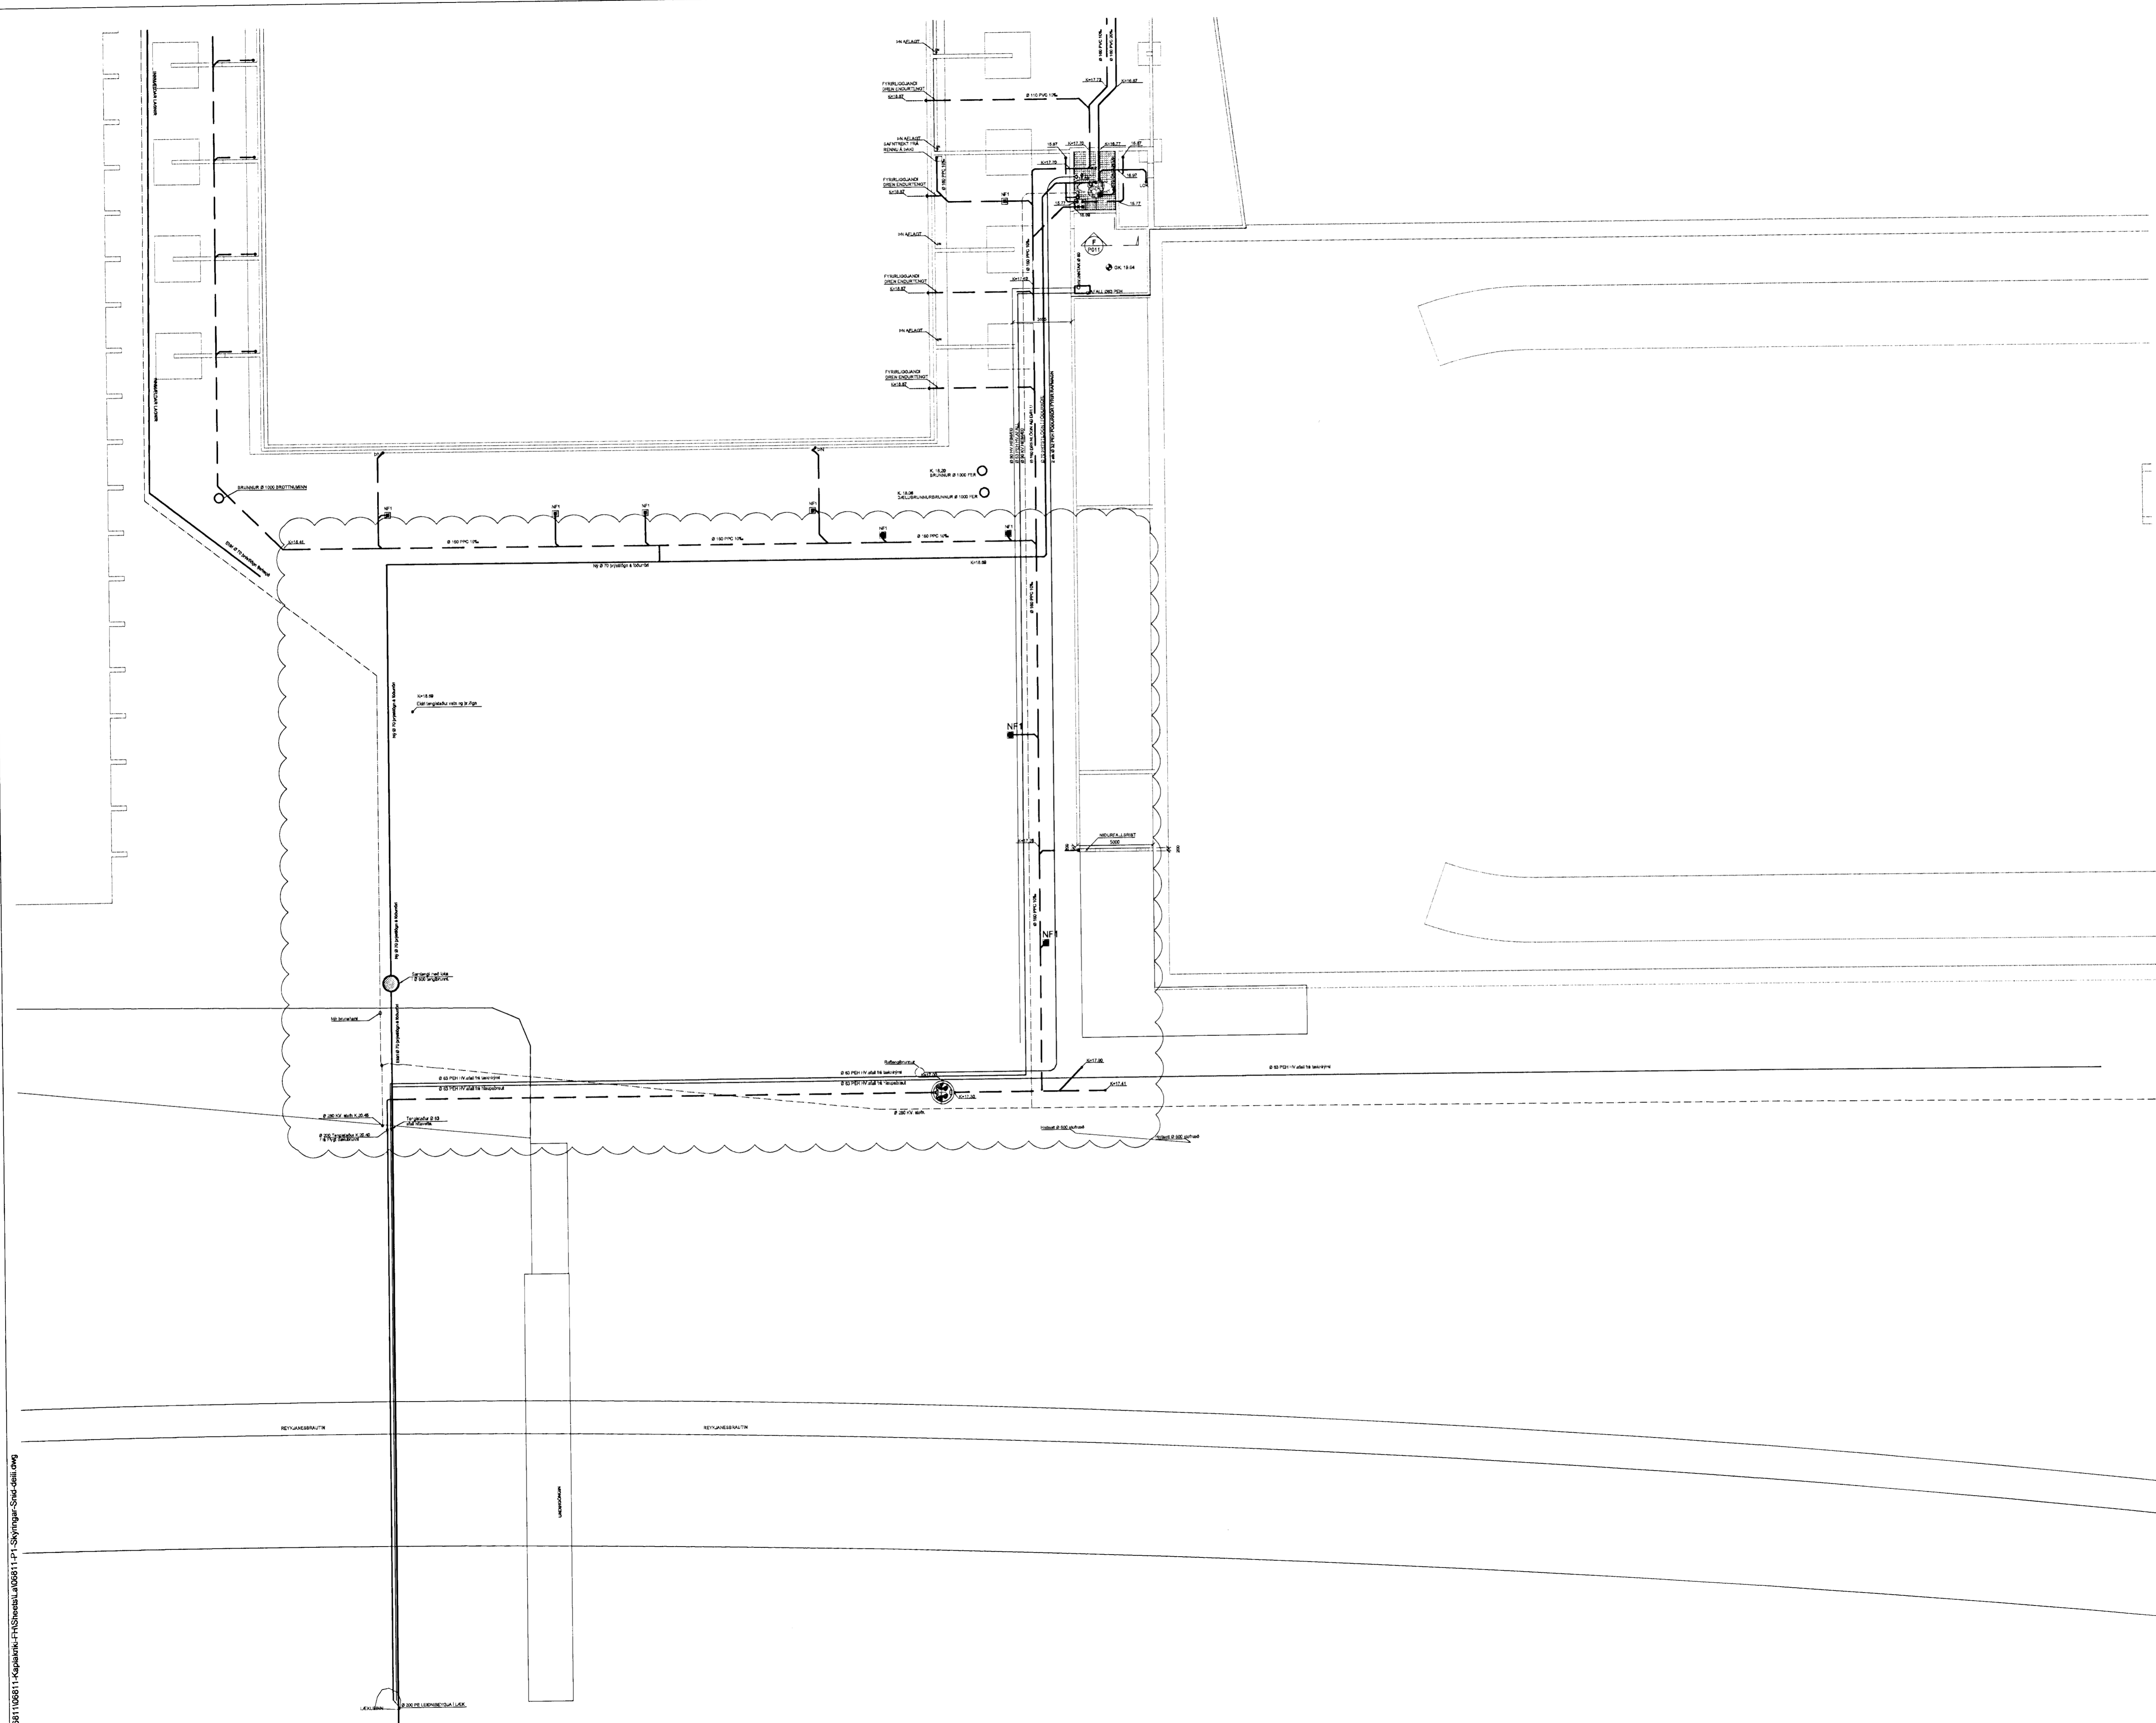

H. Gunnlaugsson
Kt. 110457-2789



KAPLAKRIKI

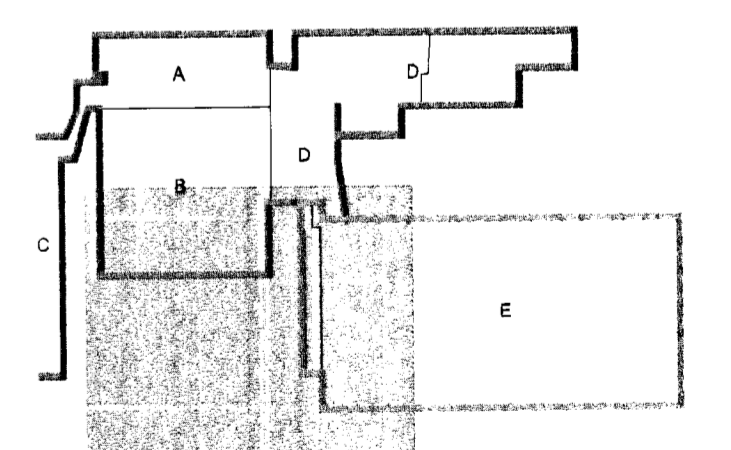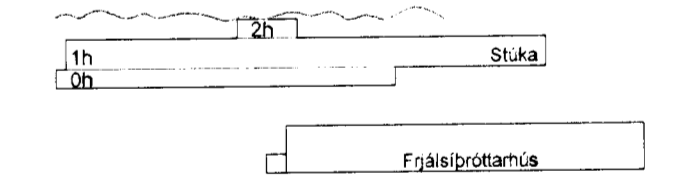

E	20.05.08	Færsla á dæjubrunni o.fl.	KMJ/SÁS
D	29.01.08	Breytingar á kótum	KMJ/SÁS
C	14.12.07	Tilfærsla á lögnum	KMJ/SÁS
B	23.11.07	Breyting á kótum og lögnum	KMJ/SÁS
A	12.11.07	Breyting á lögnum frá dælugryfju	KMJ/SÁS
Útg.	Dags.	Skýring	Hannað/Virfard



VERKFRÆÐISTOFA

BÆJARHRAUN 20 · 220 HAFNARFJÖRDUR · KENNIT. 710796-2899
vsb@vsb.is · Sími 585 8600 · Fx 585 8610 · www.vsb.is

Ártun séðhónuðar
Sveinn Áki Sverrisson Kt. 230855 5609

Verkhelti
KAPLAKRIKI
HAFNARFIRÐI

Verkhelti
Lagnir
Grunnlagir
Skýringar Tengisvæði

Hannað	Teiknað	Virfard	Kvartí	Síða
KMJ	KMJ	SÁS	1:200	/ A1
Dags.	Verkefni	Teikning	Útgáfa	
19.02.07	06811	P010	E	

0681106811-Kaplakriki-FNShevaL06811-FPI-Skyringar-Skad-dall.dwg