

**Fráveitulagnir innanhús, Skýringar**

Fráveitulagnir innanhús skulu vera í samræmi við ÍST-68 og fara skal eftir fyrirmælum framleiðanda. Lagnaefni skal vera REHAU RAUPIANO hljóðeinangrandi lagnir úr PP (polypropetyln), eða sambærilegt, með stingmúffu og þéttirhring. Allar beyrjur og greinar skulu gerðar með viðeigandi tengistykjum. Nota skal hljóðeinangrandi burðarfestingar á lóðréttar lagnir. Setja skal hreinsistöta á alla fallstamma. Lóðréttar langir eru huldar með eldvarnarkvoðu.

**Fráveitulagnir undir botnplötu og utan með húsi, Skýringar**

Fráveitulangir undir botnplötu og utan með húsi skulu vera úr PVC eða sambærilegt. Fara skal eftir fyrirmælum framleiðanda og í samræmi við ÍST-68. Grafa skal fyrir lögnum í fullþjappað fylliefni. Undir og umhverfis rörin skal vera minns 150 mm sandlag. Lagnir skulu liggja á belgjum ekki á múffum. Skeyta skal rör með þar til gerðum þéttirhringjum. Þess skal gætt að rör geti þanist eðlilega. Þar sem við á skulu eldri grunnlagnir fódraðar með viðurkendum og vottuðum fódringum. Meðfram kjallaraveggjum komi drendúkur og sjúuhæft efni sé annað ekki getið.


Brunnar eru d600 úr plasti með járnloki, nema annað sé tekið fram. Regnvatnslagnir skulu vera gataðar þerrilagnir. K: Botnkóti á róri eða brunni

- Kr: Botnkóti regnvatnslagnar
- Ks: Botnkóti skólplagnar
- EV: Eldhúsvaskur
- NF: Niðurfall
- PN: Þakniðurfall
- SF: Sandfang
- SV: Skolvaskur
- ÞV: Þvottavél
- ø100 VS/HL: ø100 VS/HLklefi
- ST: Sturta
- VS: Vatnssalerni
- HL: Handlaug
- GN: Gegnumsteymisgölfniðurfall
- GN/E: Gölfniðurfall með einstreymsloka í vatnslás

Ídráttarrör fyrir kalt neysluvatn skulu vera d120 PEH. Rörin leggjast í a.m.k 1.2 m dýpi undir endalegu jarðvegysfiribordí. Þau leggjast í 150 mm þjappaðan sand og skal fyllt með a.m.k. 300 mm sandlagi yfir og umhverfis rörin. Rörin skulu lögð yfir skolplögnina. Rörin skulu vera a.m.k. 500 mm frá skolplögn í lárétta plani. Sjá leiðbeiningar veitunar.

Hæðarkótar á gölfplötum eru m.v. endanlega gölfhæð.

- Kalt vatn
- Hitaveita framrás
- - - Hitaveita bakrás
- Skólplagnir
- Jarðvatnslagnir(dren)
- Regnvatnslagnir

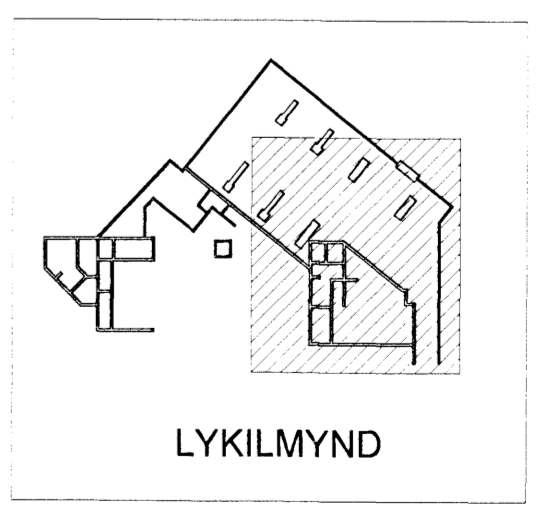

ÍDRÁTTARRÖR 60MM PEH FYRIR KALDAVATNSHEIMÆÐ LAGT AÐ LÓÐARMÖRKUM Á DÝPI A.M.K 1.2M FRÁ ENDANLEGU YFIRBORDÍ.

Breytingar 29.06.2008  
1. Lagnaletuðum að brunnum

	<b>Verkfræðistofan Höfn</b> Dverhólt 11, 105 Reykjavík Sturlaugur Þorsteinsson Byggingarverkfræðingur kt. 2309533-8579	Vesturgata 18-20, Hafnarfjörður Sími: 521203-1010 Sími: 5782800	Dátum: 14.05.07 Skala: 1:50	Jarðvegslagnir Grunnmynd - sökklar	L203a 08-033
	Heiti: KA Nafn: HJ Netfang: kastan@vsh.is Vefur: www.vsh.is	[Handwritten signatures and notes]			