DEILI 1:20 U14 B2-12

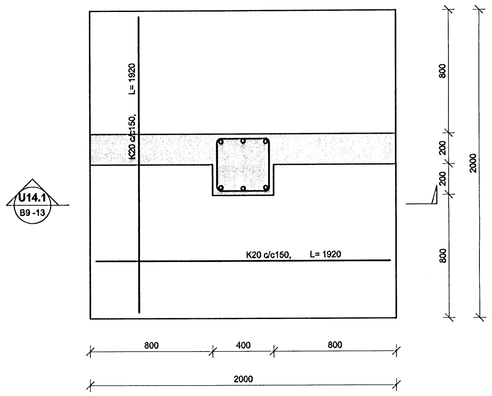

DEILI 1:20 U14' B2-12

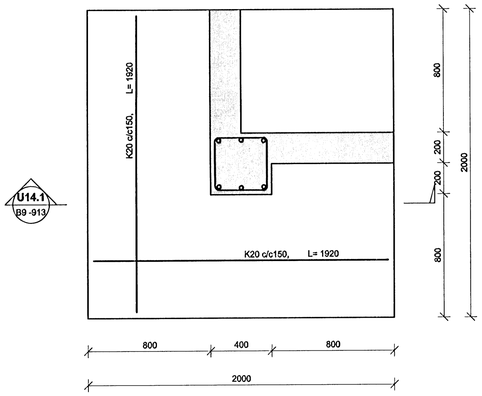

SNIÐ 1:20 U14.1 B9-13

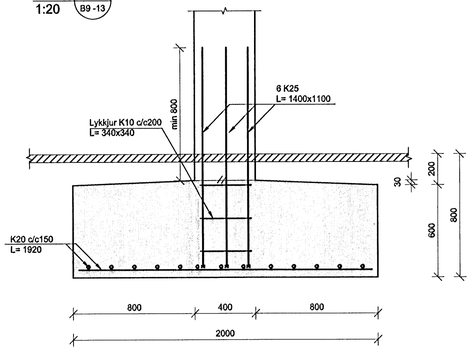

SNIÐ 1:20 M B2-10 B2-12

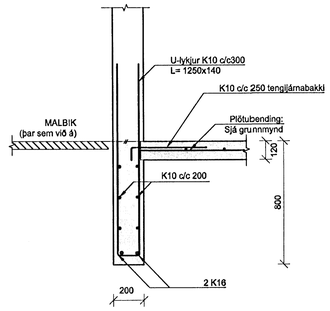

SNIÐ 1:20 M' B2-10 B2-15

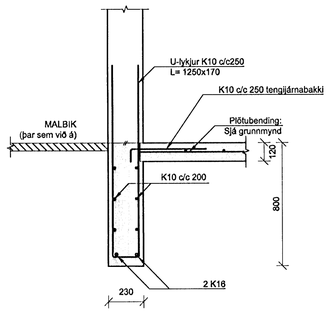

Samþykkt þann 07 JÚLÍ 2008
Byggingarfulltrúinn í Hafnarfirði
F.h. Hrólfur S. Gunnlaugsson

DEILI 1:20 U15 B2-13 B2-15

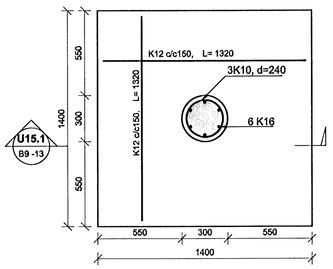

SNIÐ 1:20 U15.1 B9-13

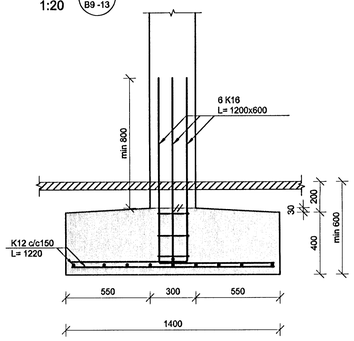

DEILI 1:20 U1' B2-11 B2-12 B2-13

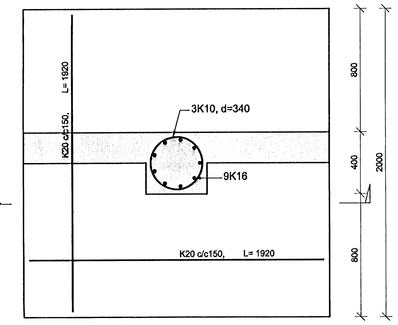

SNIÐ 1:20 O B2-10 B2-11

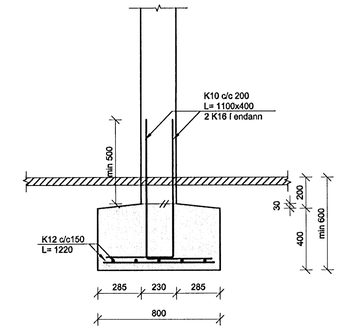

SNIÐ 1:20 N B2-10 B2-12

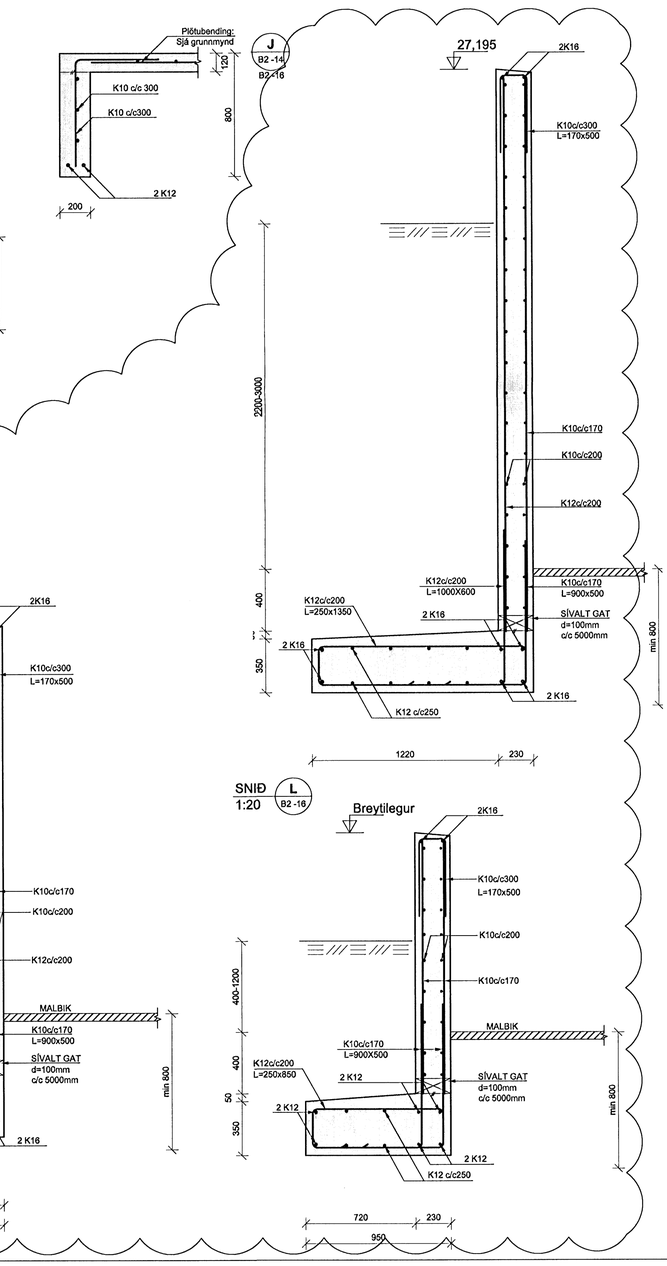

SNIÐ 1:20 I B2-10 B2-14 B2-15

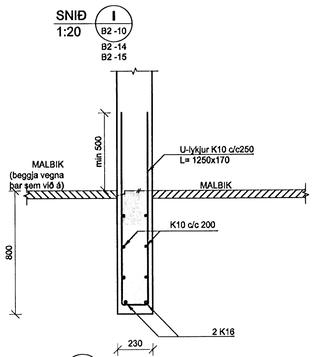

SNIÐ 1:20 I' B2-10 B2-14 B2-15

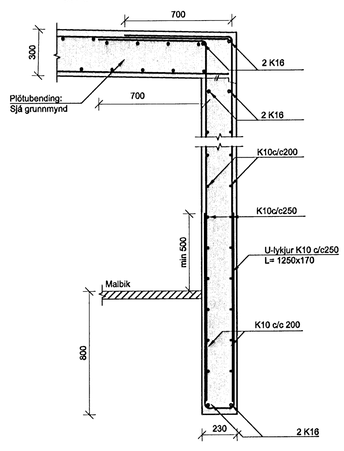

SNIÐ 1:20 P B2-10 B2-14 B2-04

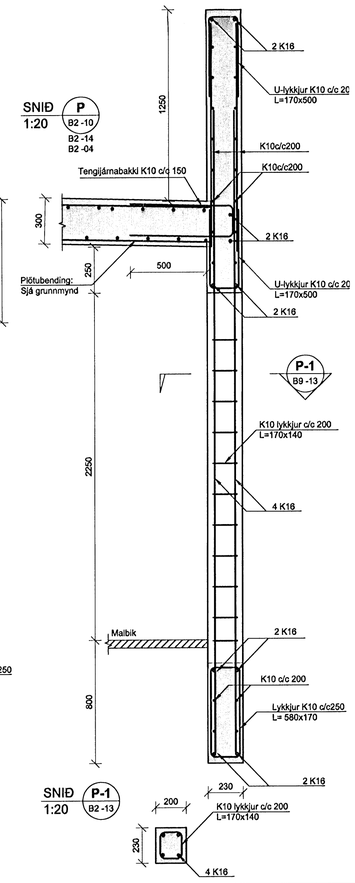

SNIÐ 1:20 P-1 B2-13

SNIÐ 1:20 Q B2-10 B2-15 B2-05

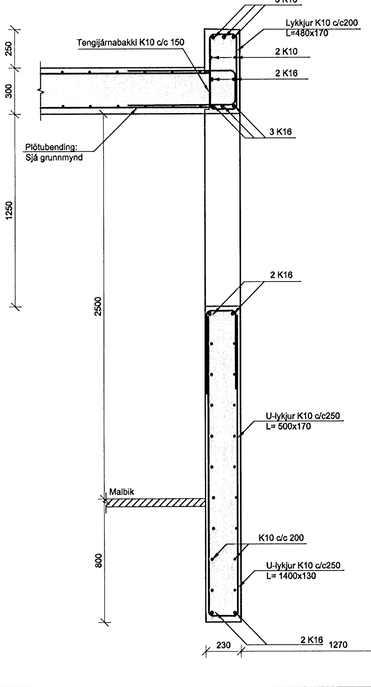

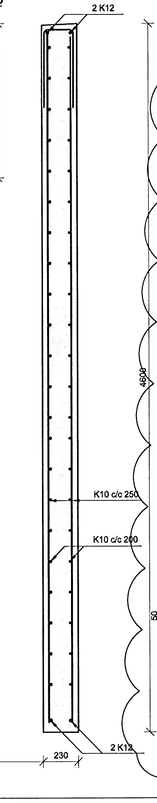

SNIÐ 1:20 K B2-16

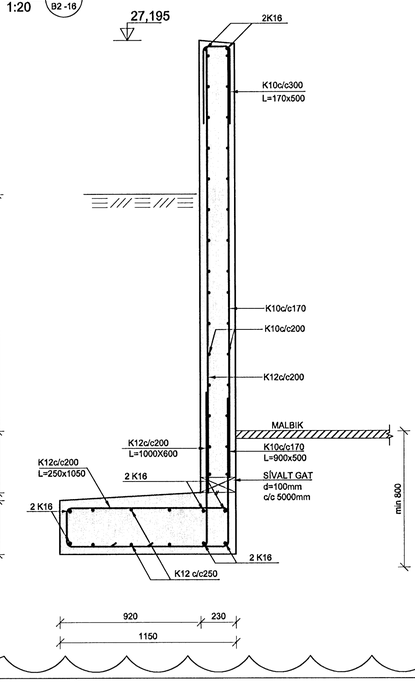

SNIÐ 1:20 L B2-16

ÚTI INNI
ARKITEKTAR
Jón Þór Þorvaldsson AÍ, FSSA
Kt. 021256 7579

DALSHRAUN 3

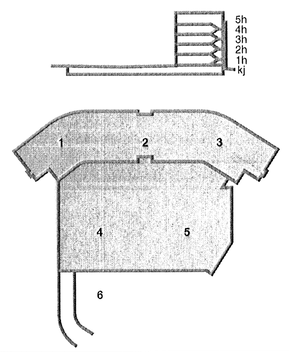

D	02.06.08	Fætur á stoðvegg breytast	SPJ/BG
C	27.03.08	Nýtt snið P-1 og lagfæringar á sniðum	SJ/HJ
B	29.02.08	Ný snið	SJ/HJ
A	30.01.08	Snið G-H&H.1 detta út ný snið í skýjum	SJ/BG
Útg.	Dags.	Skýring	Hannað/Yfirfarið

VSB
VERKFRÆÐISTOFA

BÆJARHRAUN 20 • 220 HAFNARFJÖRÐUR • KENNIT. 710796-2899
vsb@vsb.is • Sími 585 8600 • Fax 585 8610 • www.vsb.is

Áritun sérhönnuðar
Björn Gústafsson Kt: 180550 4889

Verkheiti
DALSHRAUN 3
HAFNARFIRÐI

Verkhluti
Burðarvirki
Undirstöður
Snið og sérmyndir

Hannað	Teiknað	Yfirfarið	Kvarði		Síða
SJ	SJ/JJR	BG	1:20	/ A1	-
Dags.		Verkefnr	Teikning		Útgáfa
16.01.2007		07244	B9 -13		D

V:\2007\07244\T\07244-Dalshraun 3\Sheets\Bá\07244-BR-Undirstöður.dwg