


ELDVARNAÞJÓNUSTAN ehf.  
Ástvaldur Eiríksson  
Yfirfarið  
07 JULÍ 2008  
 Án athugasemda  
 Með athugas. dags.  
*[Signature]*  
Lögfróðingur

SKIPALÓN 10-14

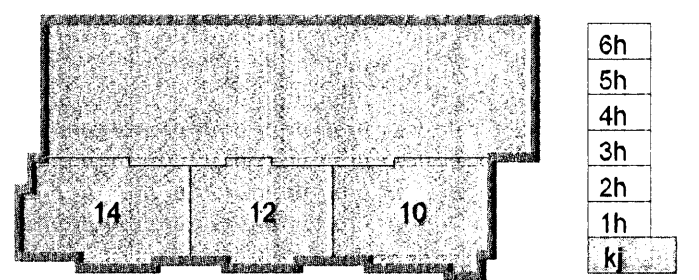

Útg. Dags. Skýring. Hannabýrfríð



VERKFRÆÐISTOFA

BÚJARHRAUN 20 · 220 HAFNARFJÖRDUR · KENNIT. 710796-2899  
vab@vab.is · Sími 585 8600 · Fax 585 8610 · www.vab.is

Ártun sérhönnuðar  
Sveinn Áki Sverrisson KT: 2308568608  
Verkefni

SKIPALÓN 10-14  
HAFNARFIRÐI

Verkhúti  
LAGNIR  
Vatnsúðalagnir  
Grunnmynd Bilakjallara

Hannabýrfríð	Teiknað	Yfirfarið	Kvarði	Síða
JGR	JGR	SÁS	1:50	/ A1
Dags.	Verkefni	Teikning	Útgáfa	
11.09.2007	06730	P601	-	