



loftútsög/ reyklosun

Bílagæymsla 1150 m²
 alls 44 bílastæði
 BÍLAGÆYMSLAN ER MEÐ VATNSSLÖKKVIBÚNAði,
 "SPRINKLERKERFI" tengdum eldvarnbúnaði.
 Loftútsög frá gólfleti með velknúnum búnaði

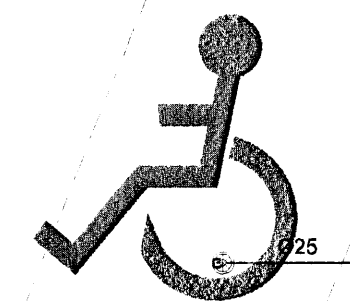

ELDVARNAR-ÞJÓNUSTAN ehf.
 Astvaldur Eiríksson
 Yfir-farið
 07. JULÍ 2008
 An athugasemur
 Með athugasemum
 (Signature)

SKIPALÓN 10-14

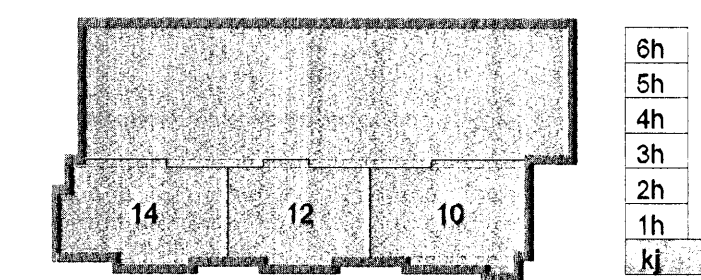

Útg. Dags. Skýring. Hannað/Yfirfarið

VS
 VERKFRÆÐISTOFA

BEJARHRAUN 20 • 220 HAFNARFJÖRÐUR • KENNIT/ 710796-2899
 vsb@vab.is • Sími 585 8600 • Fax 585 9810 • www.vsb.is

Áritun sérhönnuðar
 Sveinn Áki Sverrisson KT: 230855 5609

Verkhúsið
SKIPALÓN 10-14
HAFNARFIRÐI

Verkhúsið
 LAGNIR
 Vatnsúðalagnir
 Grunnmynd Blakjallara

Hannað	Teiknað	Yfirfarið	Kvæði	Síða
JGR	JGR	SÁS	1:50	/ A1
Dags.	Verkefni	Teikning	Útgáfa	
11.09.2007	06730	P602	-	

V:\00056557\06730-Skipalón 10-14\Shemas\arv\varmbuðalagnir\06730-P602-01.dwg