


ELDVARNAÐJÓNUSTAN ehf.
 Ástvaldur Eiríksson
 Yfirfarið
 07 JULI 2008
 Án athugasemda
 Með athugas. dags. _____
 [Signature]

SKIPALÓN 10-14

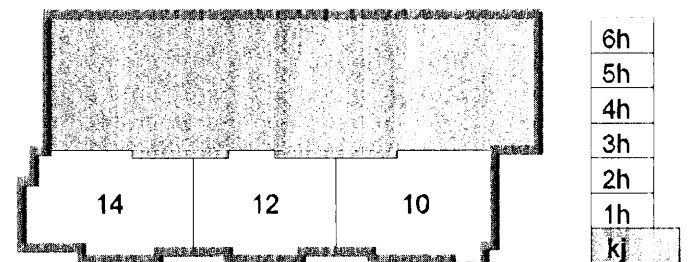

Útg. Dags. Skýring
 22. maí 2008
 Hannad'Yfirfarið
 [Signature]



VERKFRÆÐISTOFA

BÆJARHRAUN 20 · 220 HAFNARFJÖRDUR · KENNIT. 710796-2899
 vab@vab.is · Sími 585 8600 · Fax 585 9810 · www.vab.is

Ártun sérhönnuðar
 Sveinn Áki Sværriðsson Kt: 230855 5909
 Verkheldi
SKIPALÓN 10-14
HAFNARFIRÐI
 Verkheldi
LAGNIR
Vatnsúðalagnir
Sniðmyndir

Hannab.	Teiknað	Yfirfarið	Kvaði	Síða
JGR	SÁS	SÁS	1:50	/ A1
Dags.	Verkefni	Teikning	Útgáfa	
11.09.2007	06730	P604	-	