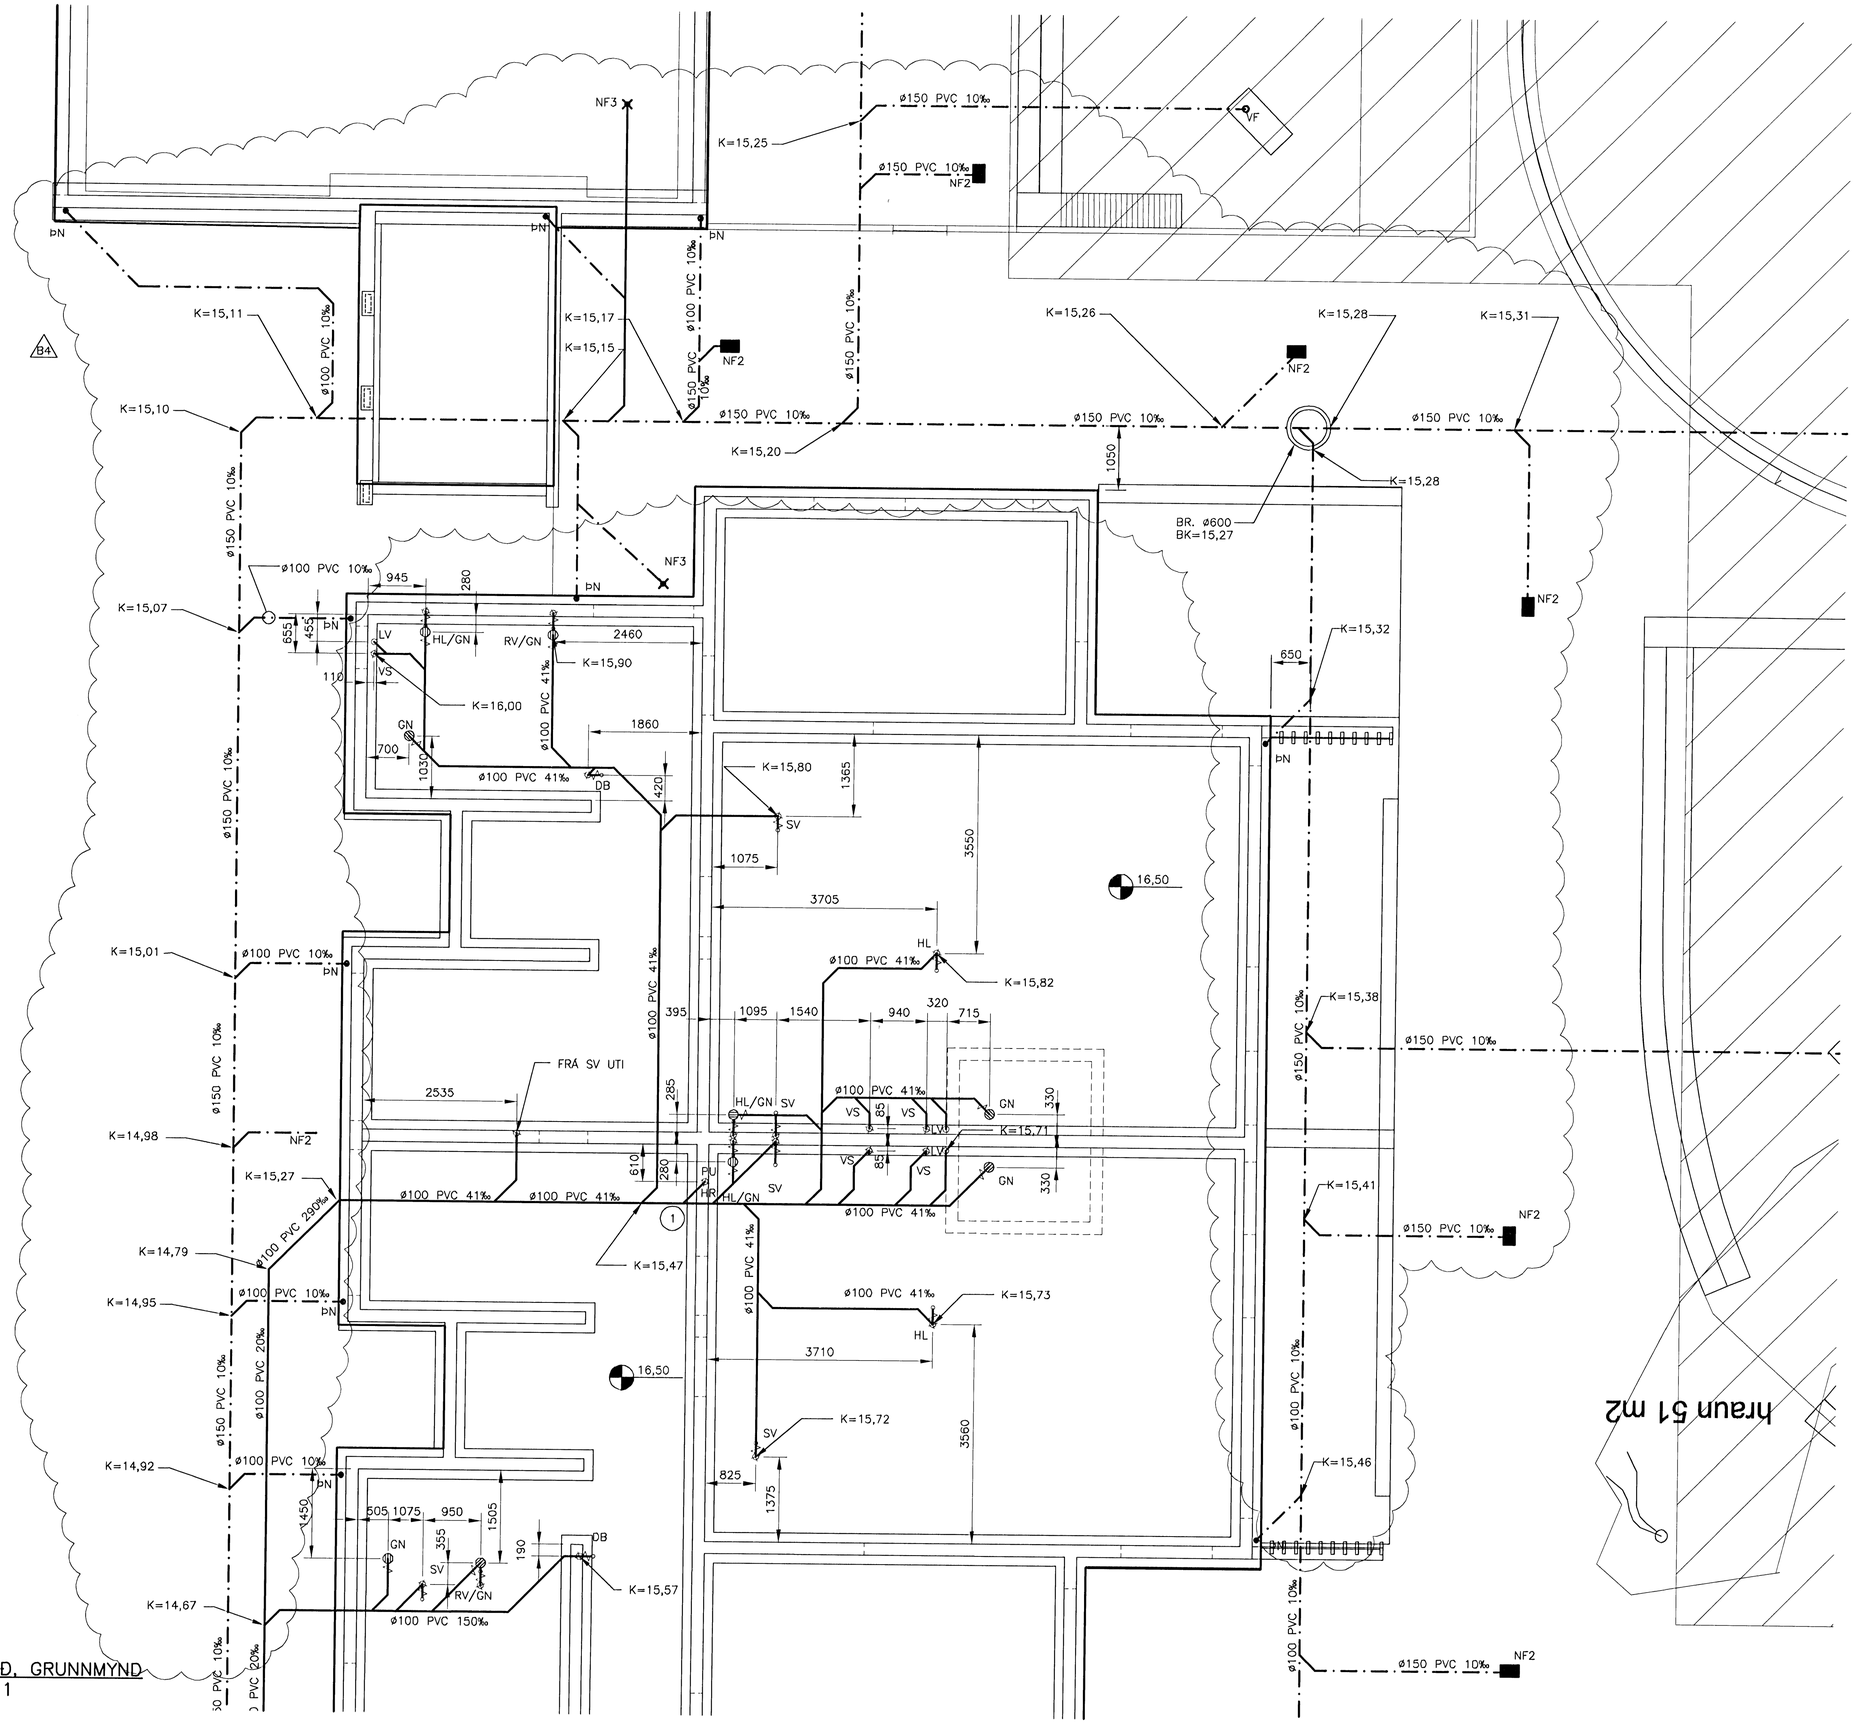

1. HÆÐ, GRUNNMYND
MKV. 1

Samþykkt þann 07 NÓV 2008
Byggingarfulltrúinn í Hafnarfirði
f.h. Hrólfur S. Gunnlaugsson

SJÁ ALMENNAR SKÝRINGAR OG SÉRMYNDIR Á TEIKNINGU P261.

MKV. 1
0 1000 2000 3000 4000 5000
1:50 (Í A1) mm

ÚTGÁFUFERILL					
NR:	DAGS:	SKÝRINGAR:	HÁ:	YF:	SÞ:
B1	01.09.08	BYGGINGATEIKNING	PKL	PB	PB
B2	25.09.08	SKOLPLAGNIR FÆRÐAR	PKL	PB	
B3	07.10.08	MÁLSETNINGUM BÆTT VIÐ	PKL	PB	
B4	31.10.08	LÖGNUM BREYTT	PKL	PB	

DAGS. UNDIRSKRIFTAR: NAFN OG KT. SAMRÆMINGARHÖNNUÐAR: SIGURLAUG SIGURJÓNSDÓTTIR 060767-3311
UNDIRSKRIFT SAMRÆMINGARHÖNNUÐAR:

MANNVIT
VERKFRÆÐISTOFA
GRENSÁSVEGI 1, 108 REYKJAVÍK, SÍMI: 422 3000 FAX: 422 3001
VEFFANG: www.mannvit.is NETFANG: mannvit@mannvit.is

HEITI VERKS:
BJARKAVELLIR 3
LEIK- OG GRUNNSKÓLI

HEITI TEIKNINGAR:
FRÁVEITULÖGN
1. HÆÐ, GRUNNMYND

TEIKNAÐ: PKL	BLAÐ NR.	N. BL. NR.	TÖLVUSKRÁ: P220-228.dwg	VNR: 3.151.240
HANNAÐ: PKL	YFIRFARIÐ:		MKV: 1:50	NR. TEIKNINGAR: P221
DAGS. UNDIRSKRIFTAR: 31/10 2008	NAFN OG KT. HÖNNUÐAR: MANNVIT 430572-0169			
UNDIRSKRIFT HÖNNUÐAR:				ÚTGÁFA: B4

© ALLAR ÞESSAR TEIKNINGAR EÐA HLUTI EÐA HELDI ER MÁ EKKI SKIPTA ÁN LEYFIS HÖNNUÐA.

01 ÚTGÁFA RAMMA