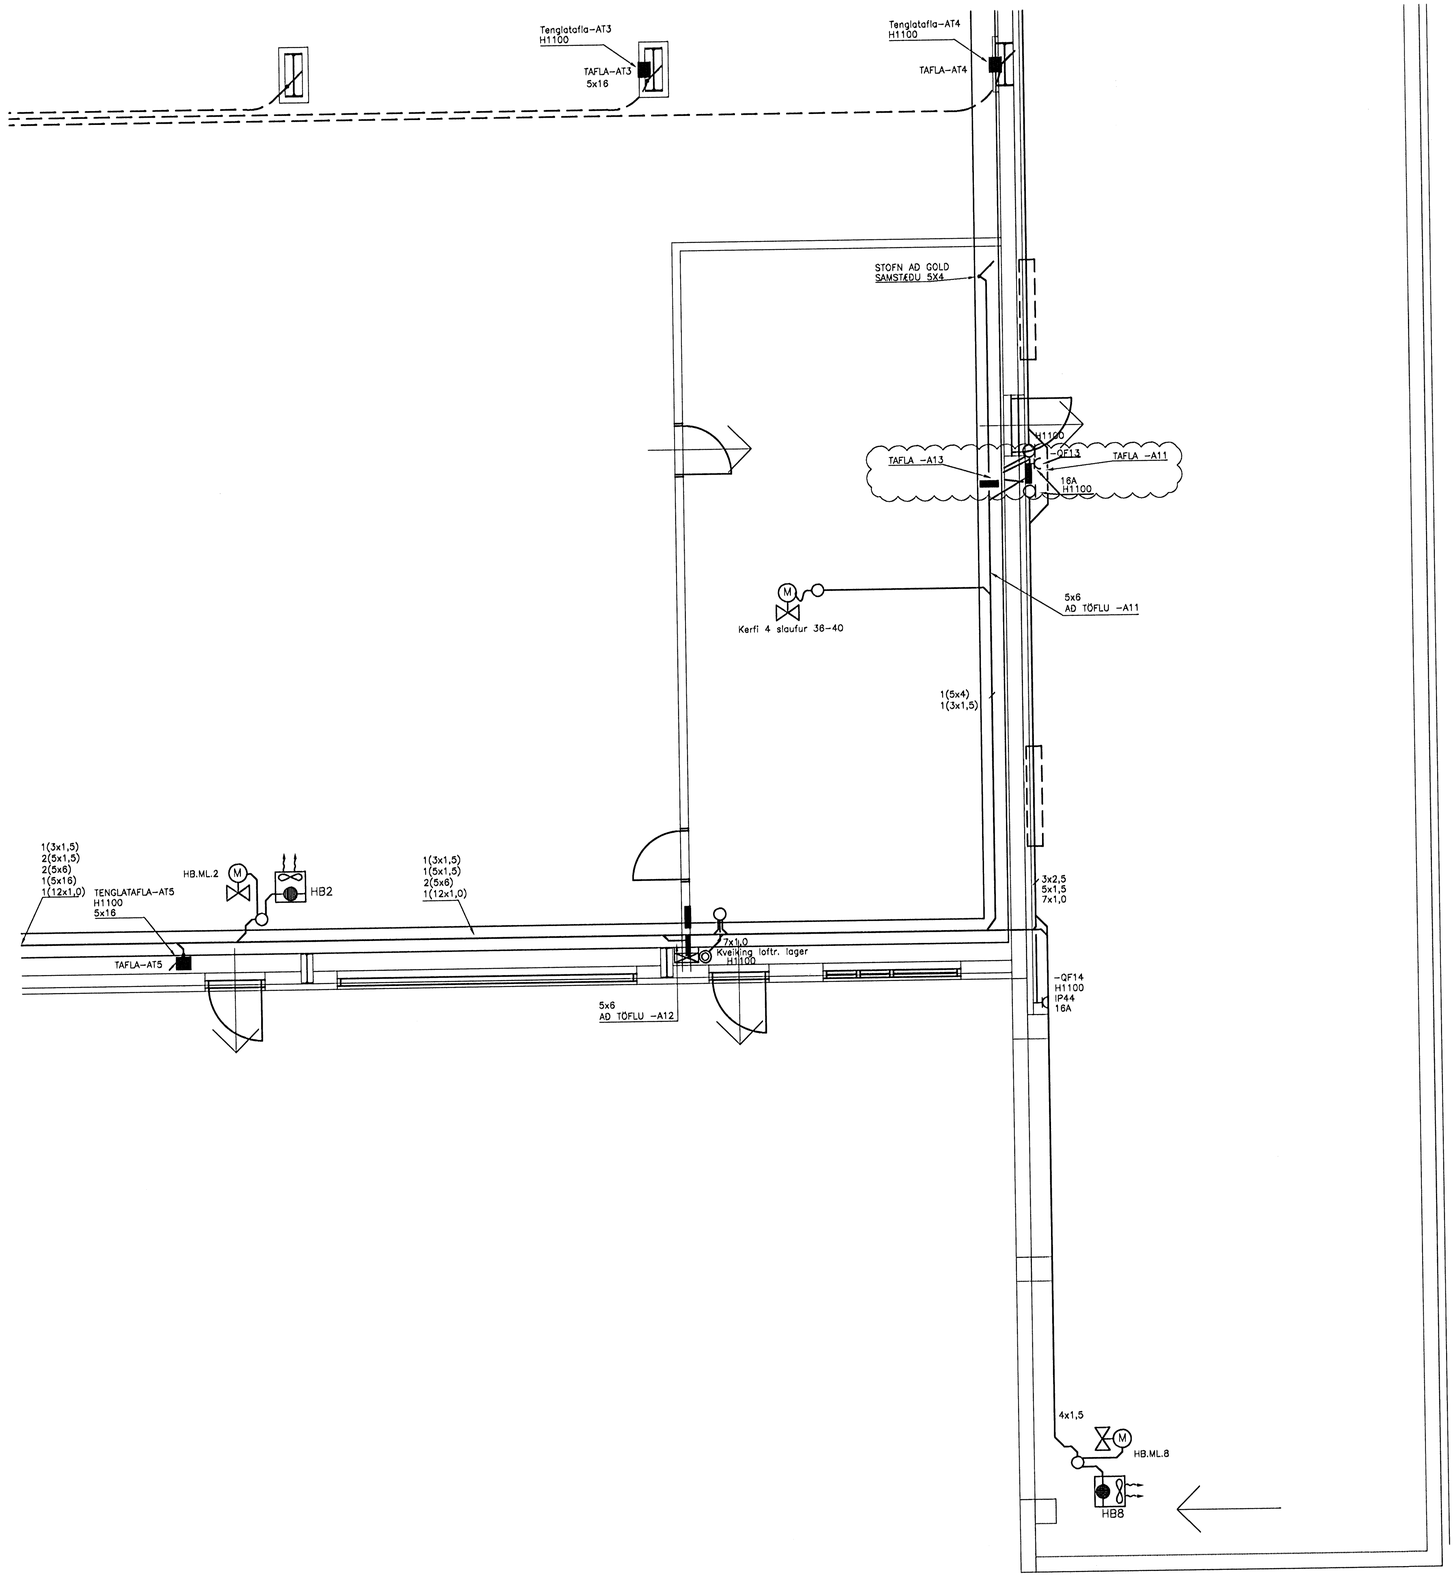

TENGLALÖGN.DWG

ÚTGÁFUFERILL

ÚTGÁFA:	DAGS:	SKÝRINGAR:	BR. AF	SAMÞ:
A	05.03.08	Vinnuteikningar		
B	25.03.08	TENGIDÓSIR Á VEGG	ÁJG	
C	31.07.08	Tafla -A11 færð og -A13 bætt við	IS	ÁJG

DAGS. UNDIRSKRIFTAR: 05.03.08

NAFN OG KT. SAMRÆMINGARHÖNNUÐAR: SIGURÐUR ÞORVALDSSON 141250-4189

UNDIRSKRIFT SAMRÆMINGARHÖNNUÐAR:

ÖLL AFRITUN TEIKNINGAR, AÐ HLUTA EÐA HEILD, ER HÁÐ SKRIFLEGU LEYFI HÖFUNDA.

Verkfræðistofa
Jóhanns Indriðasonar ehf
Síðumúli 1, 108 Reykjavík
Sími 560 5400, Fax 560 5410, Netfang vji@vji.is, Veffang www.vji.is

HEITI VERKS:

MELABRAUT 23
HAFNARFIRÐI

HEITI TEIKNINGAR:

RAFLAGNIR
TENGLALÖGN SV

LÁGSPENNUTEIKNINGAR

MKV:	VERKNR:	NR. TEIKNINGAR:	ÚTGÁFA:
1:50 A1 1:100 A3	5508-600	E3-104	C
HANNAÐ:	TEIKNAÐ:	YFIRFARIÐ:	BLAÐNÚMER:
ÁJG	MH	ÁJG	15

NAFN OG KT. SAMÞYKKJANDA: ÁRNI J. GUNNLAUGSSON 151148-3959

DAGS. UNDIRSKRIFTAR: 30.03.09

UNDIRSKRIFT SAMÞYKKJANDA: