


BRUNAVIÐVÖRUN.DWG

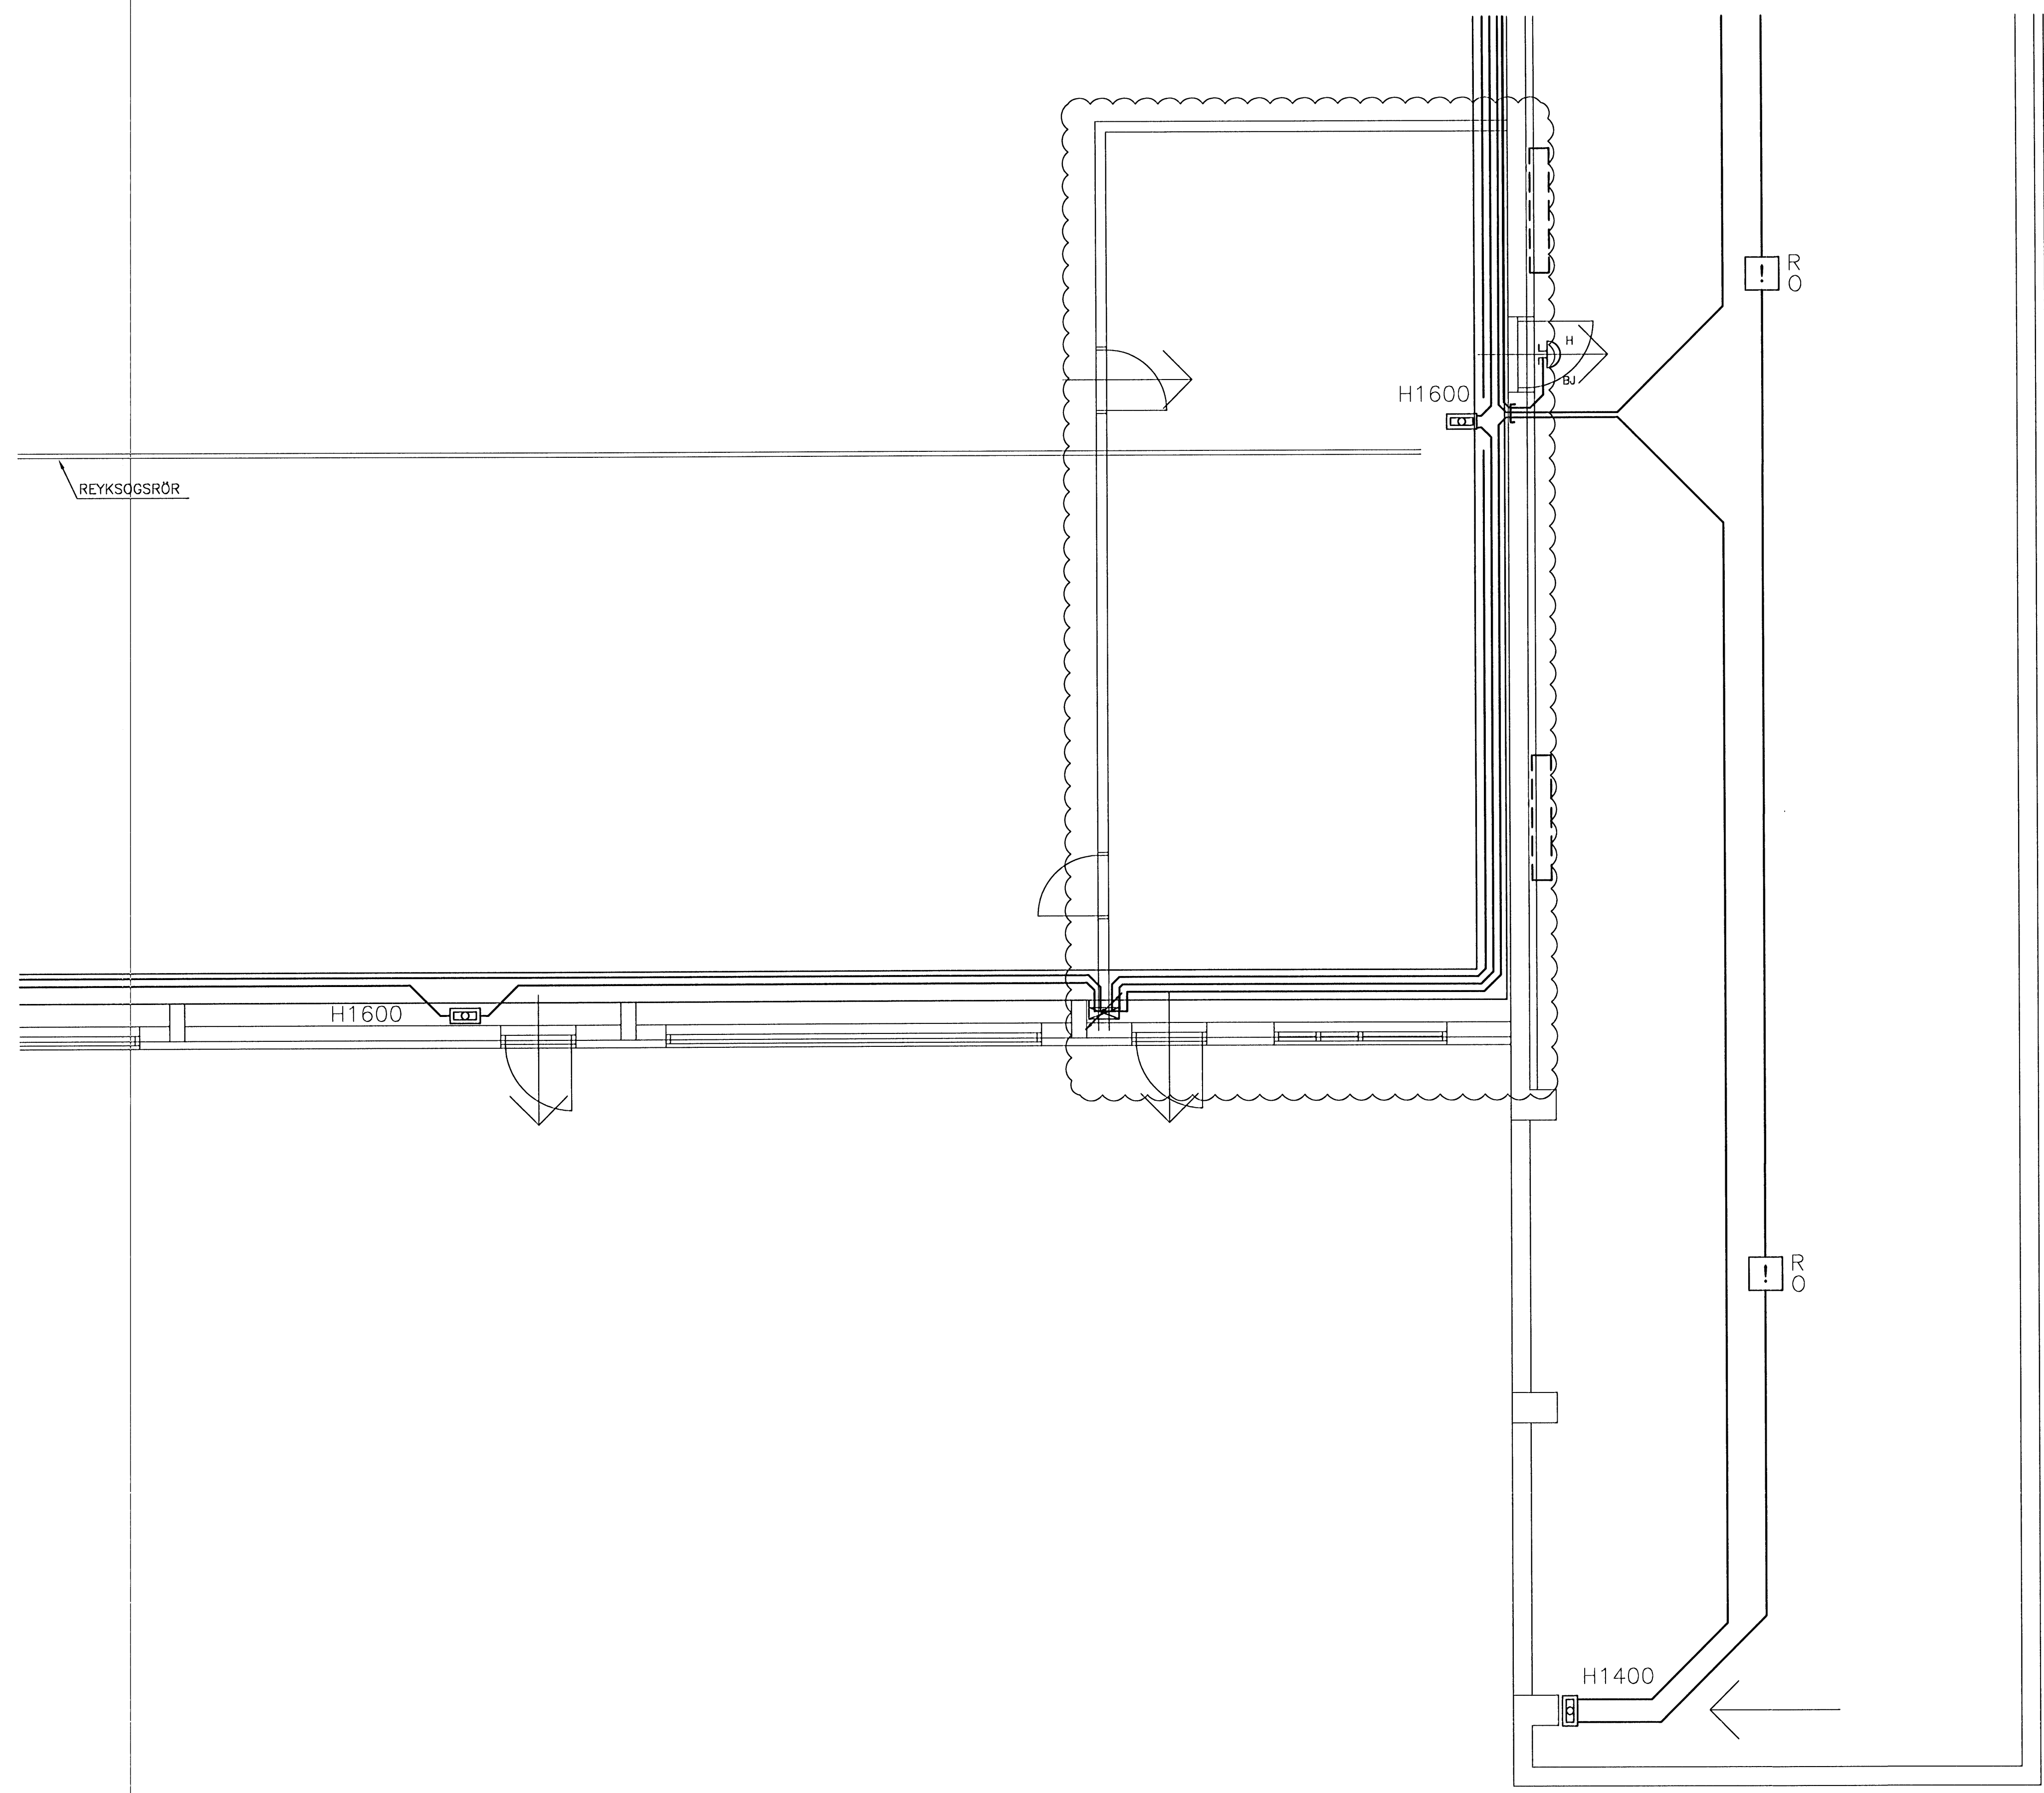

23/0

ÚTGÁFUFRILL

ÚTGÁFA	DAGS:	SKYRINGAR:	BR. AF	SAMP:
A	05.03.08	Vinnuteikningar		
B	25.03.08	VIÐBÓT HANDBODI	ÁJG	
C	31.07.08	LÖGN FÆRÐ Á TEIKNINGU F3-105	IS	ÁJG

DAGS. UNDRSKRIFTAR: 05.03.08
 UNDRSKRIFT SAMRÁMINGARHÖNNUÐAR: SIGURÐUR ÞORVALDSSON 141250-4189

ÖLL AFRITUN TEIKNINGAR, AD HILUTA EDA HEILD, ER HÁÐ SKRIFLEGU LEYFI HÖFUNDAR.

Verkfræðistofa
Jóhanns Indriðasonar ehf
 Síðumúli 1, 108 Reykjavík
 Sími 560 5400, Fax 560 5410, Netfang vji@vji.is, Veffang www.vji.is

HEITI VERKS:
MELABRAUT 23
HAFNARFIRÐI

HEITI TEIKNINGAR:
RÆFLAGNIR SMÁSPENNUTEIKNINGAR
BRUNAVIÐVÖRUN SV

MKV: 1:50 A1 1:100 A3	VERKNR: 5508-600	NR. TEIKNINGAR: F3-104	ÚTGÁFA: C
HANNAÐ: ÁJG	TEIKNAD: MH	YRIRFARID: ÁJG	BLADNÖMUR: 20
NAFN OG KT. SAMBYRKLANDAR: ÁRNI J. GUNNLAUGSSON 151148-3959			
DAGS. UNDRSKRIFTAR: 30.03.09		UNDRSKRIFT SAMBYRKLANDAR: <i>[Signature]</i>	

[Handwritten signature]