



1 2 3 4 5 6 7 8 9 10 11 12

A B C D E F G H

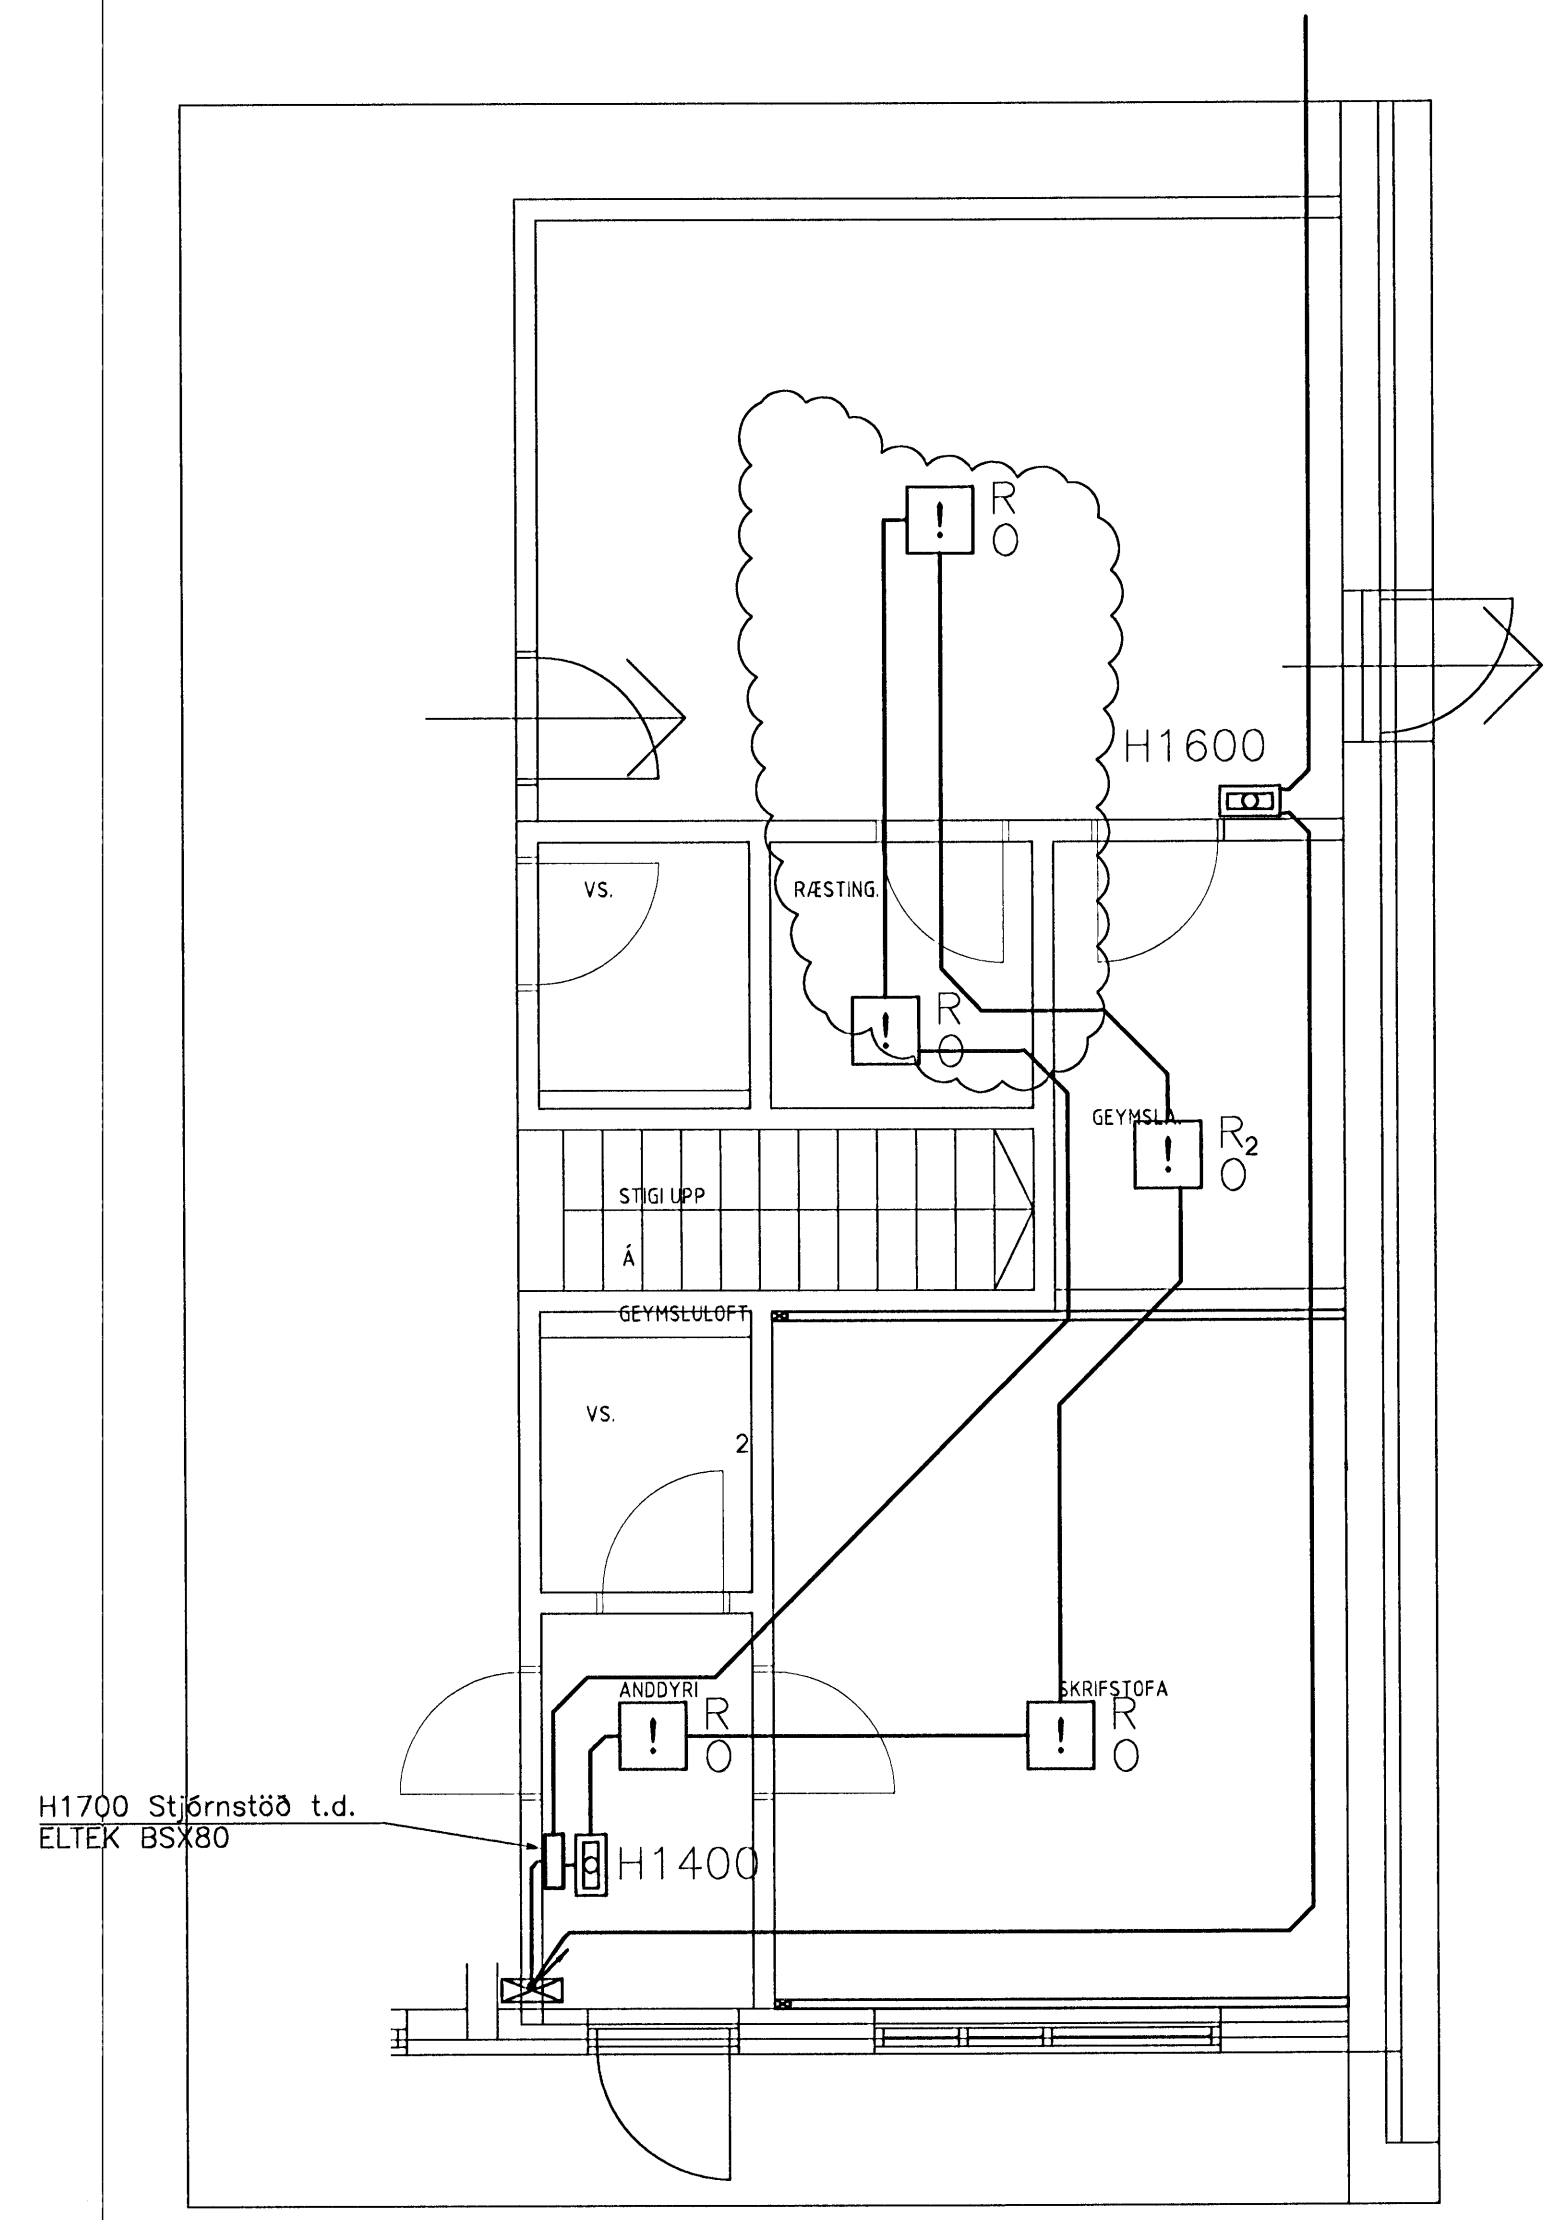

1. Hæð. Geymsla, salerni og skrifstofa

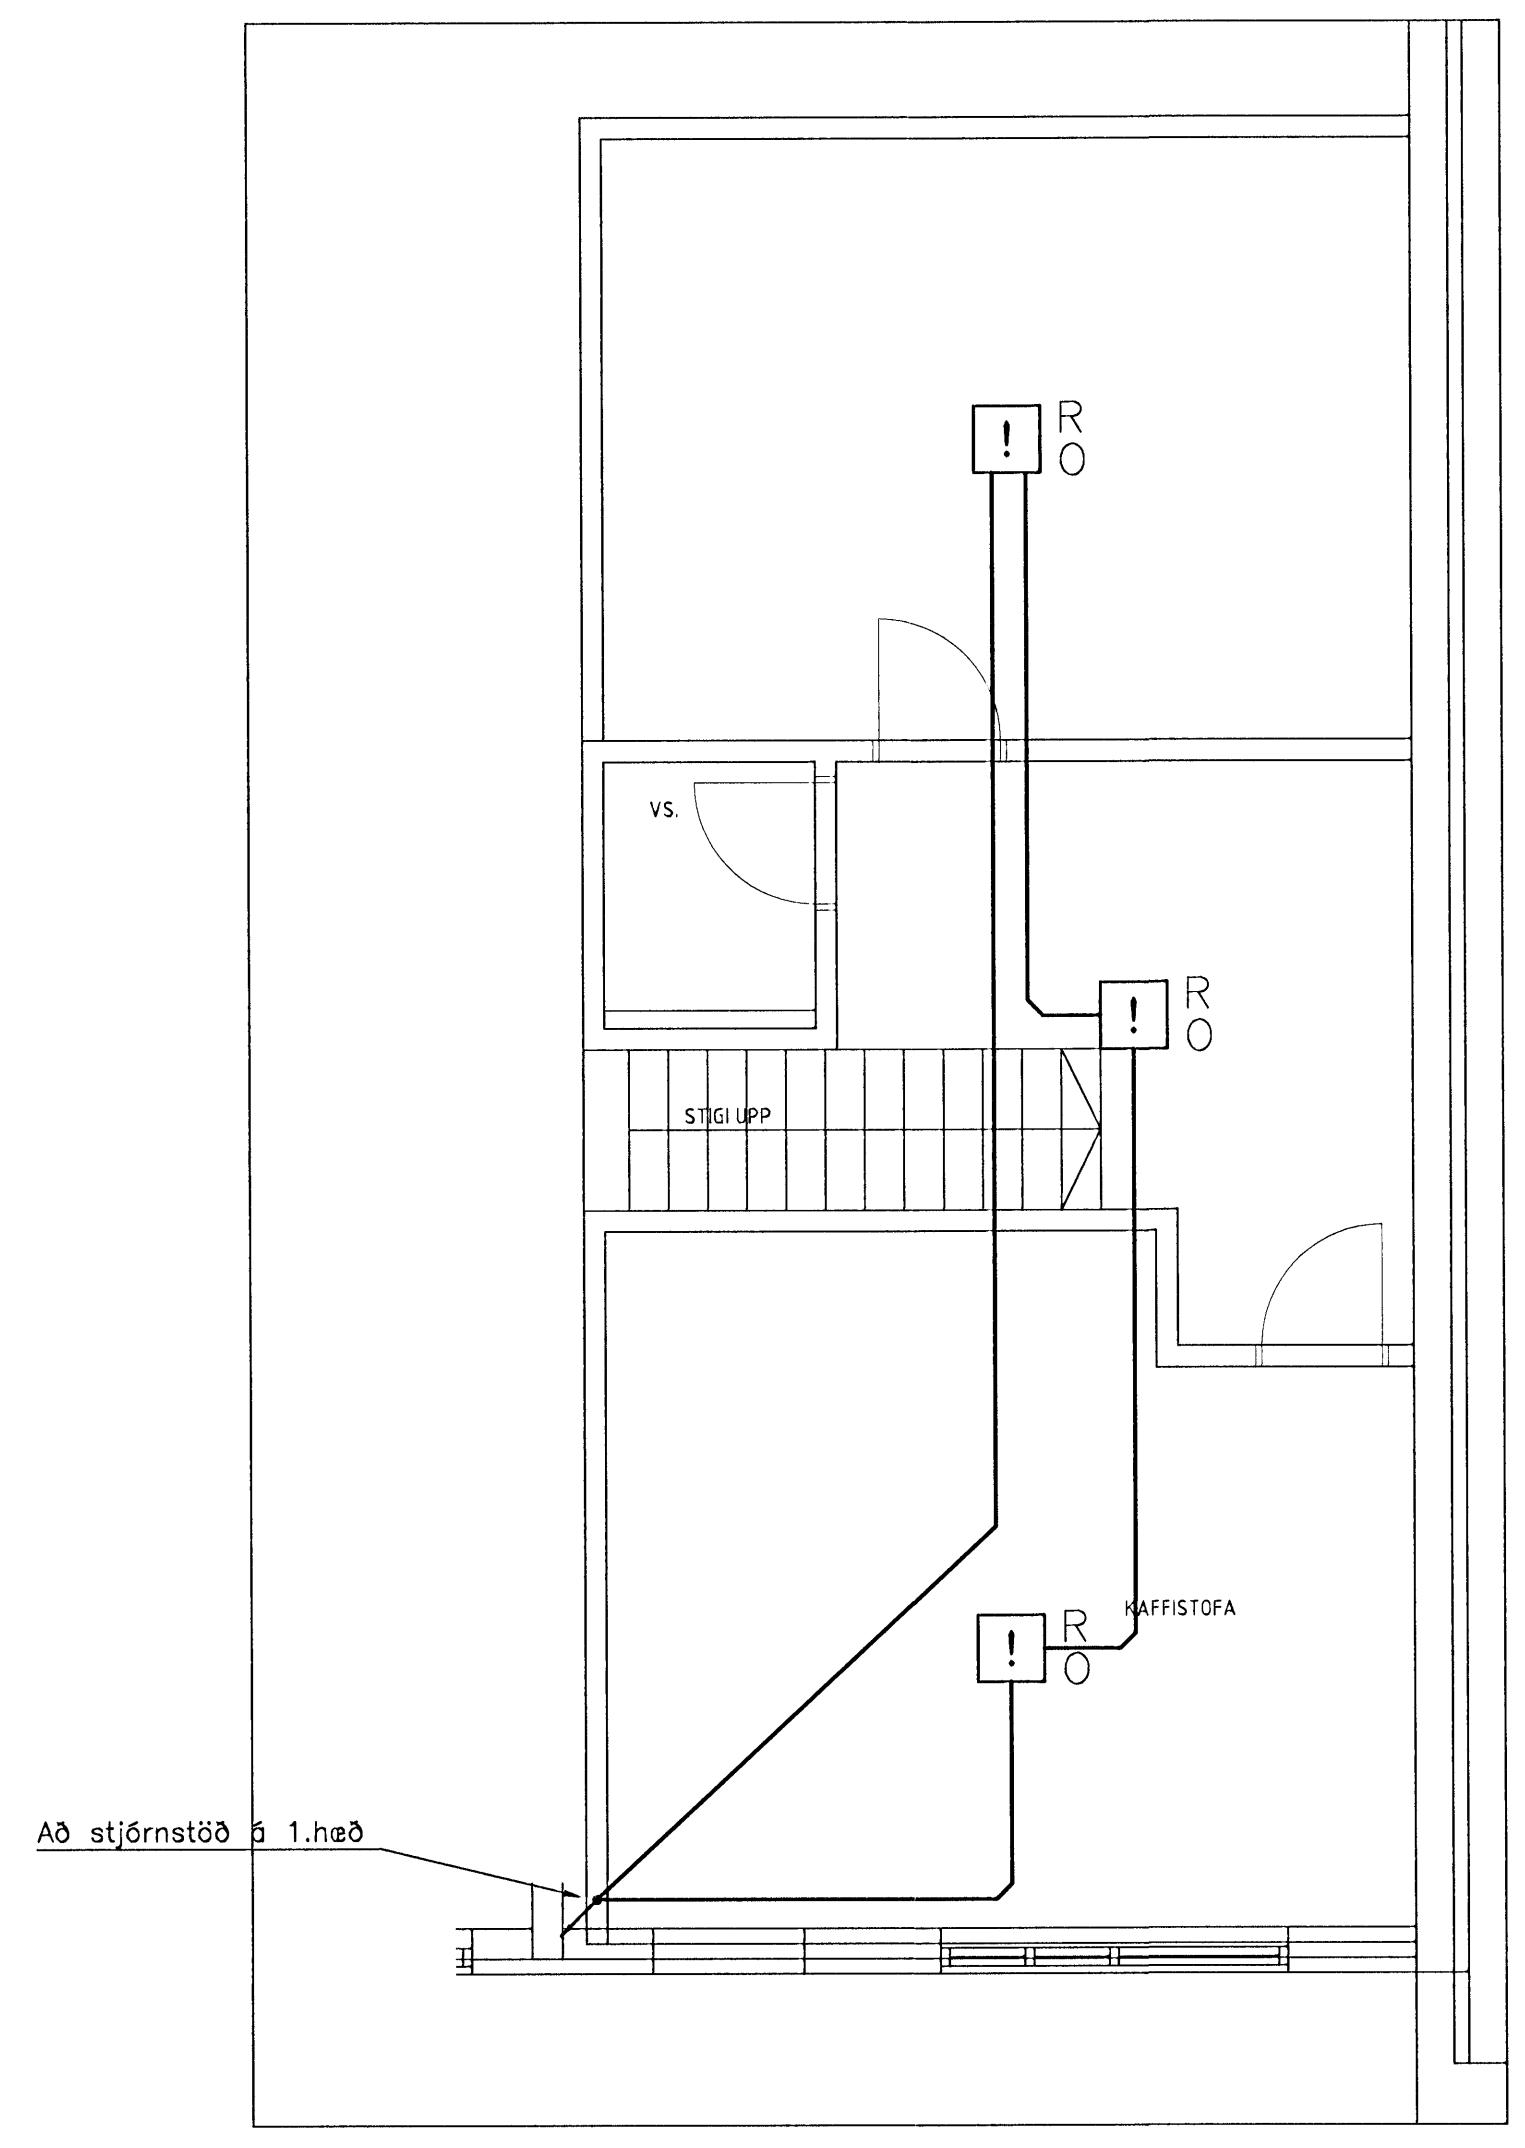

2. Hæð. Geymsla, salerni og kaffistofa

2/0

ÓTGÁFUERILL

ÓTGÁFA	DAGS	SKYRNINGAR	BR. AF	SAMR.
A	31.07.08	Vinnuteikningar		

DAGS. UNDIRSKRIFTAR: 31.07.08
 NAFN OG KT. SAMRÁMINGARHÖNNUÐAR: SIGURDUR ÞORVALDSSON 141250-4189
 UNDIRSKRIFT SAMRÁMINGARHÖNNUÐAR:

ÖLL AFRITUN TEKNINGAR, AD HILUTA EDA HEILD, ER HÁÐ SKRIFLEGGU LEYTI HÖFUÐA.

Verkfræðistofa
Jóhanns Indriðasonar ehf
 Slóumáli 1, 108 Reykjavík
 Sími 560 5400, Fax 560 5410, Netfang vji@vji.is, Veffang www.vji.is

MELABRAUT 23
 HAFNARFIRÐI

HEITI TEKNINGAR: RAFLAGNIR SMÁSPENNUTEKNINGAR
 BRUNAVIÐVÖRUNARKERFI SV 1.-2. HÆÐ

MKV: 1:50 A1 1:100 A3	VERKNR: 5508-600	NR. TEKNINGAR: F3-105	ÓTGÁFA: A
HAÐMAD: AJG	TEKNAÐ: IS	YFIRFARID: AJG	BLAÐNÖMER: 27
NAFN OG KT. SAMÞYKKJANDA: ÁRNI J. GUNNLAUGSSON 151148-3959			
DAGS. UNDIRSKRIFTAR: 30.03.09	UNDIRSKRIFT SAMÞYKKJANDA: <i>[Signature]</i>		

[Handwritten signature]

1 2 3 4 5 6 7 8 9 10 11 12