



Opnast við brunaboð

Nett: 28/9 09 E

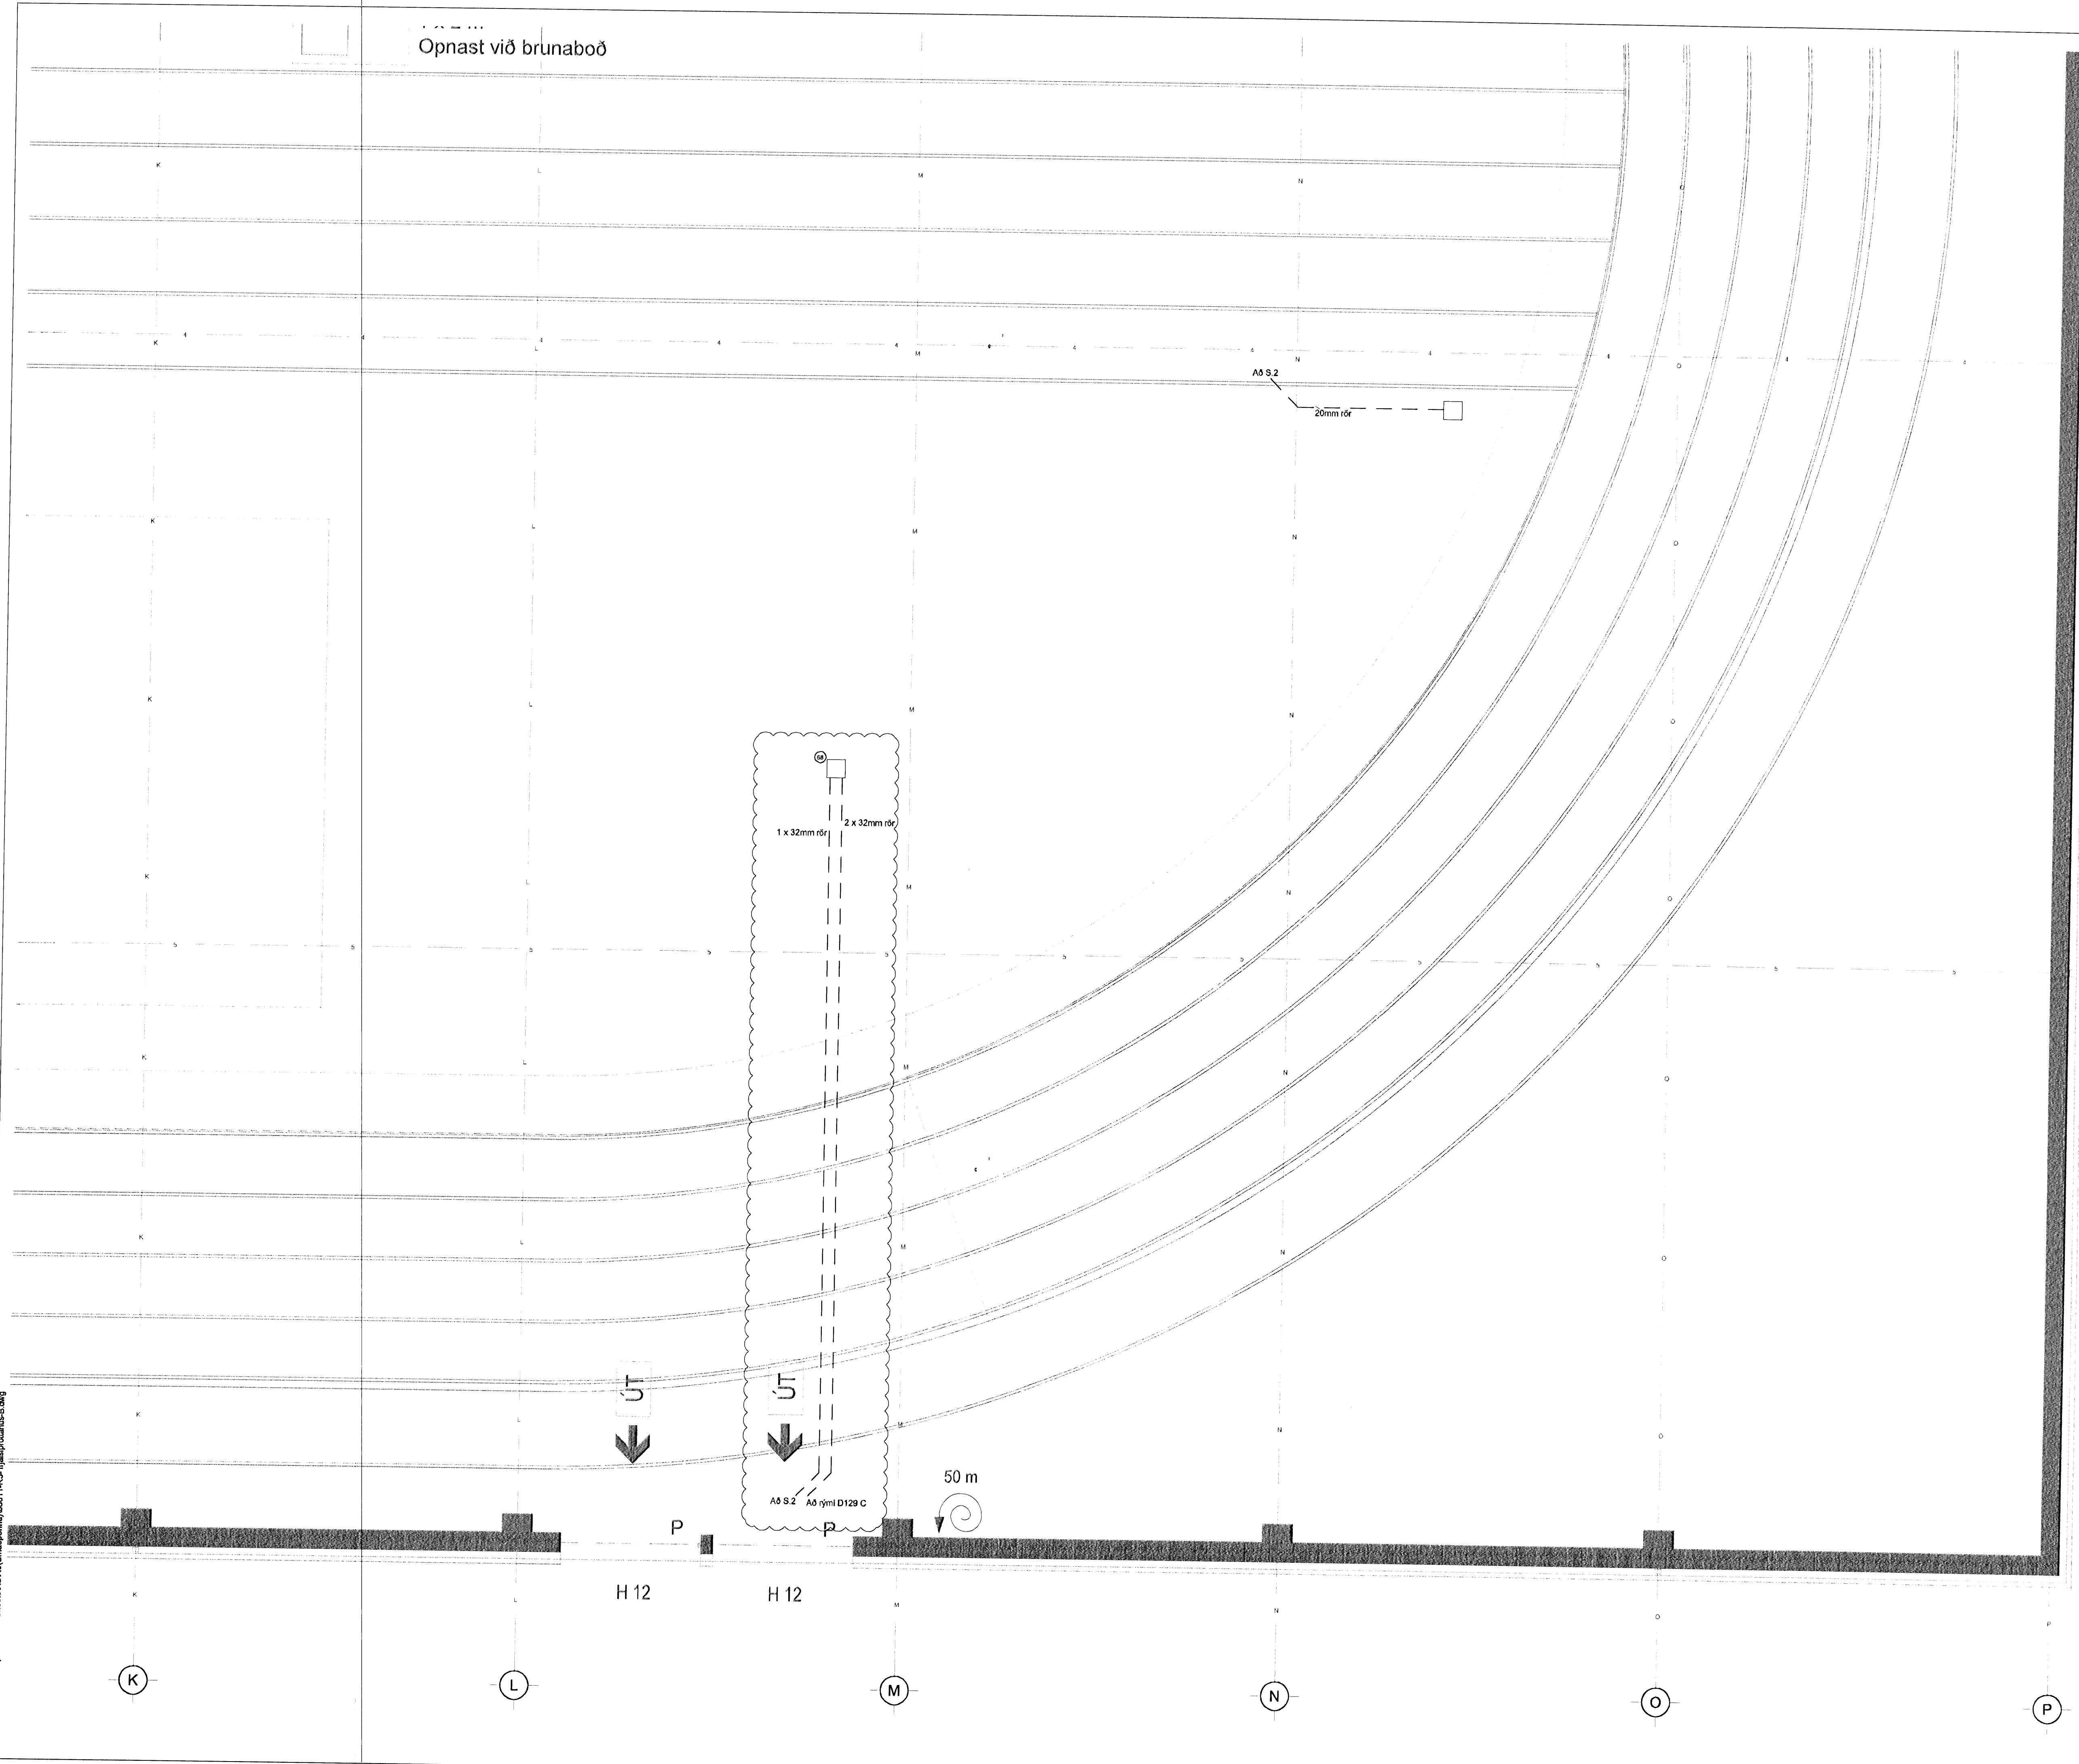

[Signature]
Kt. 110457-2780
KAPLAKRIKI

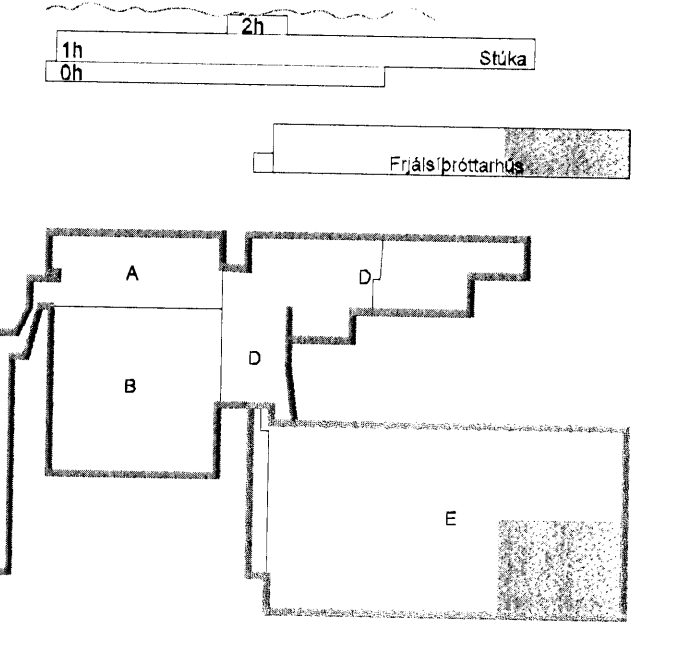

A 24.09.09 Bætt við gólfboð BSG/OG
Útg. Dags. Skýring Hannab/Virfard

VSB

VERKFRÆDISTOFA

BÆJARHRAUN 20 - 220 HAFNARFJÖRDUR - KENNIT. 710706-2899
vsb@vsb.is Sími 585 8600 Fax 585 8610 www.vsb.is

Áritun séðhönnuðar
Örn Guðmundsson Kt: 220981 2739 *[Signature]*

Verkefni
KAPLAKRIKI
HAFNARFIRÐI

Verkhúsi
Rakkerfi
Smáspenna frjálssjórtaður
Grunnmynd

Hannab	Teiknað	Yfirfarð	Kvarði	Síða
RVK/HJ	RVK/HJ	ÖG	1.50	/A1
Dags	Verkefni	Teikning	Útgáfa	
18.03.2008	06811	B R306	A	

V:\000\06811\06811-Kaplaenki-FH\Sheets\GA\3\Smáspenna\06811-F2-Kaplaenki\06811-F2.dwg