



28/9 09 H

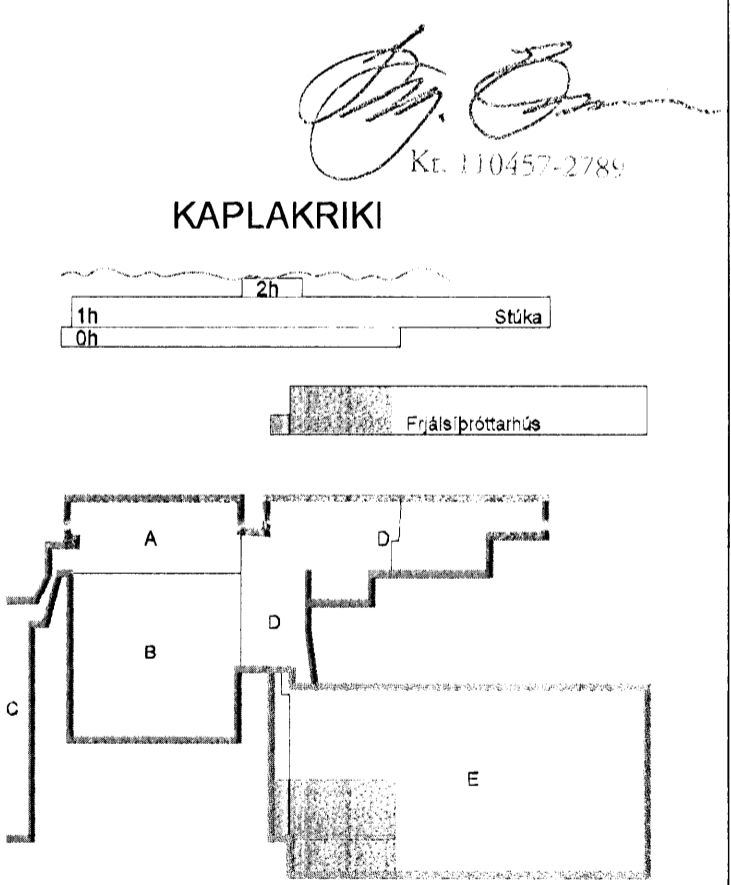

B 24.09.09 Rörum fjölgað BSG/ÖG  
 A 17.09.08 Gólfplata færð til SF/ÖG  
 Útg. Dags. Skýring Hannab/Yfirfarir

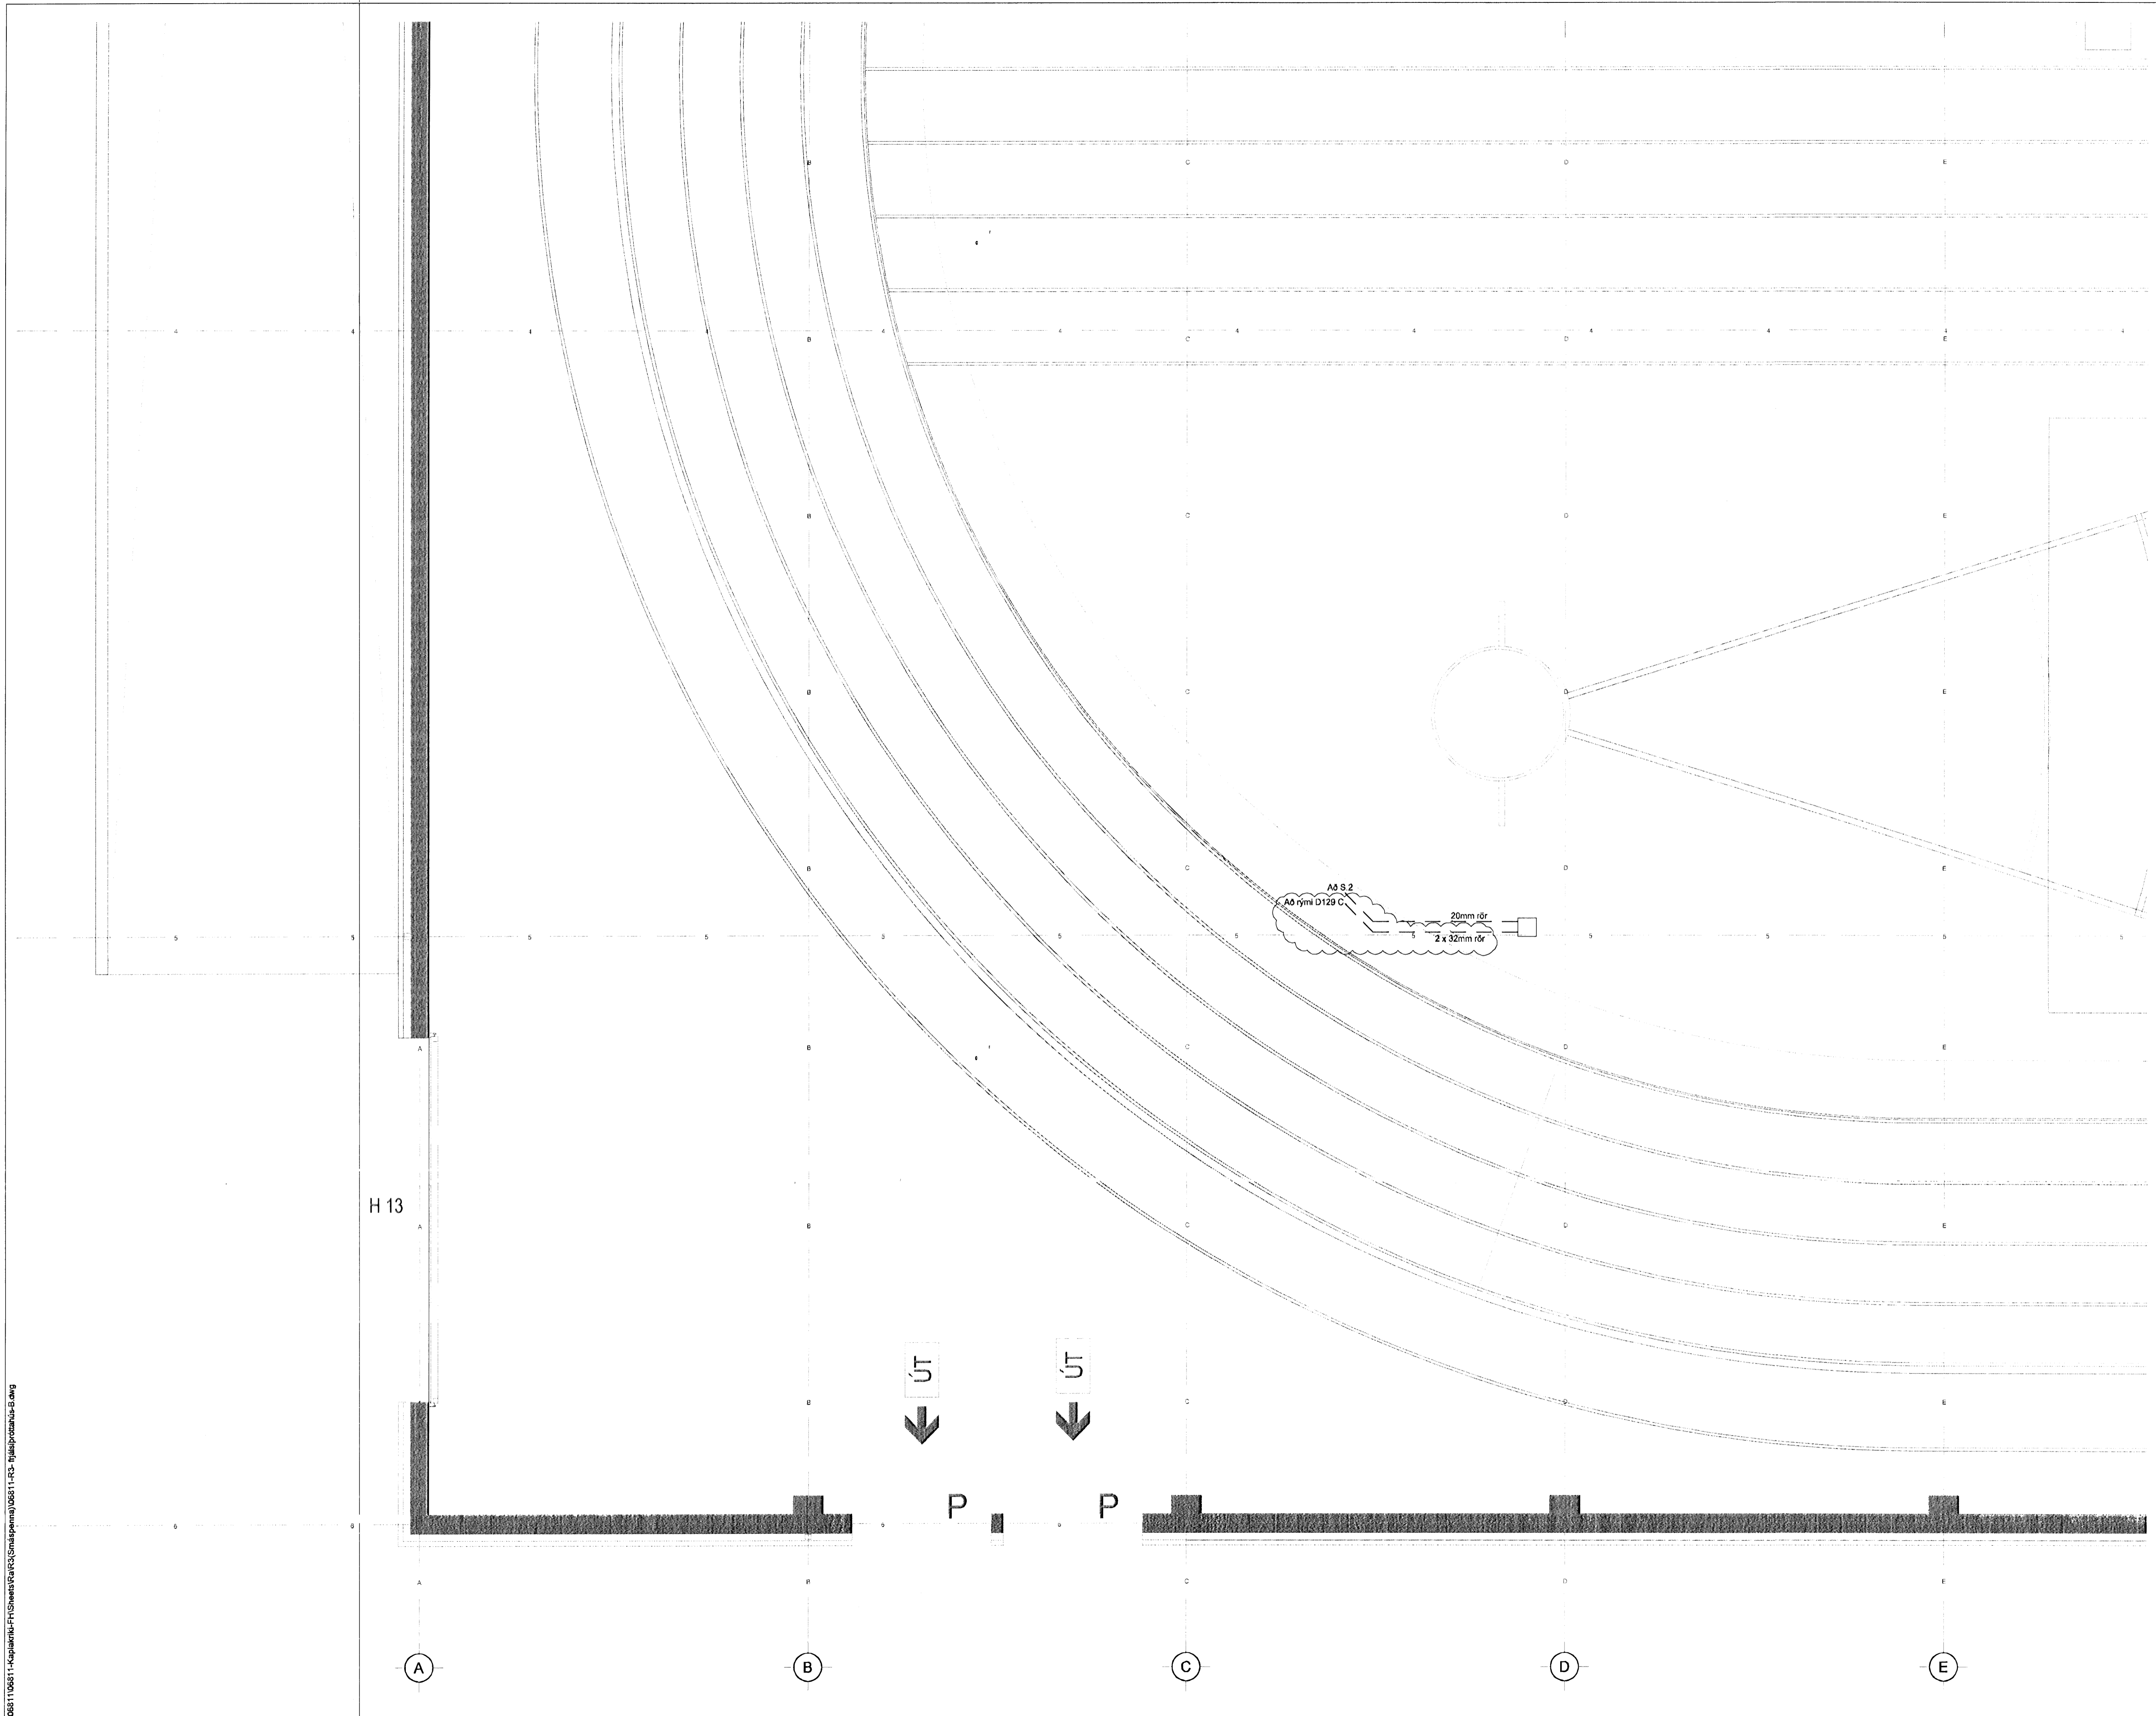

BÆJARHRAUN 20 • 220 HAFNARFJÖRDUR • KENNIT. 710796-2699  
 vsb@vsb.is • Sími 565 8600 • Fax 565 86 0 • www.vsb.is

Áritun sérhönnuðar  
 Örn Guðmundsson Kt: 220981 2739

Verkefni  
**KAPLAKRIKI**  
**HAFNARFIRÐI**

Verkefni  
 Rafkerfi  
 Smáspenna frjálsþróttahús  
 Grunnmynd

|            |          |           |        |      |
|------------|----------|-----------|--------|------|
| Hannað     | Teiknað  | Yfirfarir | Kvarði | Síða |
| RVK/HJ     | RVK/HJ   | ÖG        | 1:50   | / A1 |
| Dags.      | Verkefni | Teikning  | Útgáfa |      |
| 18.03.2008 | 06811    | B R304    | B      |      |

V:\006\06811\06811-KaplaKriki-Frjalspenna\06811-R3-Þjalspenna-B.dwg