
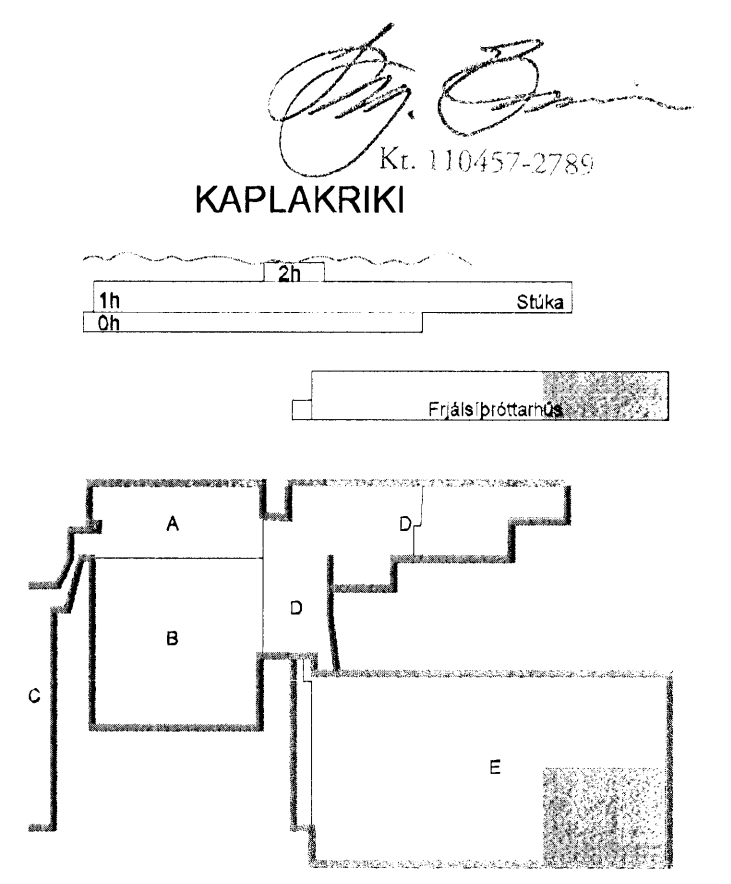


1 x 2 m
Opnast við þrunaboð

H:1500
Að völlu G003

28/9 '09 H

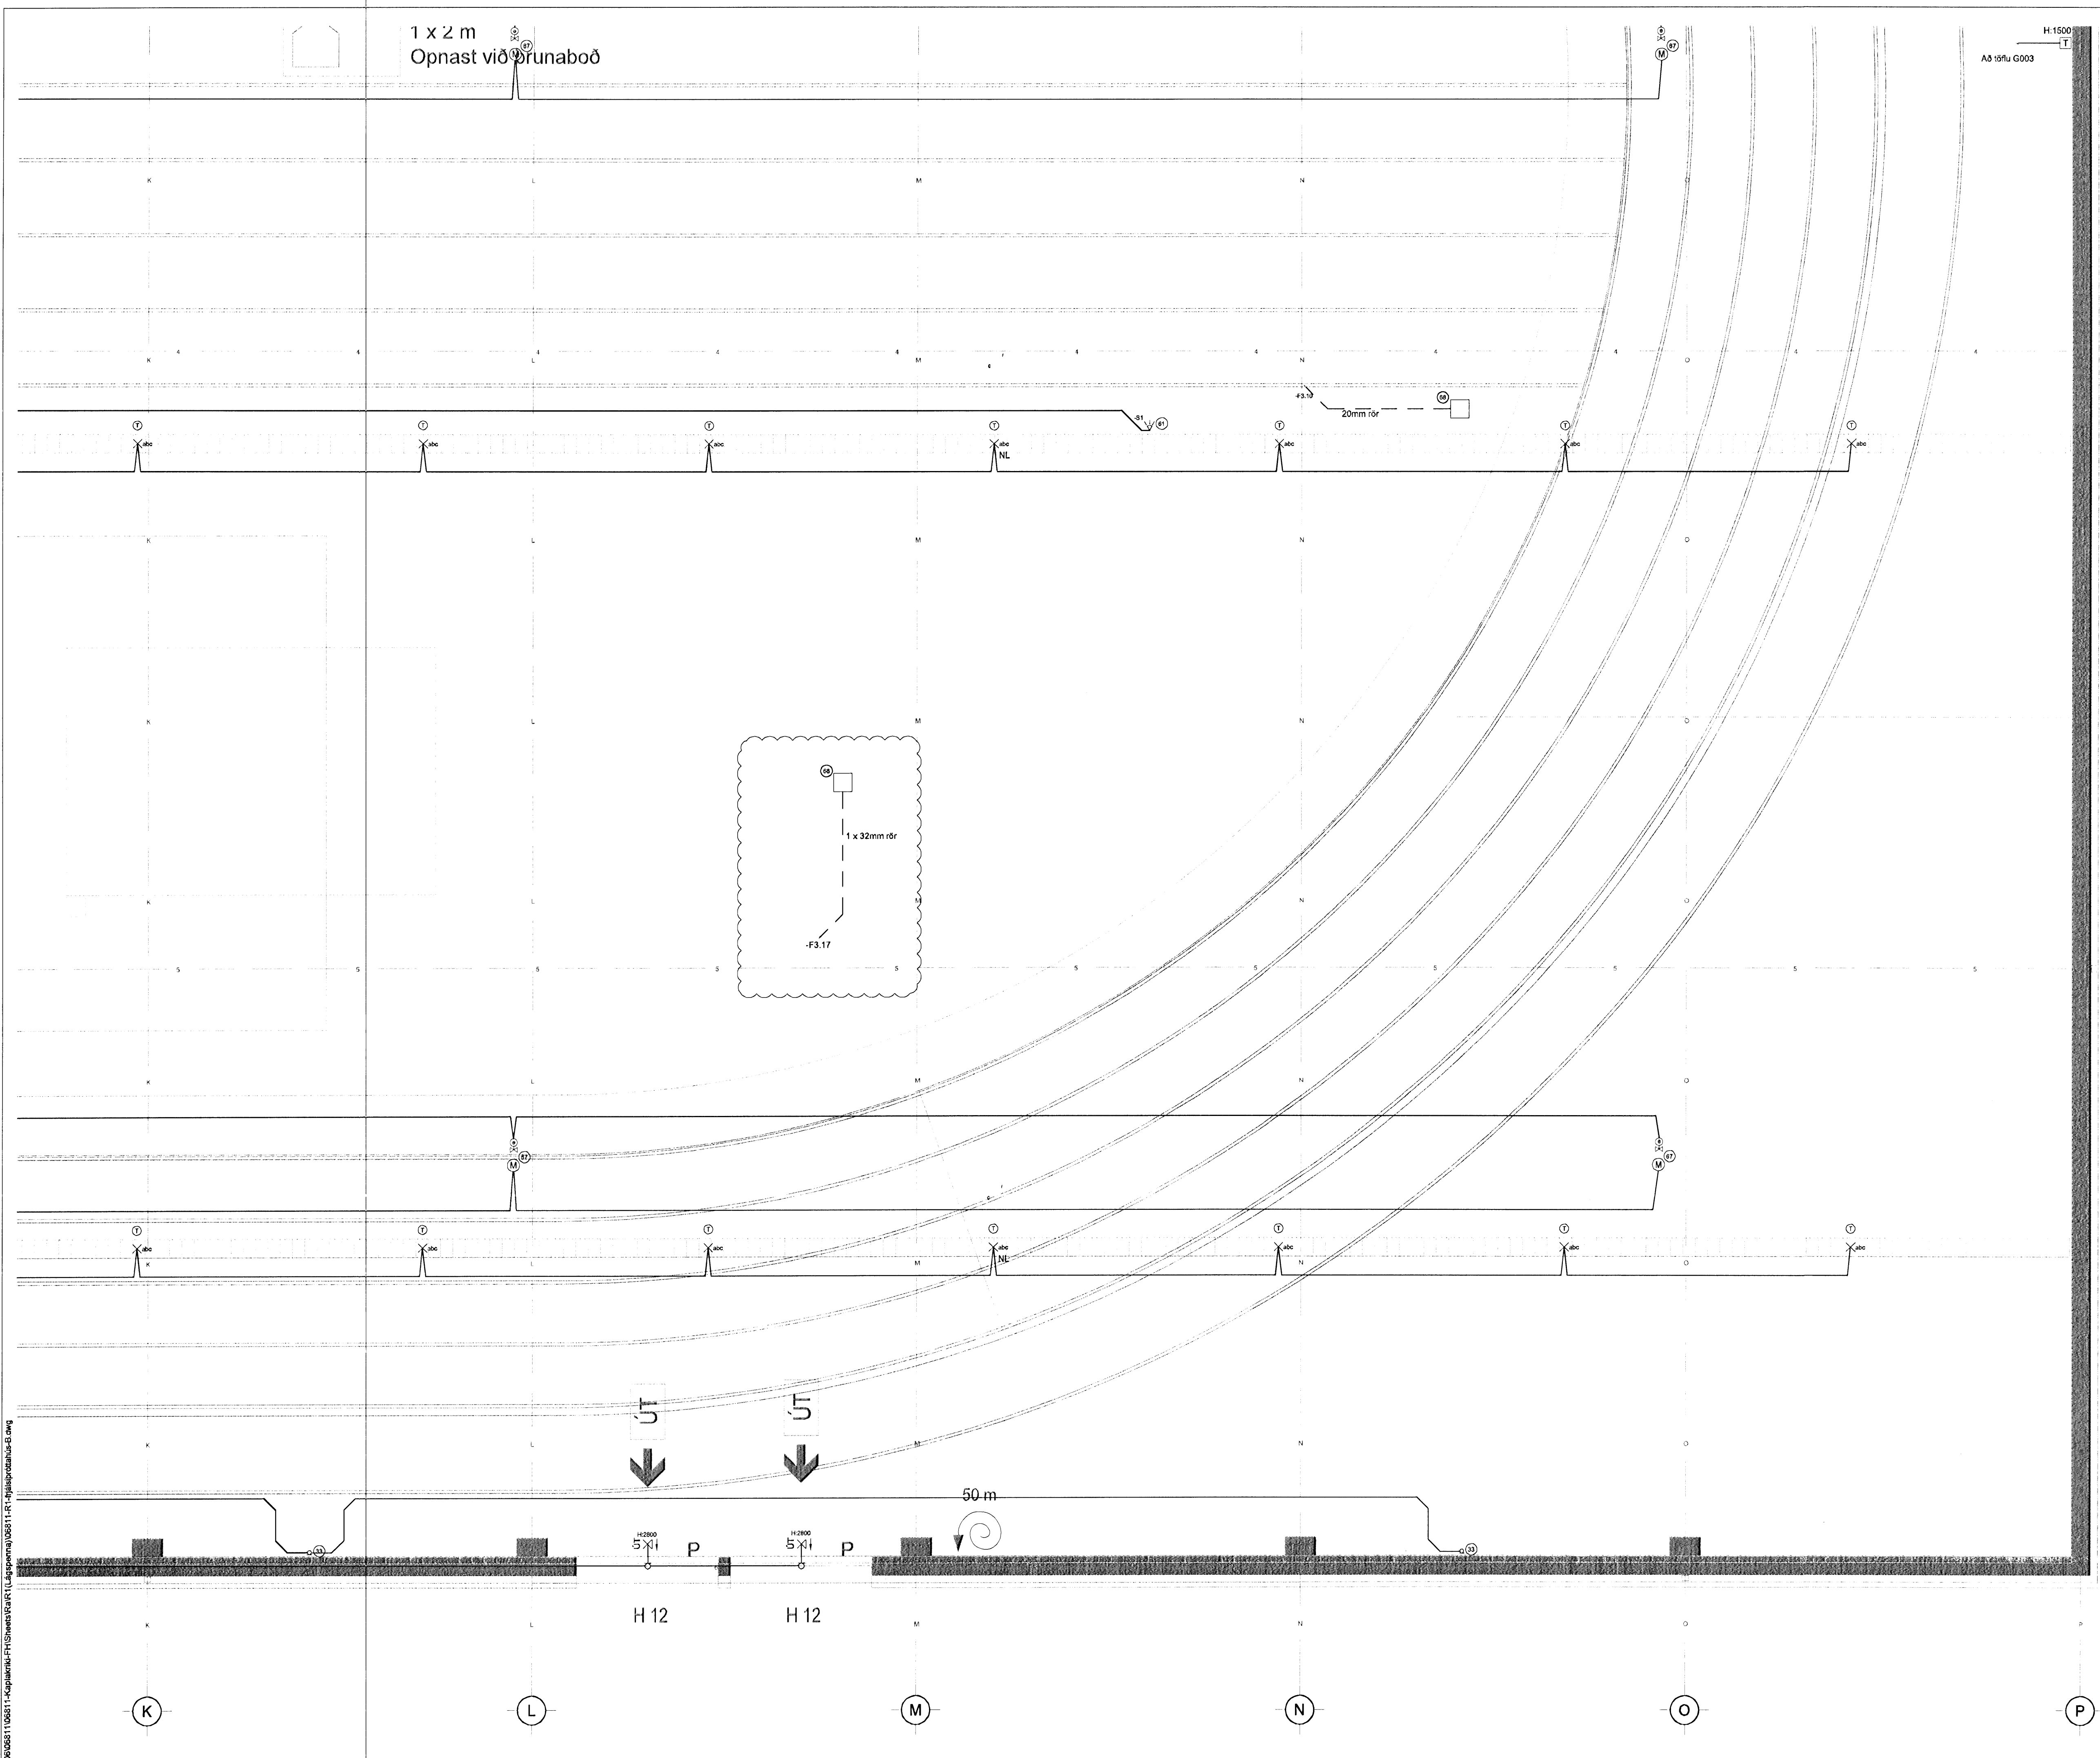

A 24.09.09 Bætt við gólfás BSG:ÖG
Útg. Dags. Skýring Hannað/Yfirfarið



VERKFRÆÐISTOFA

BEJARHRAUN 20 - 220 HAFNARFJÖRDUR - KENNIT. 710706-2899
vsb@vsb.is Sími 585 8600 Fax 585 9810 www.vsb.is

Áritun sérhönnuðar
Örn Guðmundsson Kt: 220961 2739

Verkefni
**KAPLAKRIKI
HAFNARFIRÐI**

Verkhliut
**Rakkerfi
Lágspenna frjálisþröttahús
Grunnmynd**

Hannað	Teiknað	Yfirfarið	Kvartí	Síða
RVK/HJ	RVK/HJ	ÖG	1:50	/ A1
Dags:	Verkefni	Teikning	Útgáfa	
18.03.2008	06811	B R106	A	

V:\2008\06811\06811-Kaplakriki-FH\Shwet\FarKT_Lágspenna\06811-R-Þjálpaþrotahús-B.dwg