


DEILI/FESTING F4

LÖÐRÉTT DEILI 1:10


GRÁÐUSPERRA, FESTING SJÁ DEILI/FESTING F6

STAÐSTEYPA UPP Á MILLI SPERRA, ALVEG UPPUNDIR ÞAKKLÆÐNINGU

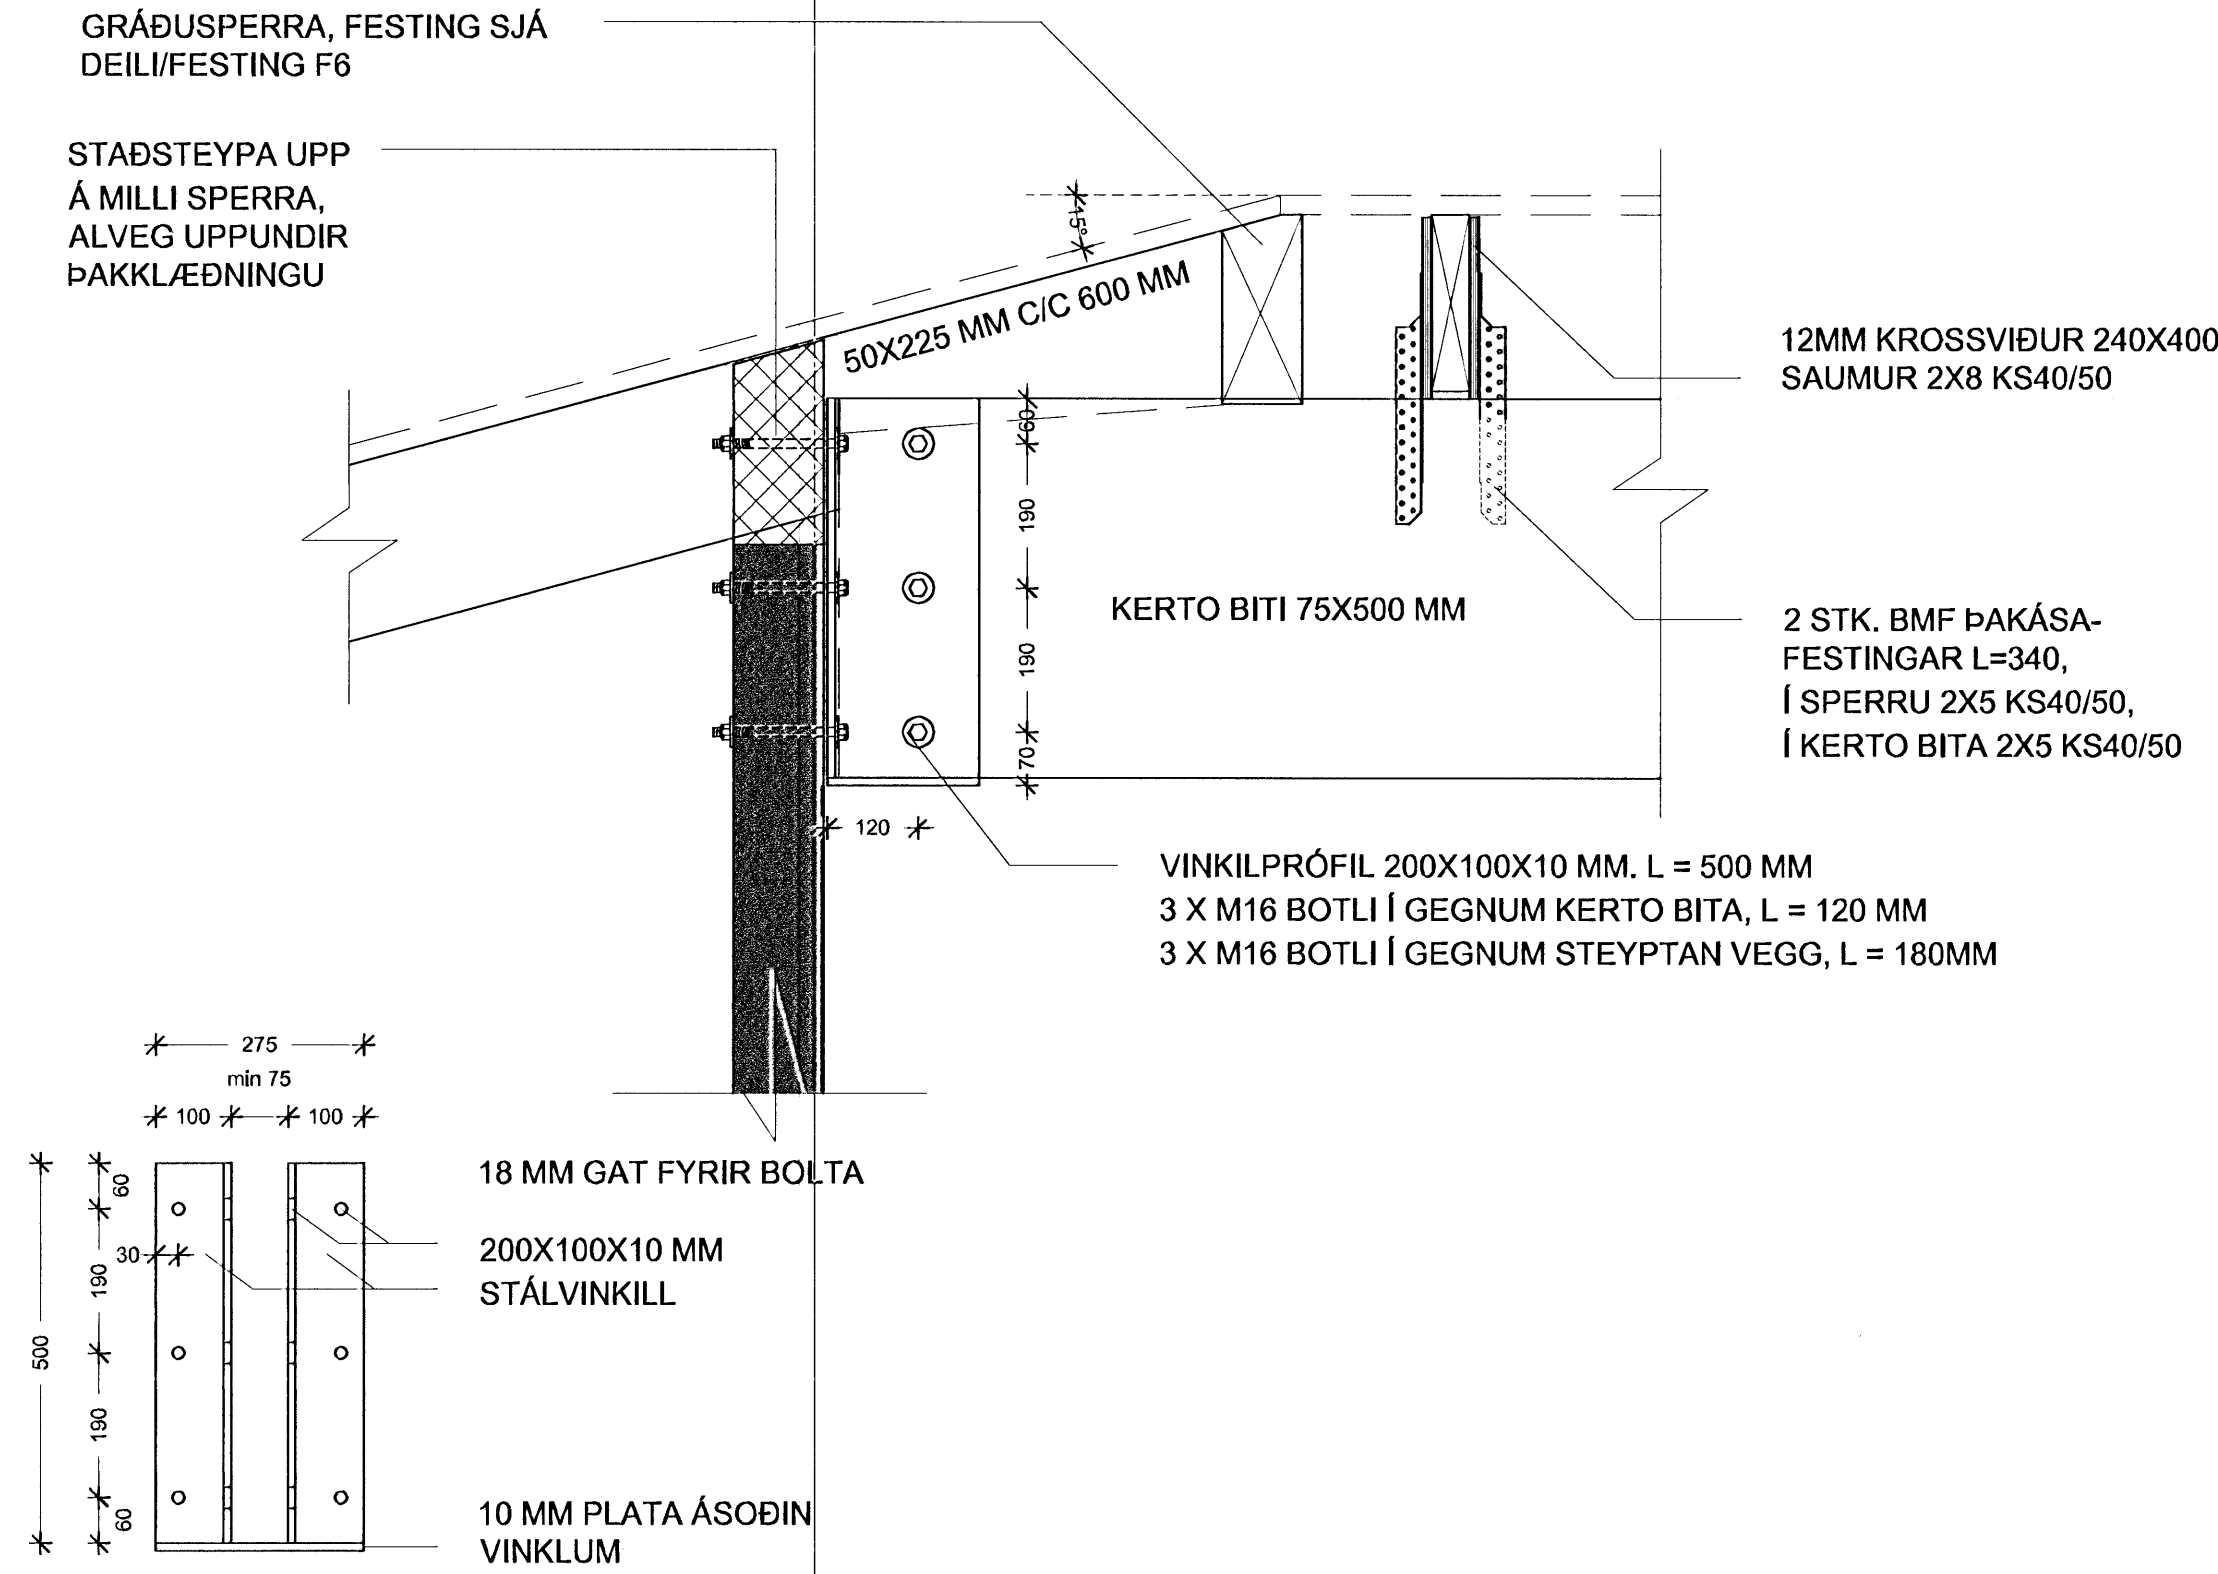


DEILI/FESTING F5

LÖÐRÉTT DEILI 1:10

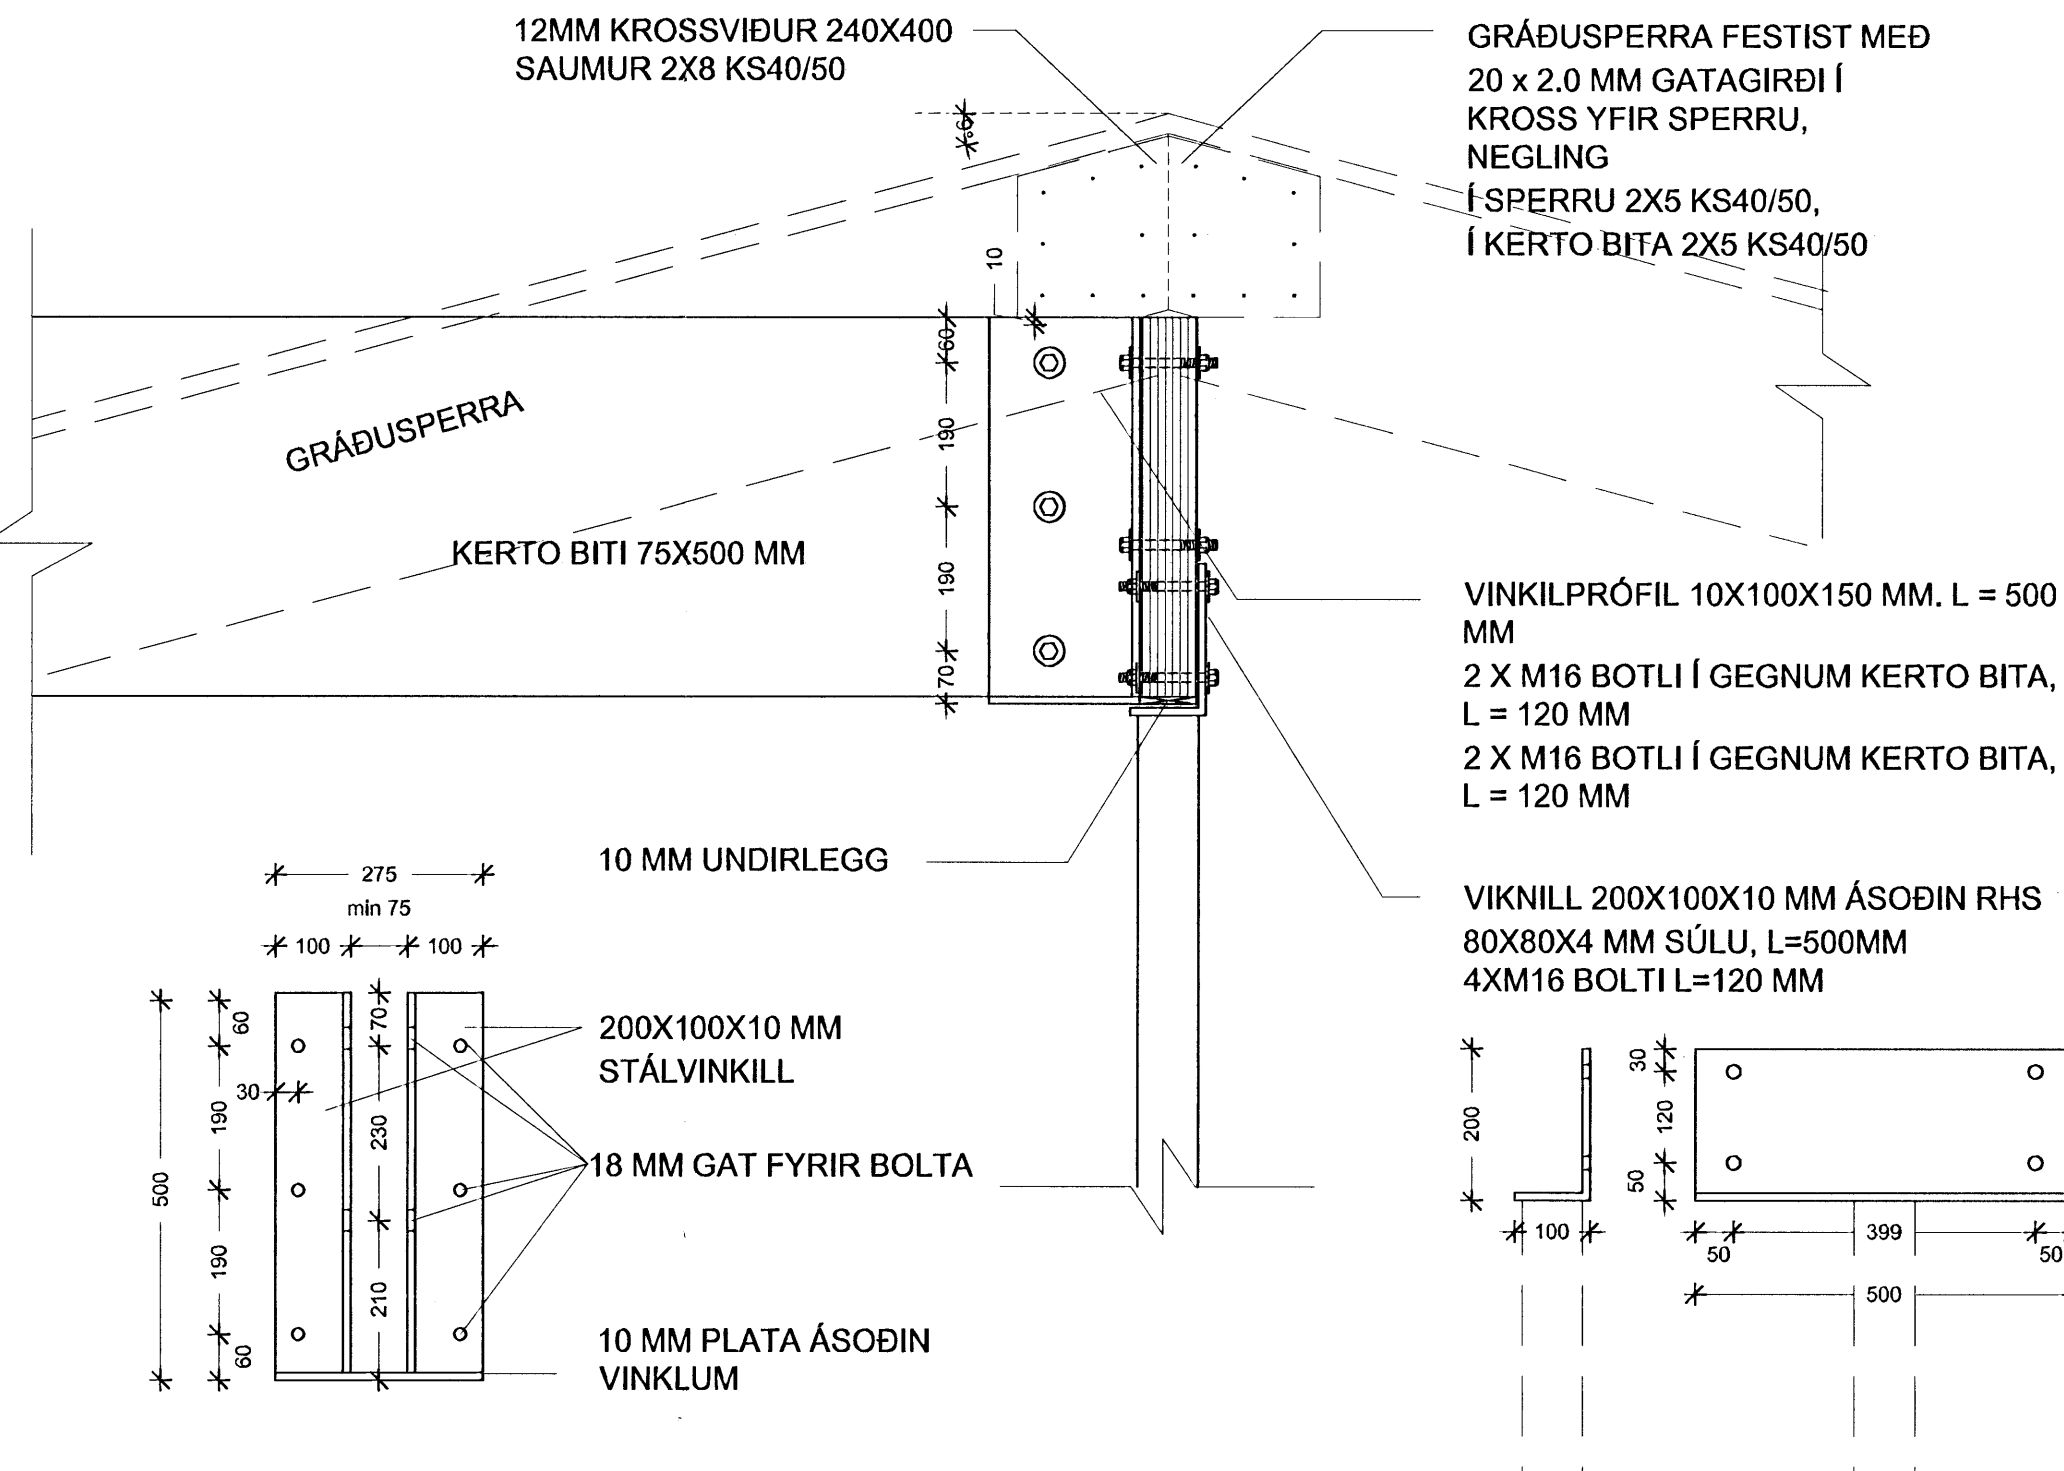


DEILI/FESTING F1

LÖÐRÉTT DEILI 1:10

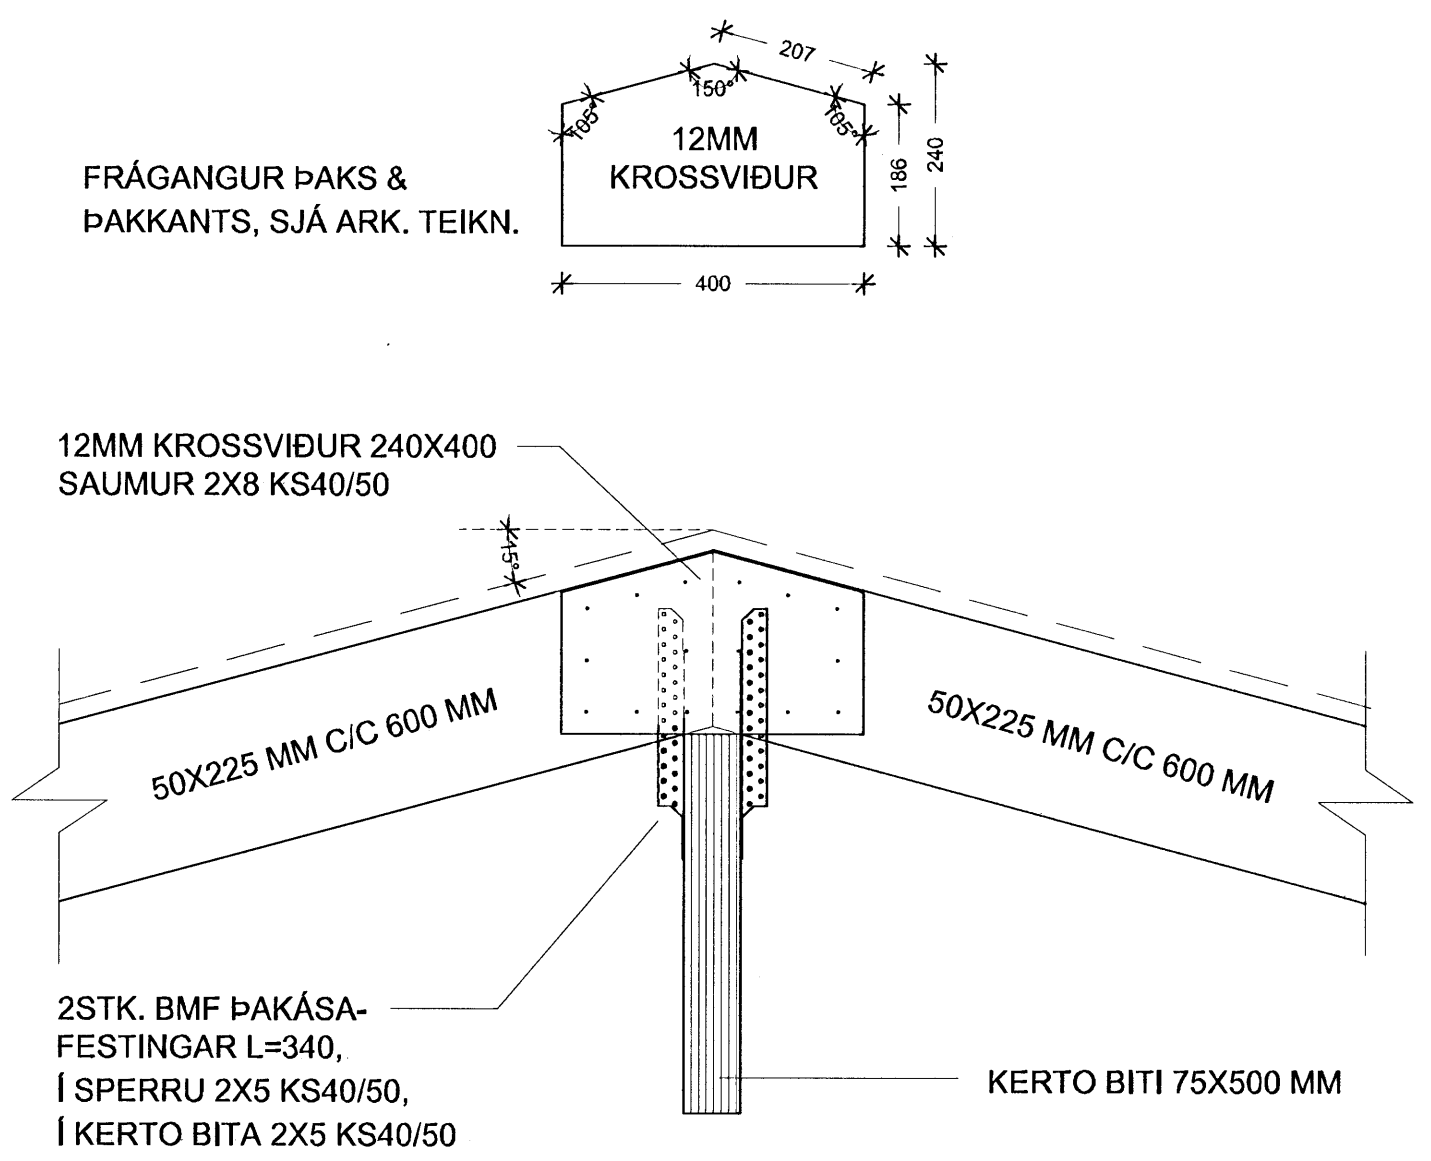


DEILI/FESTING F7

LÖÐRÉTT DEILI 1:10

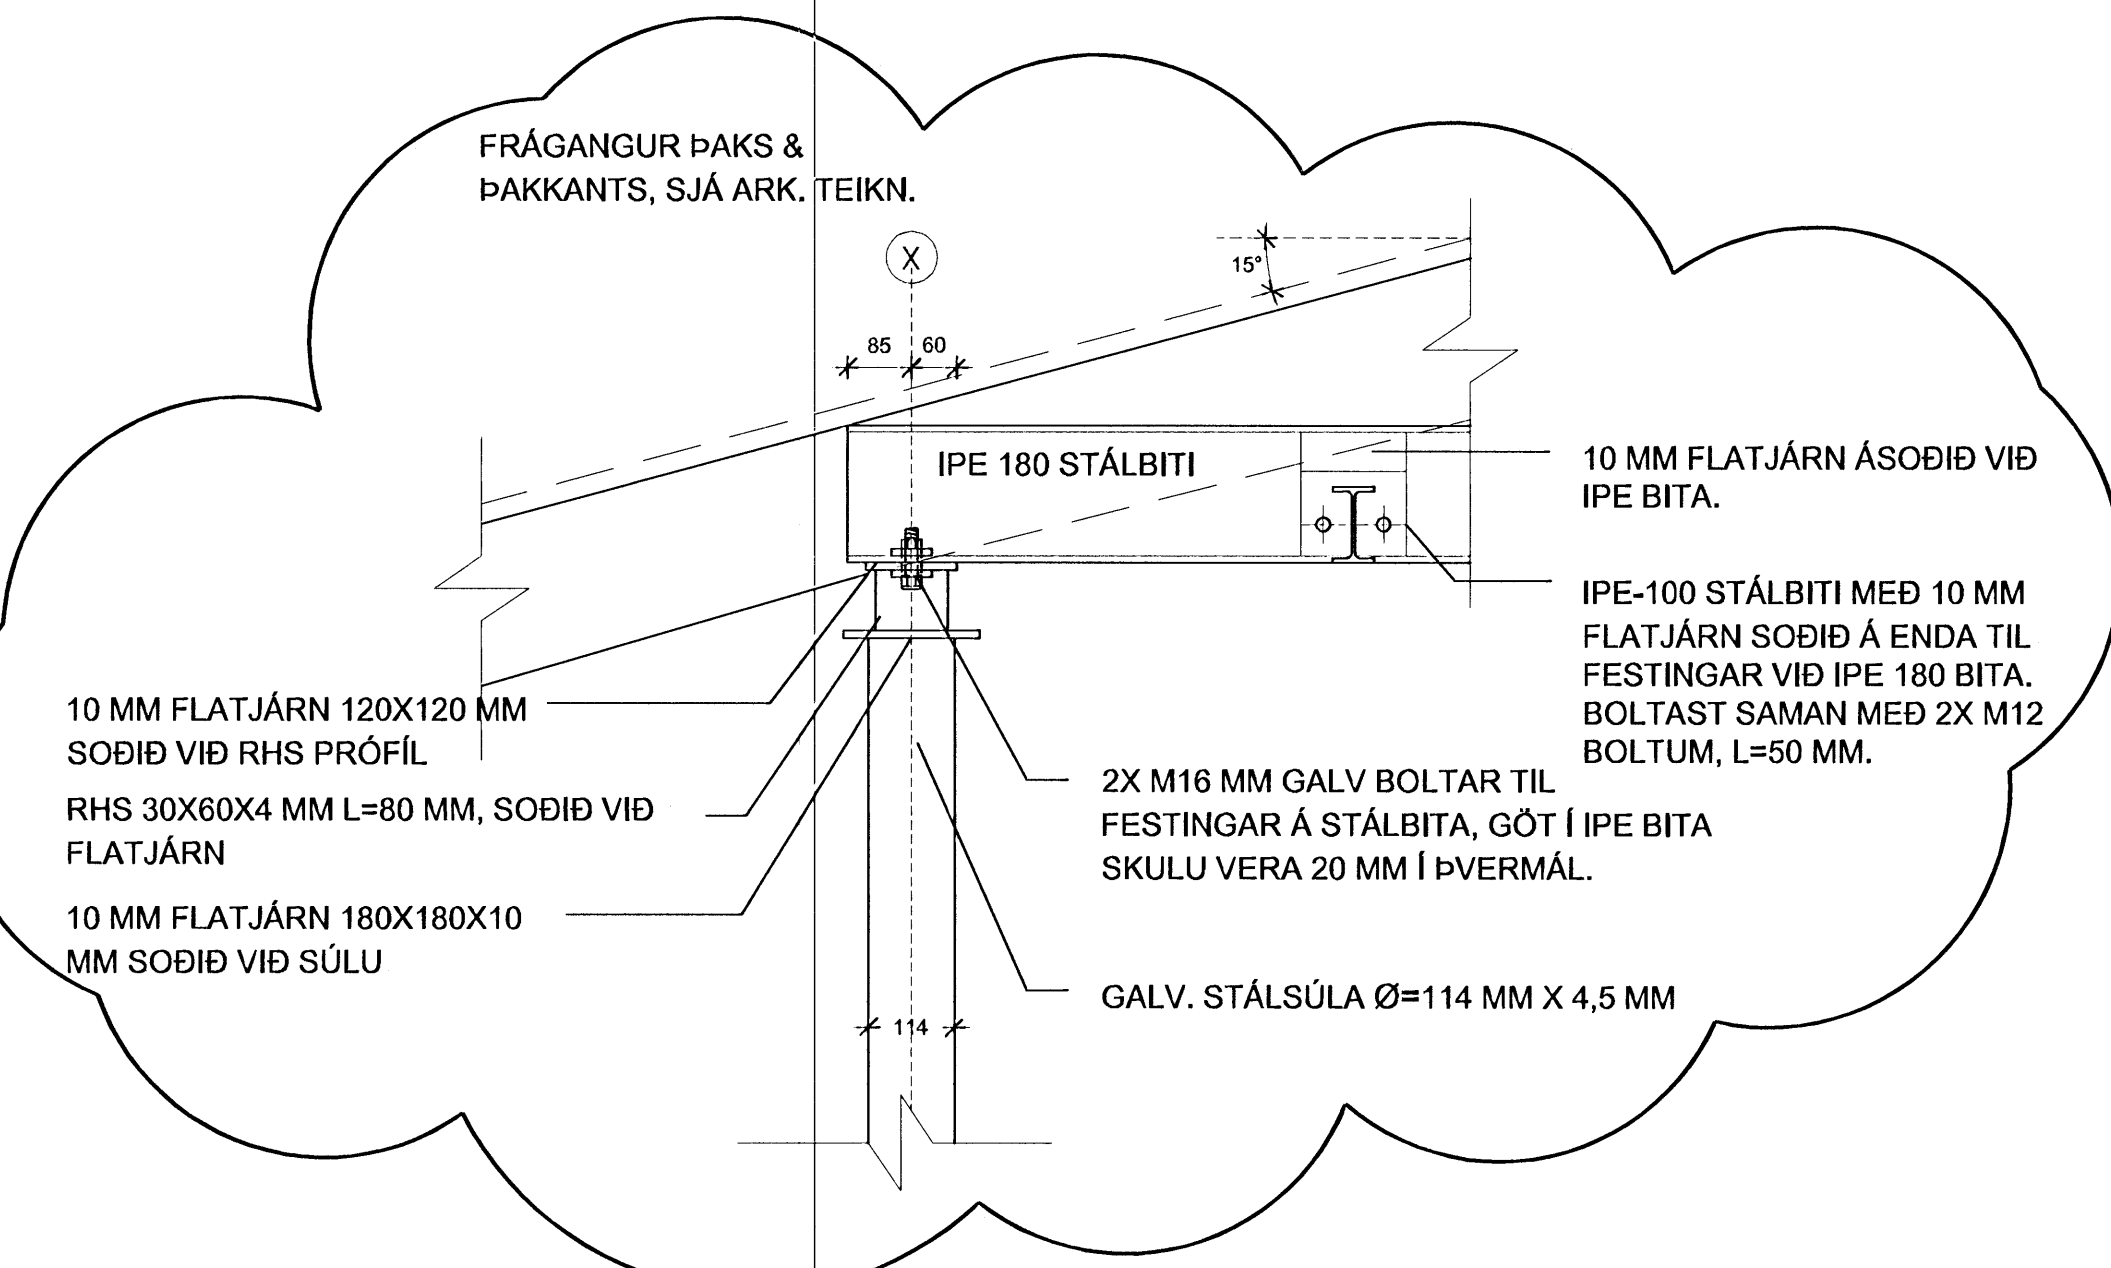


DEILI/FESTING F2

LÖÐRÉTT DEILI 1:10

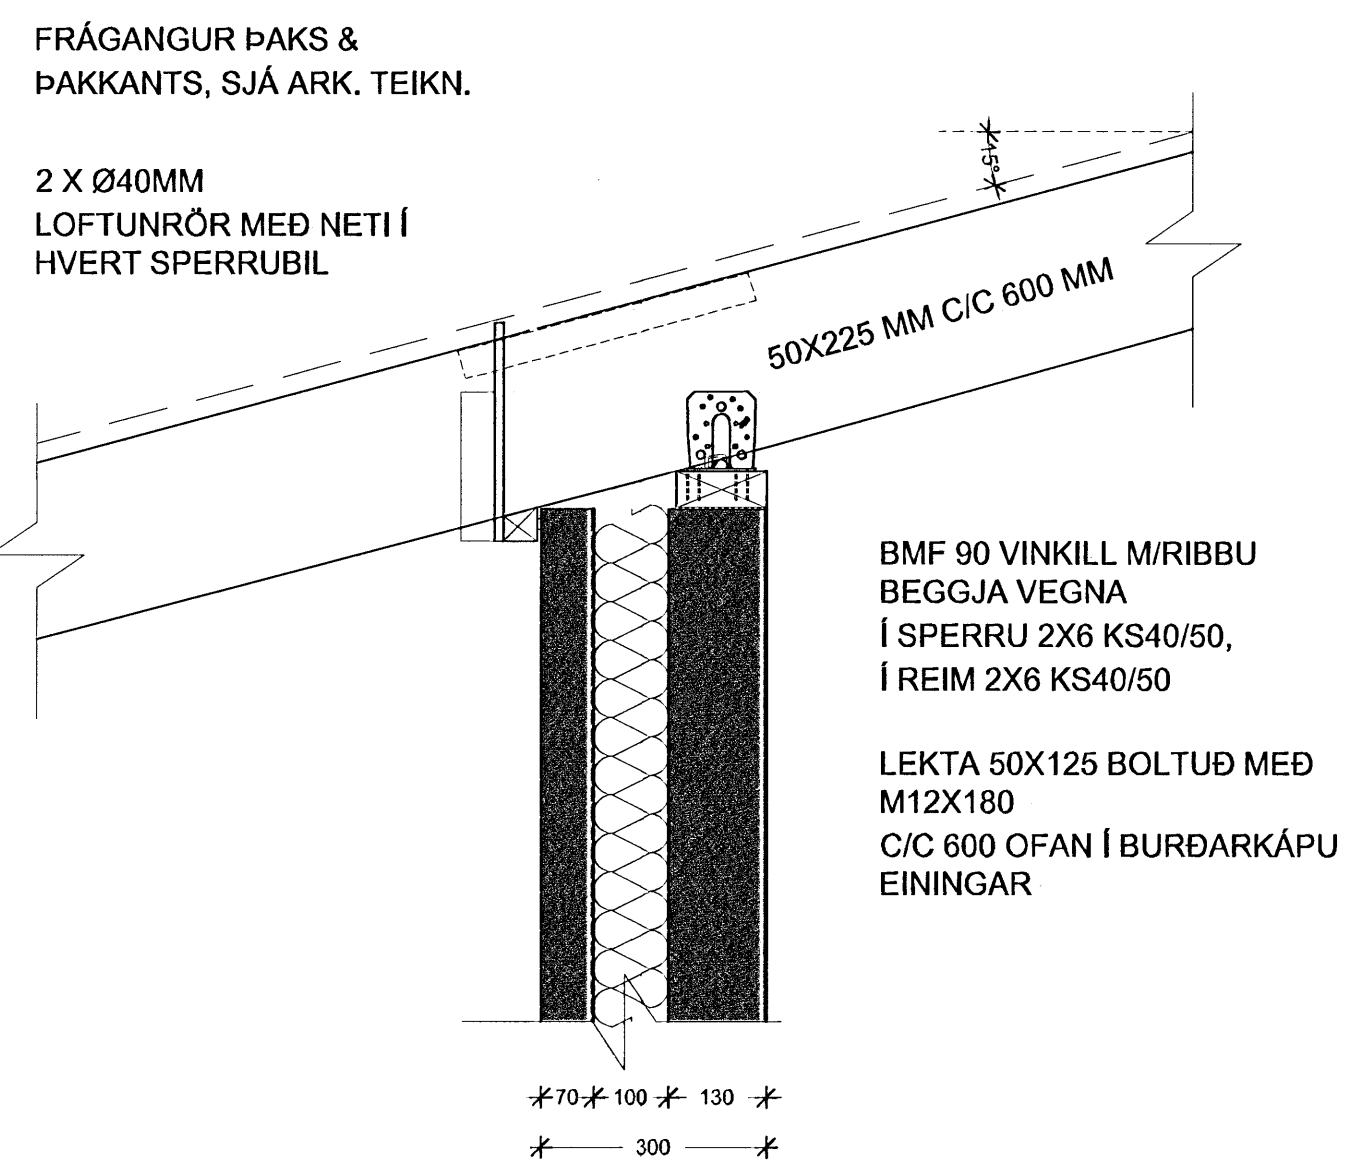

DEILI/FESTING F6

LÖÐRÉTT DEILI 1:10

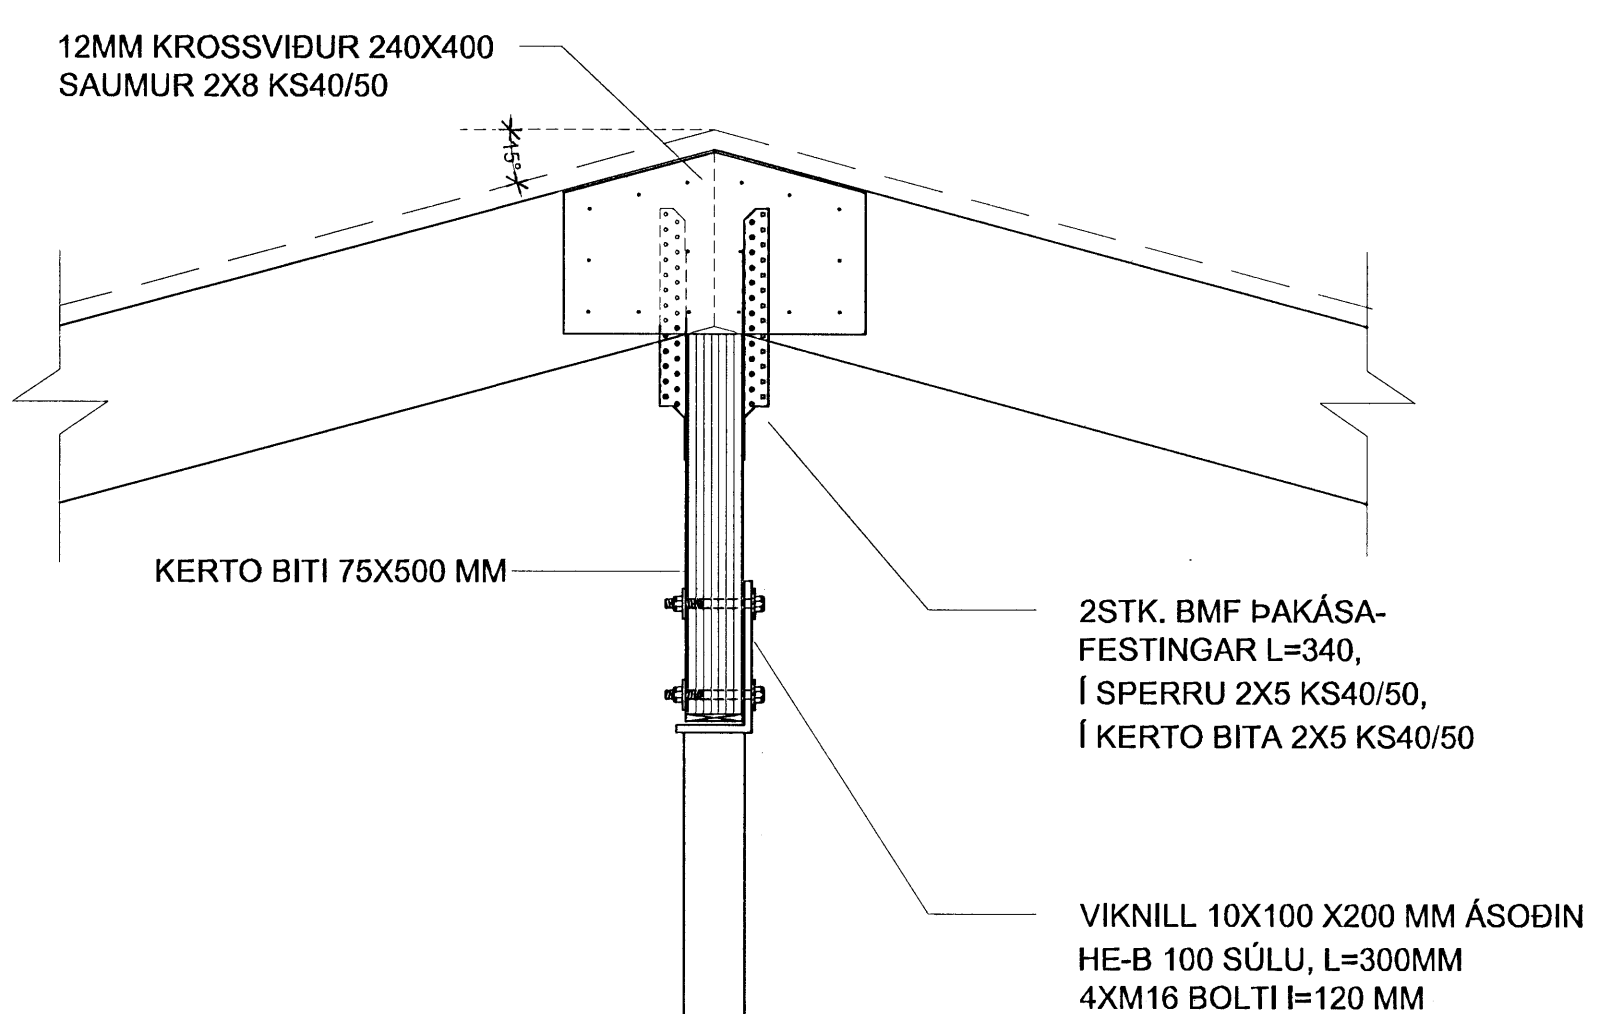

-	-	-	-	-	-
-	-	-	-	-	-
-	-	-	-	-	-
-	-	-	-	-	-
-	-	-	-	-	-
A	28.09.2009	Steypti sulu breytt í stálsulu			GPJ
Nr.	Dags.	Brayting.			Samþ.
Frámstað blaðs	Minnkað í mkv.1:2	Mkv:	1:100-50-20	Dags:	28.02.2007
A1	A3			Verkr.:	VS_091111
				Hannak:	HA
				Yfir:	GHS
<p>VERKRÆÐISTOFA SUÐURNESJA Víkurbraut 13, 230 Reykjaneshöf Sími: 4 200 100, Fax: 4 200 111 Veffang: http://www.vss.is Netfang: vs@vss.is</p>			<p>GLITVELLIR 25 HAFNARFJÖRÐUR DEILI Í ÞAKVÍÐI BURÐARÞOLSTEIKNINGAR</p>		
Samþ:			Samræmingungröndur:		

Samþykkt þann
08 OCT 2009
Byggingafráttariinn í höfnarröð
F.h. Hröfður S. Gunnlaugsson