

Frárennislagnir

Mál og málsetningar
 Stærðir lagna og brunna eru í millimetrum [mm]
 en hæðakstær í metrum [m]. DN mál eru lágmarks innanmál lagna.
 Hæðakstær lagna og brunna eru miðaðir við hæð í rennislóti.
 Hæðir og lögnum er gefin upp í prómilum [‰/‰].

Efni
 Frárennislagnir undir botnplötu skulu vera viðurkennd/vottuð plaströr.
 Frárennislagnir í jörðu utan sökkuls skulu vera viðurkennd/vottuð stein- eða plaströr.
 Brunnar skulu vera vottuð, úr plasti eða stöpu.
 Brunnar, lok þeirra og frágangur skal þola okstur þunga skutakja þegar þeir eru staðsettir þar sem okstur er má vanta.
 Frárennislagnir ofan botnplötu skulu vera PP plaströr eða pottjárnör.
 Niðurföll í lög séu með sandfangi.

Frágangur lagna
 Frágangur lagna skal vera skv. 1ST ØB, DS4 32 og DS 437.
 Grafa skal fyrir lögnum og brunnum í full þjappað fyllingarefni og fylla undir og yfir með a.m.k. 200 mm af fínum sandi eða mulningi og þjappa vel en gætilega.
 Meðfram hlöðum plaströgnanna í jörðu skal þjappa sand áður en lögn er að fullu hulin.
 Lagningar skulu liggja á belgnum en ekki á málum.
 Allar lagningar skulu vera þéttar milli brotpunkta en beygjur og greinar gerðar með þar til gerðum beygju- og greinastykkjum.

Skammstafanir

VS Vatnsalarni
 HL Handlaug
 SB Steypiböð
 SV Skólvaskur
 GN Gólmíðurfali
 GNV Gagnumstreymsniðurfali
 UV Uppvottavéi
 EV Eláhúsvaskur
 LR Loftþöð
 LP Loftþöðar
 BR Holrasabrunnur
 BK Hæð á brunnbati (rennislóti)
 PN Þökkniðurfali
 NF Niðurfali með sandfangi
 NF Niðurfali án sandfangs
 GH Gólmæð
 IV Lögn í vegg eða einangrun
 AV Lögn á vegg
 UL Lögn undir lofti
 YL Lögn yfir lofti
 IG Lögn í gólf
 ST Steinarör
 PEH Plaströr (Polyetylen)
 PVC Plaströr (Polyvinylklóríð)
 PP Plaströr (Polypropylen)
 Yþ Útloftun yfir þaki
 NF Niðurfali í plani með sandfangi


- Staðsetning hreinlætistækja sjá grunnmynd arkitekta.**
- Frárennislagnir sem eru til staðar
 - Frárennislögn
 - Frárennislögn sem fer í fitugildru
 - Frárennislögn undir lofti
 - Affall hitaveitu
 - Vatnsheimað neyðslutvns Ø32

B	Lega lagna utanþús sþnotskorðsett við	AS	30.09.09
A	Lega lagna utanþús	AS	17.09.09
Ög. Nr.	Breytingar	Höfundur	Daga

Verkteikning

Dalshraun 9, Hafnarfirði			
Strendingur ehf.	Frárennislögn	Grunnmyndir, skýringar og afstaða	
Verkfræðingafélagið Fjarðargata 13-15 • 220 Hafnarfirður Sími 555 5544, Fax 555 5544	Daga	20.07.2009	Teiknað / málsett af JW/AS
Stjóri Höfundur Samskipanúmer	Málsvæði	Númer teikningar	Östing
	1:50, 1:500	301	B

Grunnmynd milli loft
 1:50 mm

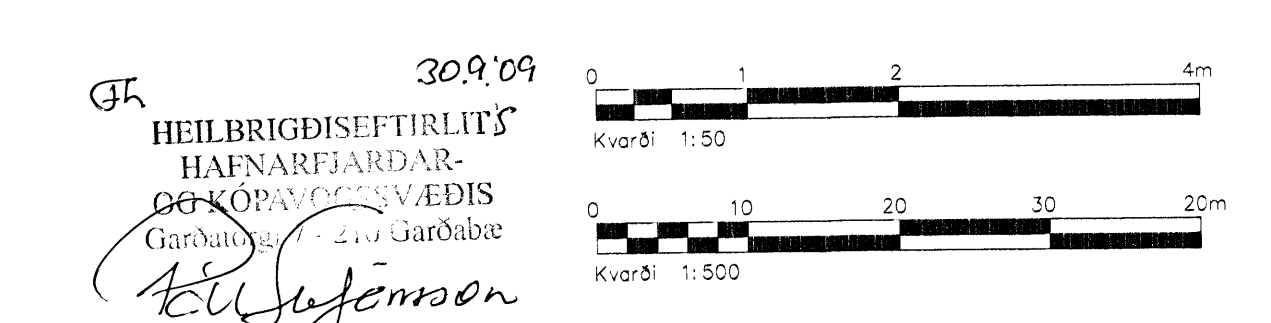

HEILBRIGÐISEFTIRLIT
 HAFNARFJARÐAR
 30.9.09
 H. Stefánsson