

GN Að 1.hæð

GN

GN

GN Að 1.hæð

GN

SV Að 1.hæð

03-004
 Lyfta

Loftræstirist í útvegg
 (inntak)

Loftræstirist í útvegg
 (inntak)

Loftræstirist í útvegg
 (inntak)

A

B

C


D

12000


2500

4000

7000

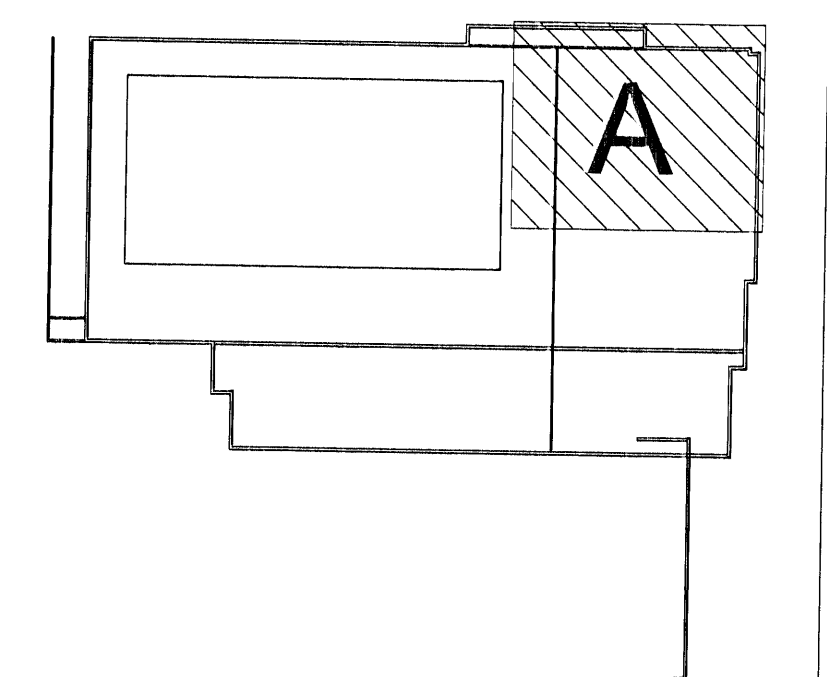

Skýringar sjá teikningu nr.300

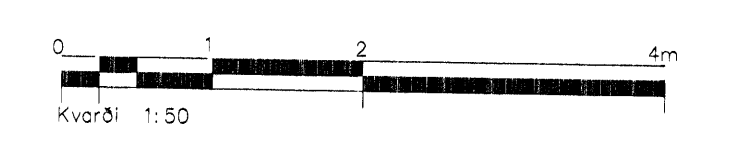

A	Reyndarteikning	SG	21.09.09
Ólg.	Nr.	Breytingar	Höfundur
Verkteikning			

Ásvellir 2 – Sundmiðstöð Hafnarfjarðar

Strendingur ehf. Verkefnaþjónusta
 Fjarbergata 13-15 • 220 Hafnarfjarður
 Sími 565 5646 • Fax 565 5641

Frénnisliðlagn
 Grunnmynd 3. hæð – A

Stjórnun Guðrúnardóttir 191083-7599
 Skráningahöfundur

Þegund / Hæð af
 feb. 2007
 JW/SG

Skala
 1:50

Númer teikningar
 322

Ólgðu
 A