


ATH.
 Staðsetning hreinlætistækja og niðurfalla sjá teikningu arkitekta.
 Allar lagnir í sökkul eru pottrör 0100J nema annars sé getið.
 Lagnir utan sökkuls eru steinrör ST.
 Lagnir yfir sökkli eru PP-rör.

Skýringar sjá teikningu nr.300

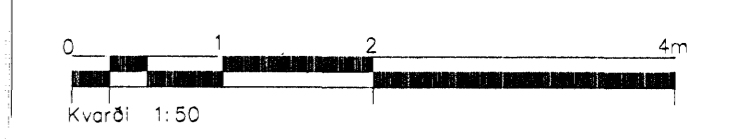

| | | | |
|-----------|--------------------------------|----------|----------|
| B | Reyndartekning | SG | 21.09.09 |
| A | Niðurföllum frá sundaugarbakka | SG | 12.02.07 |
| Stig. Nr. | Breytingar | Höfundur | Dagur |

Verkteikning

Ásvellir 2 – Sundmiðstöð Hafnarfjarðar

| | |
|---|--|
| Strendingur ehf. Verkfæðisjónusta Fjarbergaleið 15-15, 220 Hafnarfjarður Sími 565 5443, fex 565 5441 | Frórennslislagnir Grunnmynd 1.hæð – A |
| Dagur sept. 2006 | Teknið / höfundur af JW/SG |
| Malkvæði 1:50 | Númer teikningar 310 |