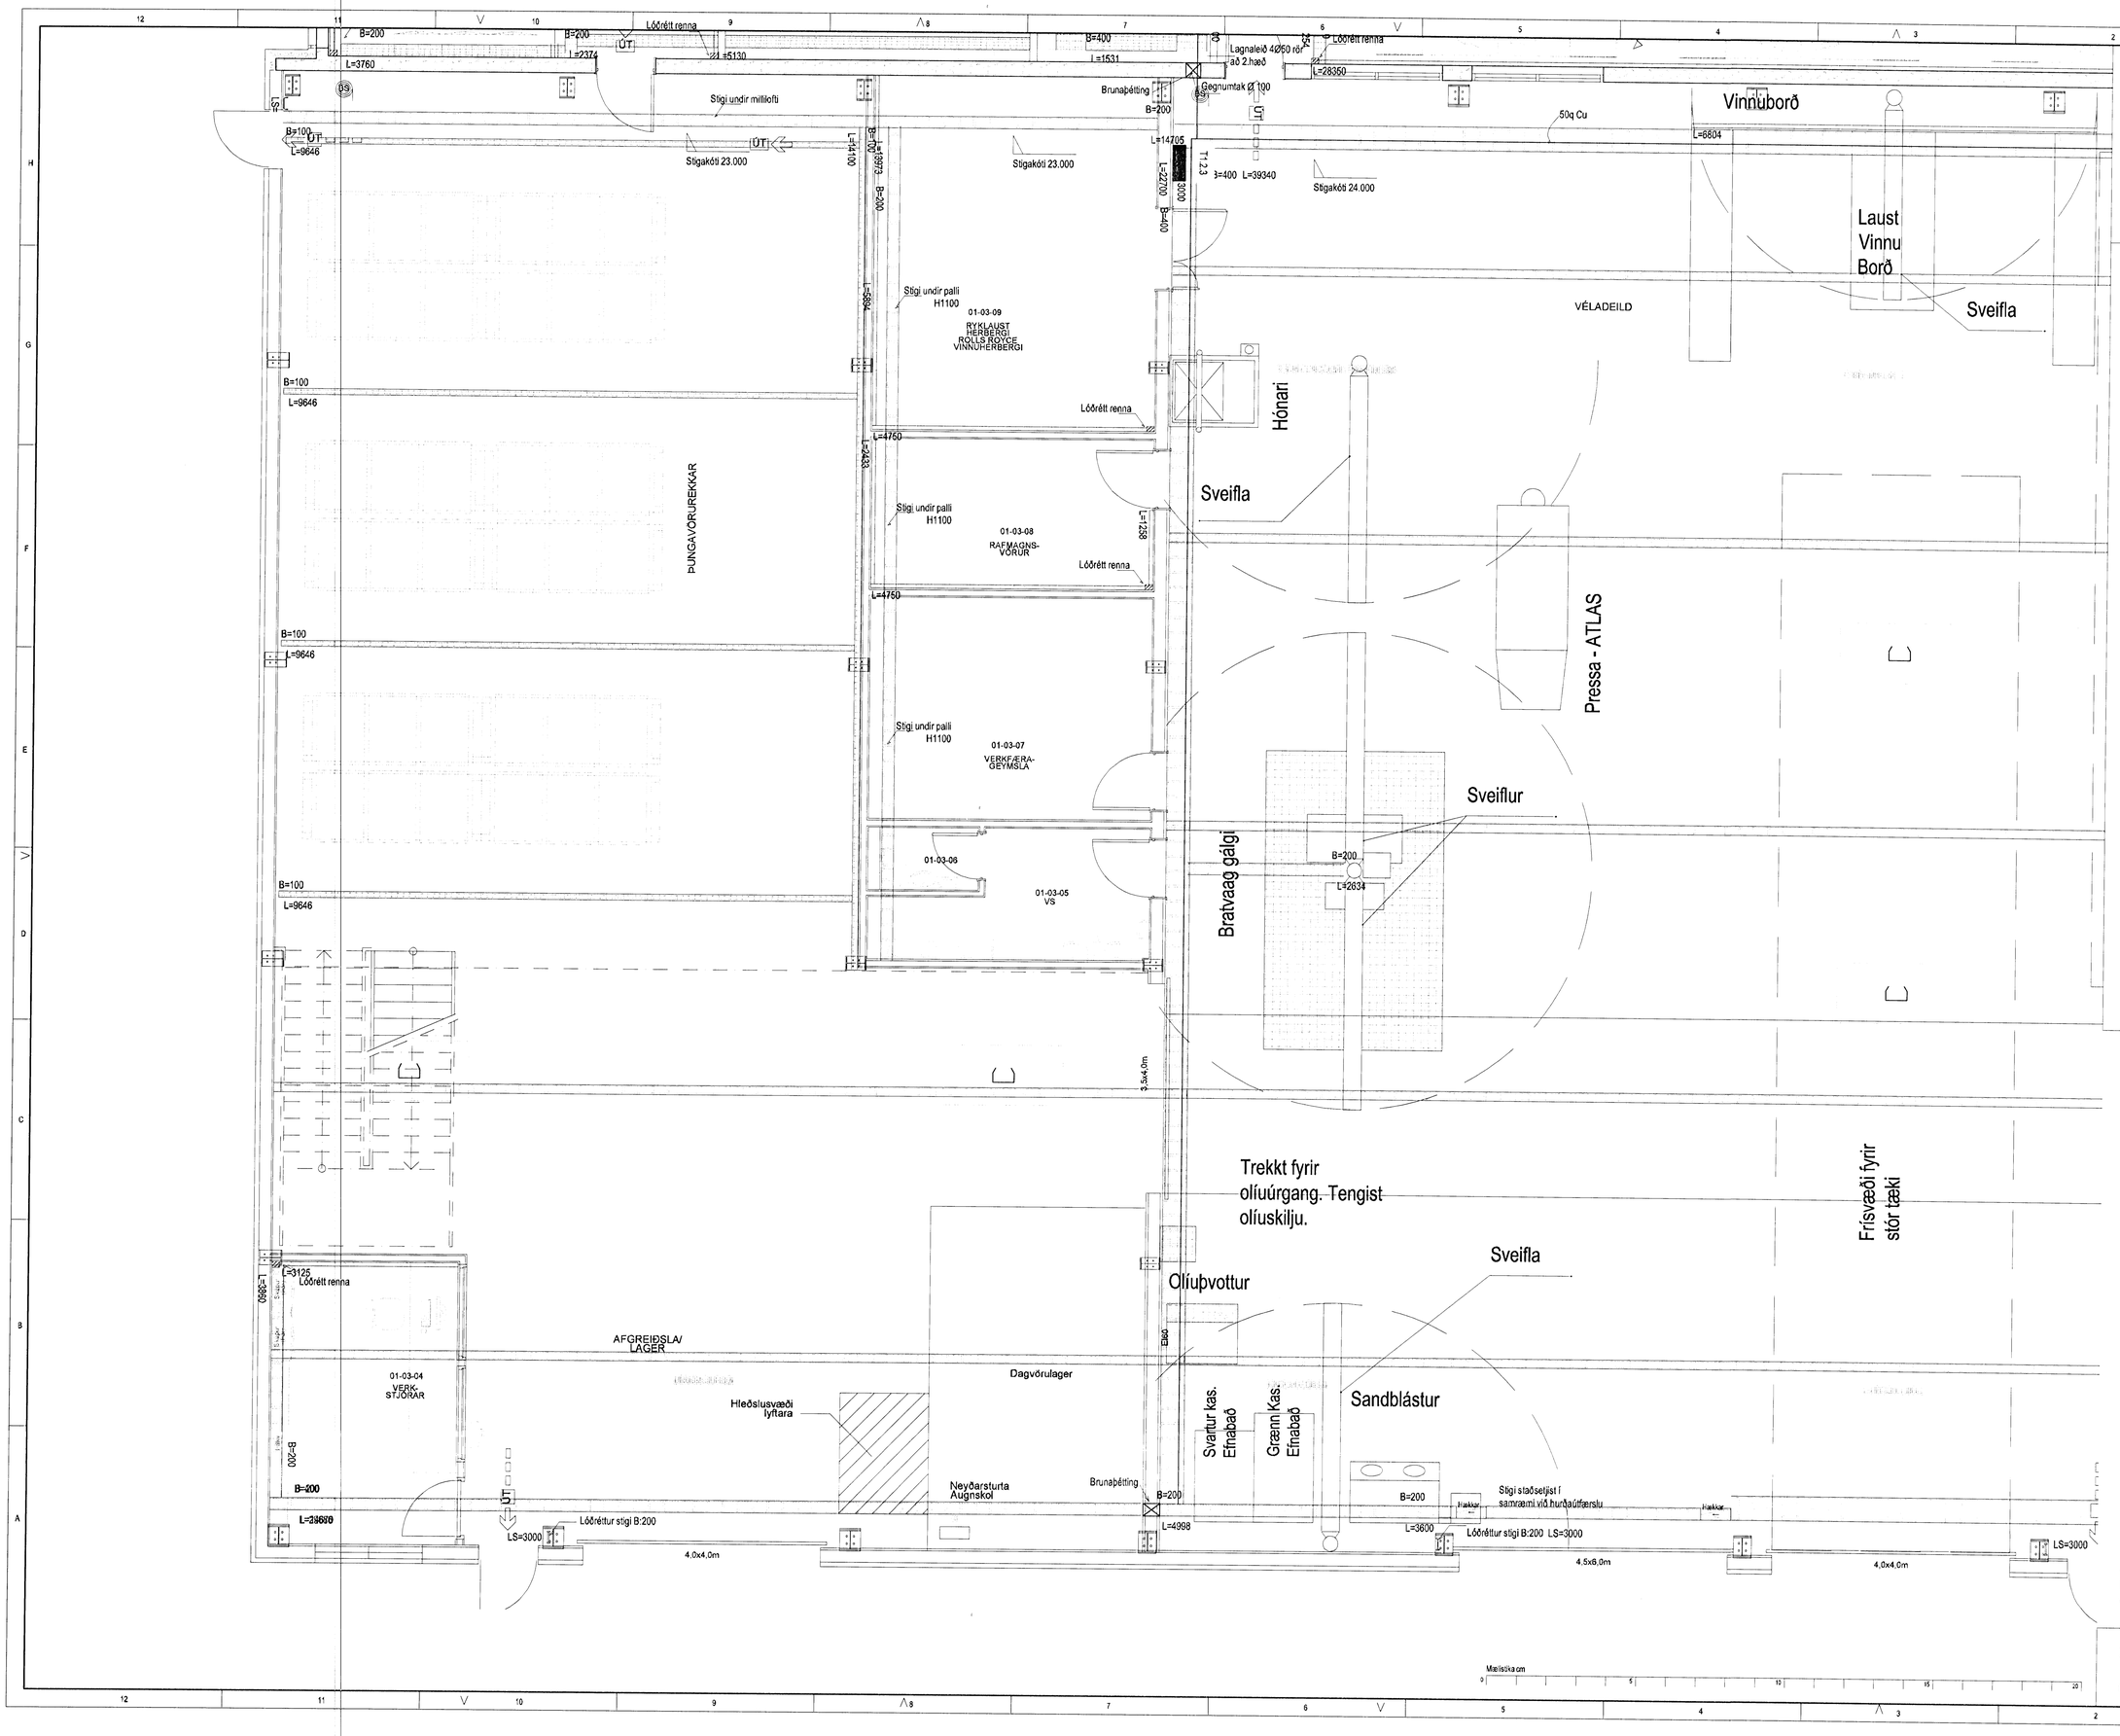

Vinnuborð
Laust Vinnu Borð
Sveifla
VÉLADEILD
Hónari
Sveifla
Pressa - ATLAS
Sveiflur
Bratvaag gálgi
Trekkt fyrir olíuúrgang. Tengist olíuskilju.
Frísvæði fyrir stór tæki
Sveifla
Olíuþvottur
Sandblástur
Svartur kas. Efnabað
Grænn Kas. Efnabað
Dagvörulager
Hleðslusvæði lyftara
Neyðarsturta Augnskol
Brunaþétting
AFGREIÐSLA/ LAGER
01-03-04 VERK-STJÓRAR
01-03-05 VS
01-03-06
01-03-07 VERKFÆRA-GEYMSLA
01-03-08 RAFMAGNS-VÖRUR
01-03-09 RYKLAUST HERBERGI ROLLS ROYCE VINNUHERBERGI
ÞUNGAVÖRUREKKAR
Stigi undir palli H1100
Stigi undir millilofti
Stigakóti 23.000
Stigakóti 24.000
Lóðrétt renna
Lóðréttur stigi B:200
Stigi staðsetjist í samræmi við hurðaútfærslu
Lagnaleið 4Ø50 rör að 2.hæð
Gegnumtak Ø 100
50q Cu
Hönnuður:
ARI, HAS
Yfirfarið:
Sampykkt: Davíð Sölvason
kt: 100356-3339
Breytingar:
B1 12.02.2009 Reyndarteikning
Lykilmynd
Aðalhönnuður:
Héðinn
Gjáhella 4
221 Hafnarfjörður
Lagnaleiðir, rennur, stigar
1. hæð
Mkv: 1:50
VERKFRÆÐISTOFA
Grensásvegur 3
108 Reykjavík
Sími 520 9900
Fax 520 9901
www.rts.is
Altæk gæðavottun skv BS EN ISO 9001:2000
FS 88744
32-2166-1-
03.04.2008
011403
B1