


Samþykkt þann
 05 MAJ 2009
 Byggingaflutrynni / Hafnarfirði
 F.h. Hörfur S. Gunnlaugsson

Rist í gati við loft 600/1200

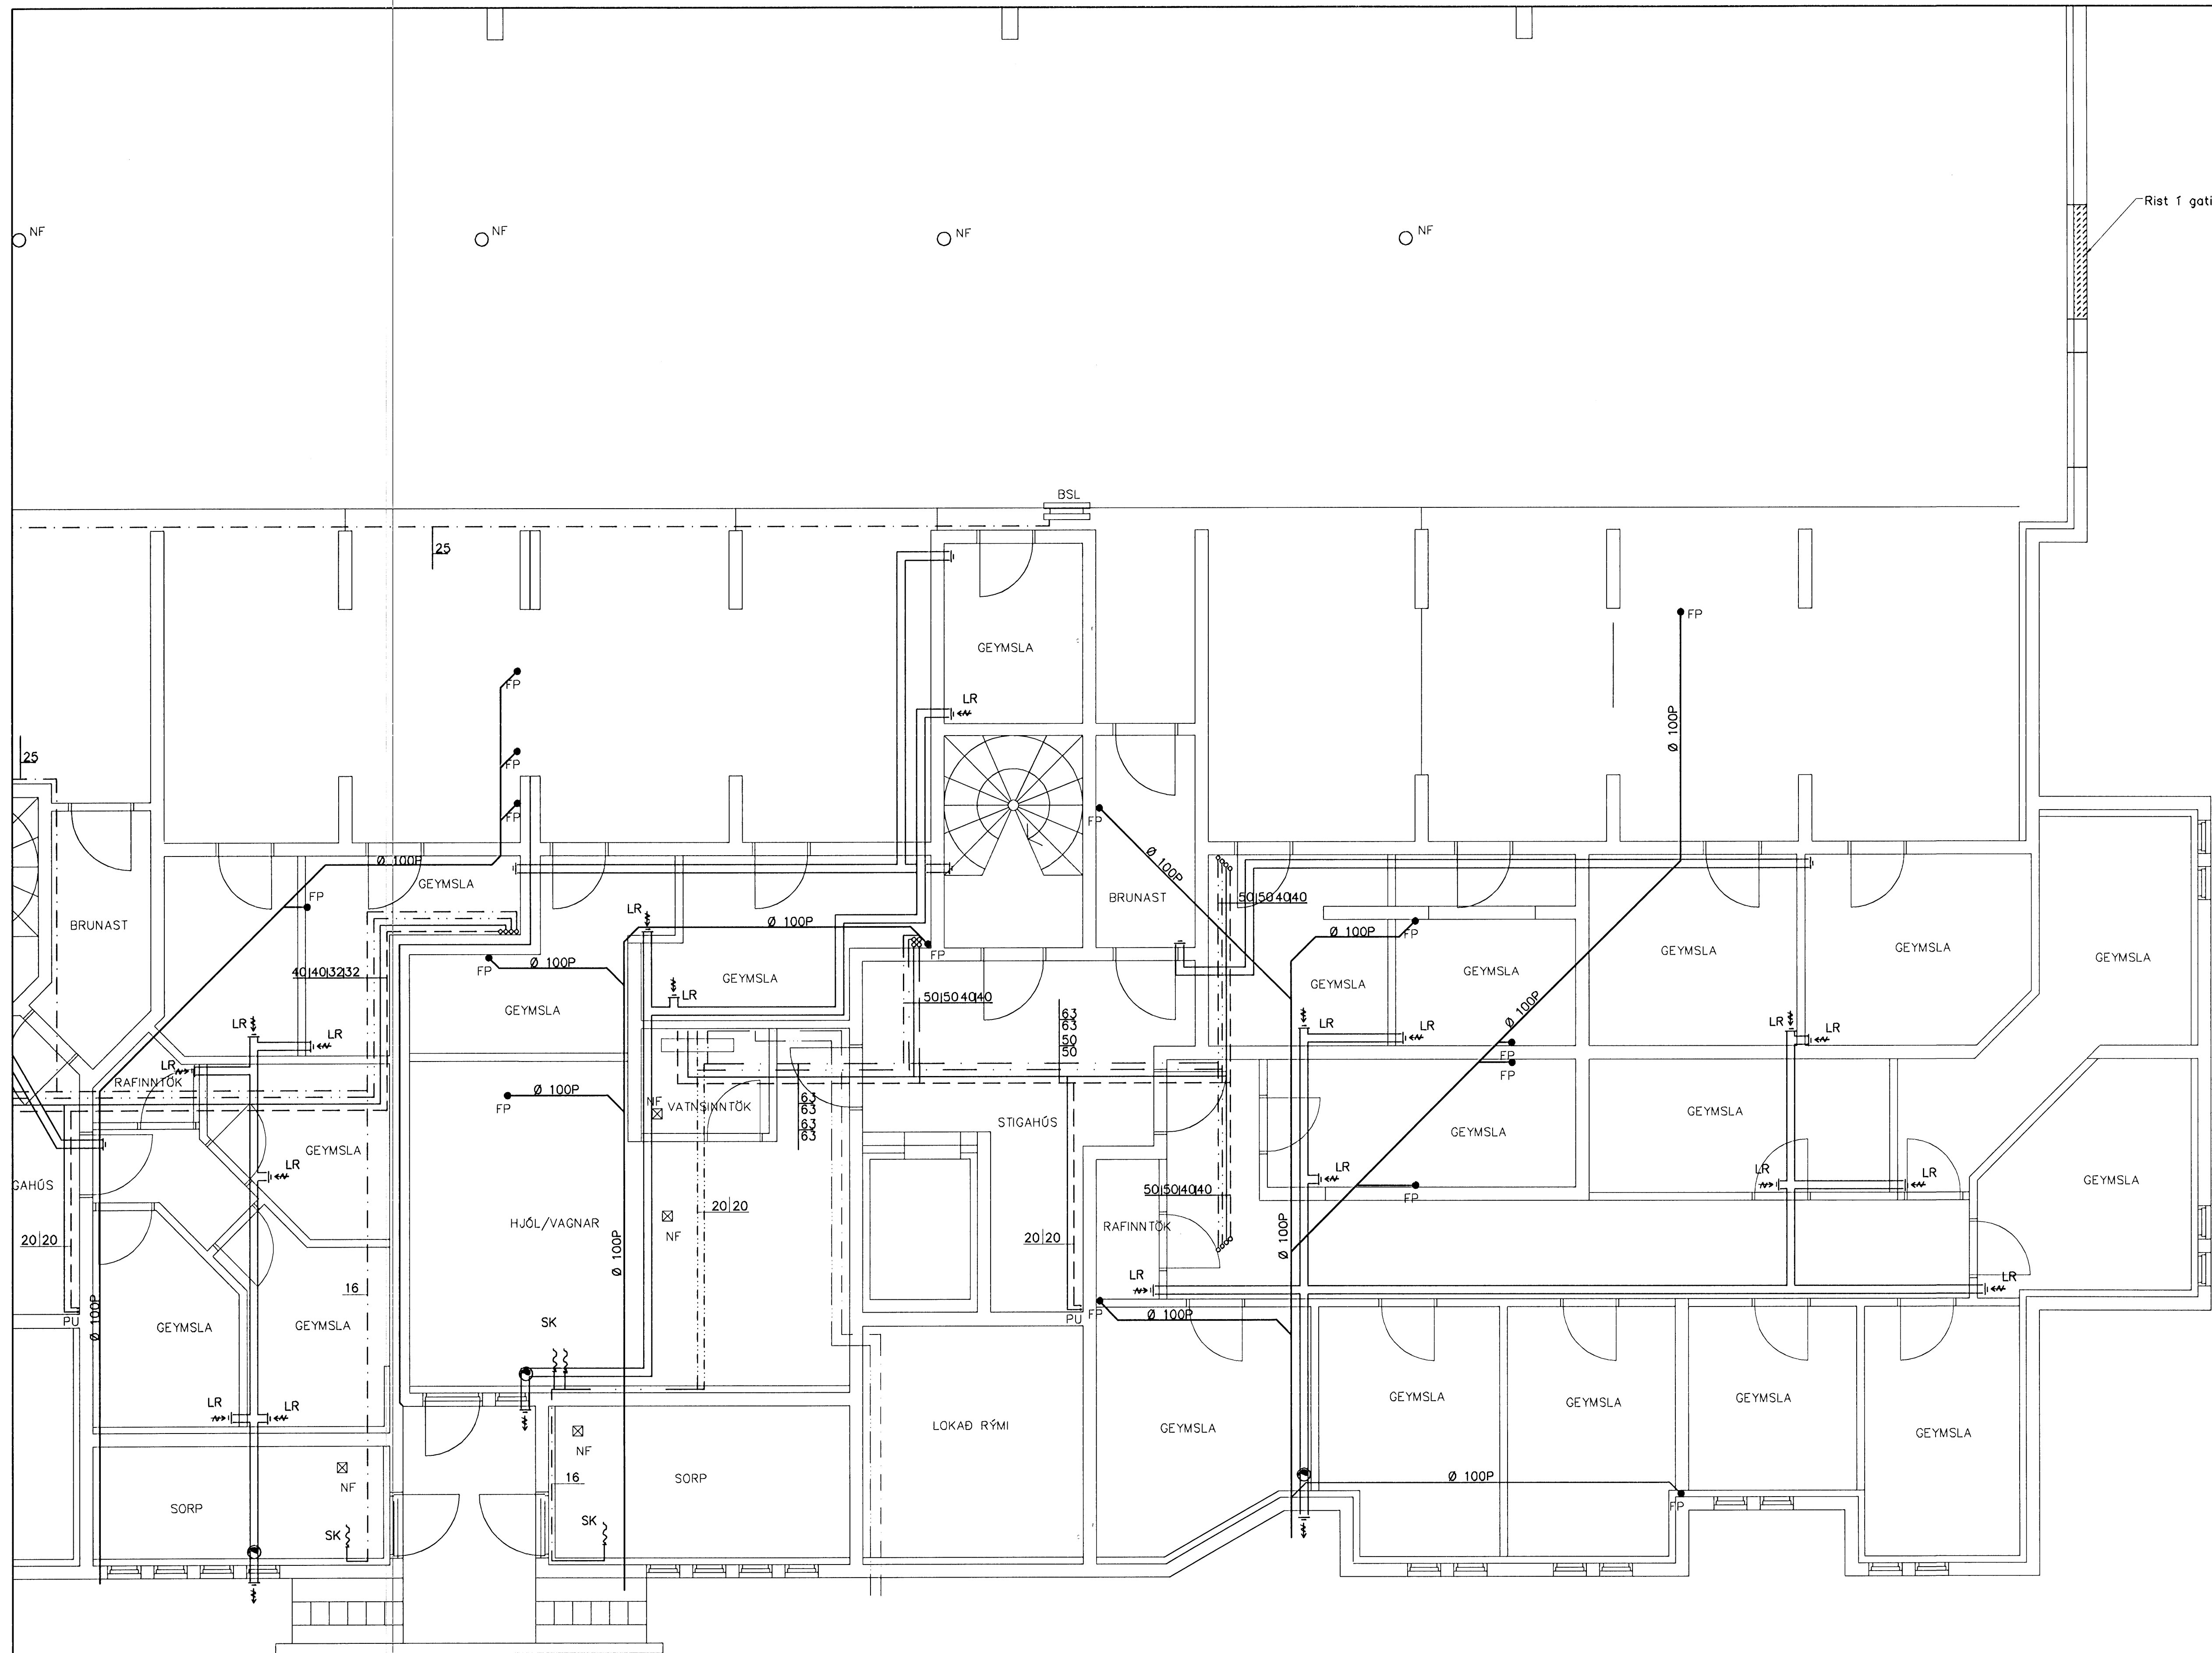

02	APRIL 09	BÆTT VIÐ BRUNASLÖNGUM	G.H.
01	JÚNÍ 08	BÆTT VIÐ LOFTRÆSTISTOKKUM	G.H.
		Í GEYMSLUKJALLARA	G.H.
Br.	Dags.	Eðli breytinga	Sign.

**NORÐURBAKKI 5A-B-C
 HAFNARFIRÐI**

HITA VATNS FRÆRENNSLIS OG LOFT-
 LAGNIR KJALLARA

MKV. 1:50 1:20
 DAGS. MAÍ. 2007
 VERK NR. 2608
 TEIKN. NR. 2-08D
 HANNAD SIG. ÞORLEIFSS. KT. 241148-3009
 TEIKNAD G.H.
 YFIRFARID

TÆKNIPJÓNUSTA SIGURÐAR ÞORLEIFSSONAR ehf
 STRANDGÖTU 11 220 HAFNARFIRÐI
 Sími 555-4255 FAX 565-2875
 E-mail ts@simnet.is
 kt: 440693-2539

ALLSTADAR ÞAR SEM LOFTRÆSTISTOKKAR
 FARA GEGNUM BRUNATEFJANDI VEGGI
 VERÐI SETTAR VIÐEIGANDI BRUNALÖKUR

Handwritten signature