


Samþykkt þann
05 MAY 2009
 Byggingafulltrúinn í Hafnarfirði
 F.h. Hrólfur S. Gunnlaugsson

ALLSTADAR ÞAR SEM LOFTRÆSTISTOKKAR
 FARA GEGNUM BRUNATEFJANDI VEGGI
 VERÐI SETTAR VIÐEIGANDI BRUNALOKUR

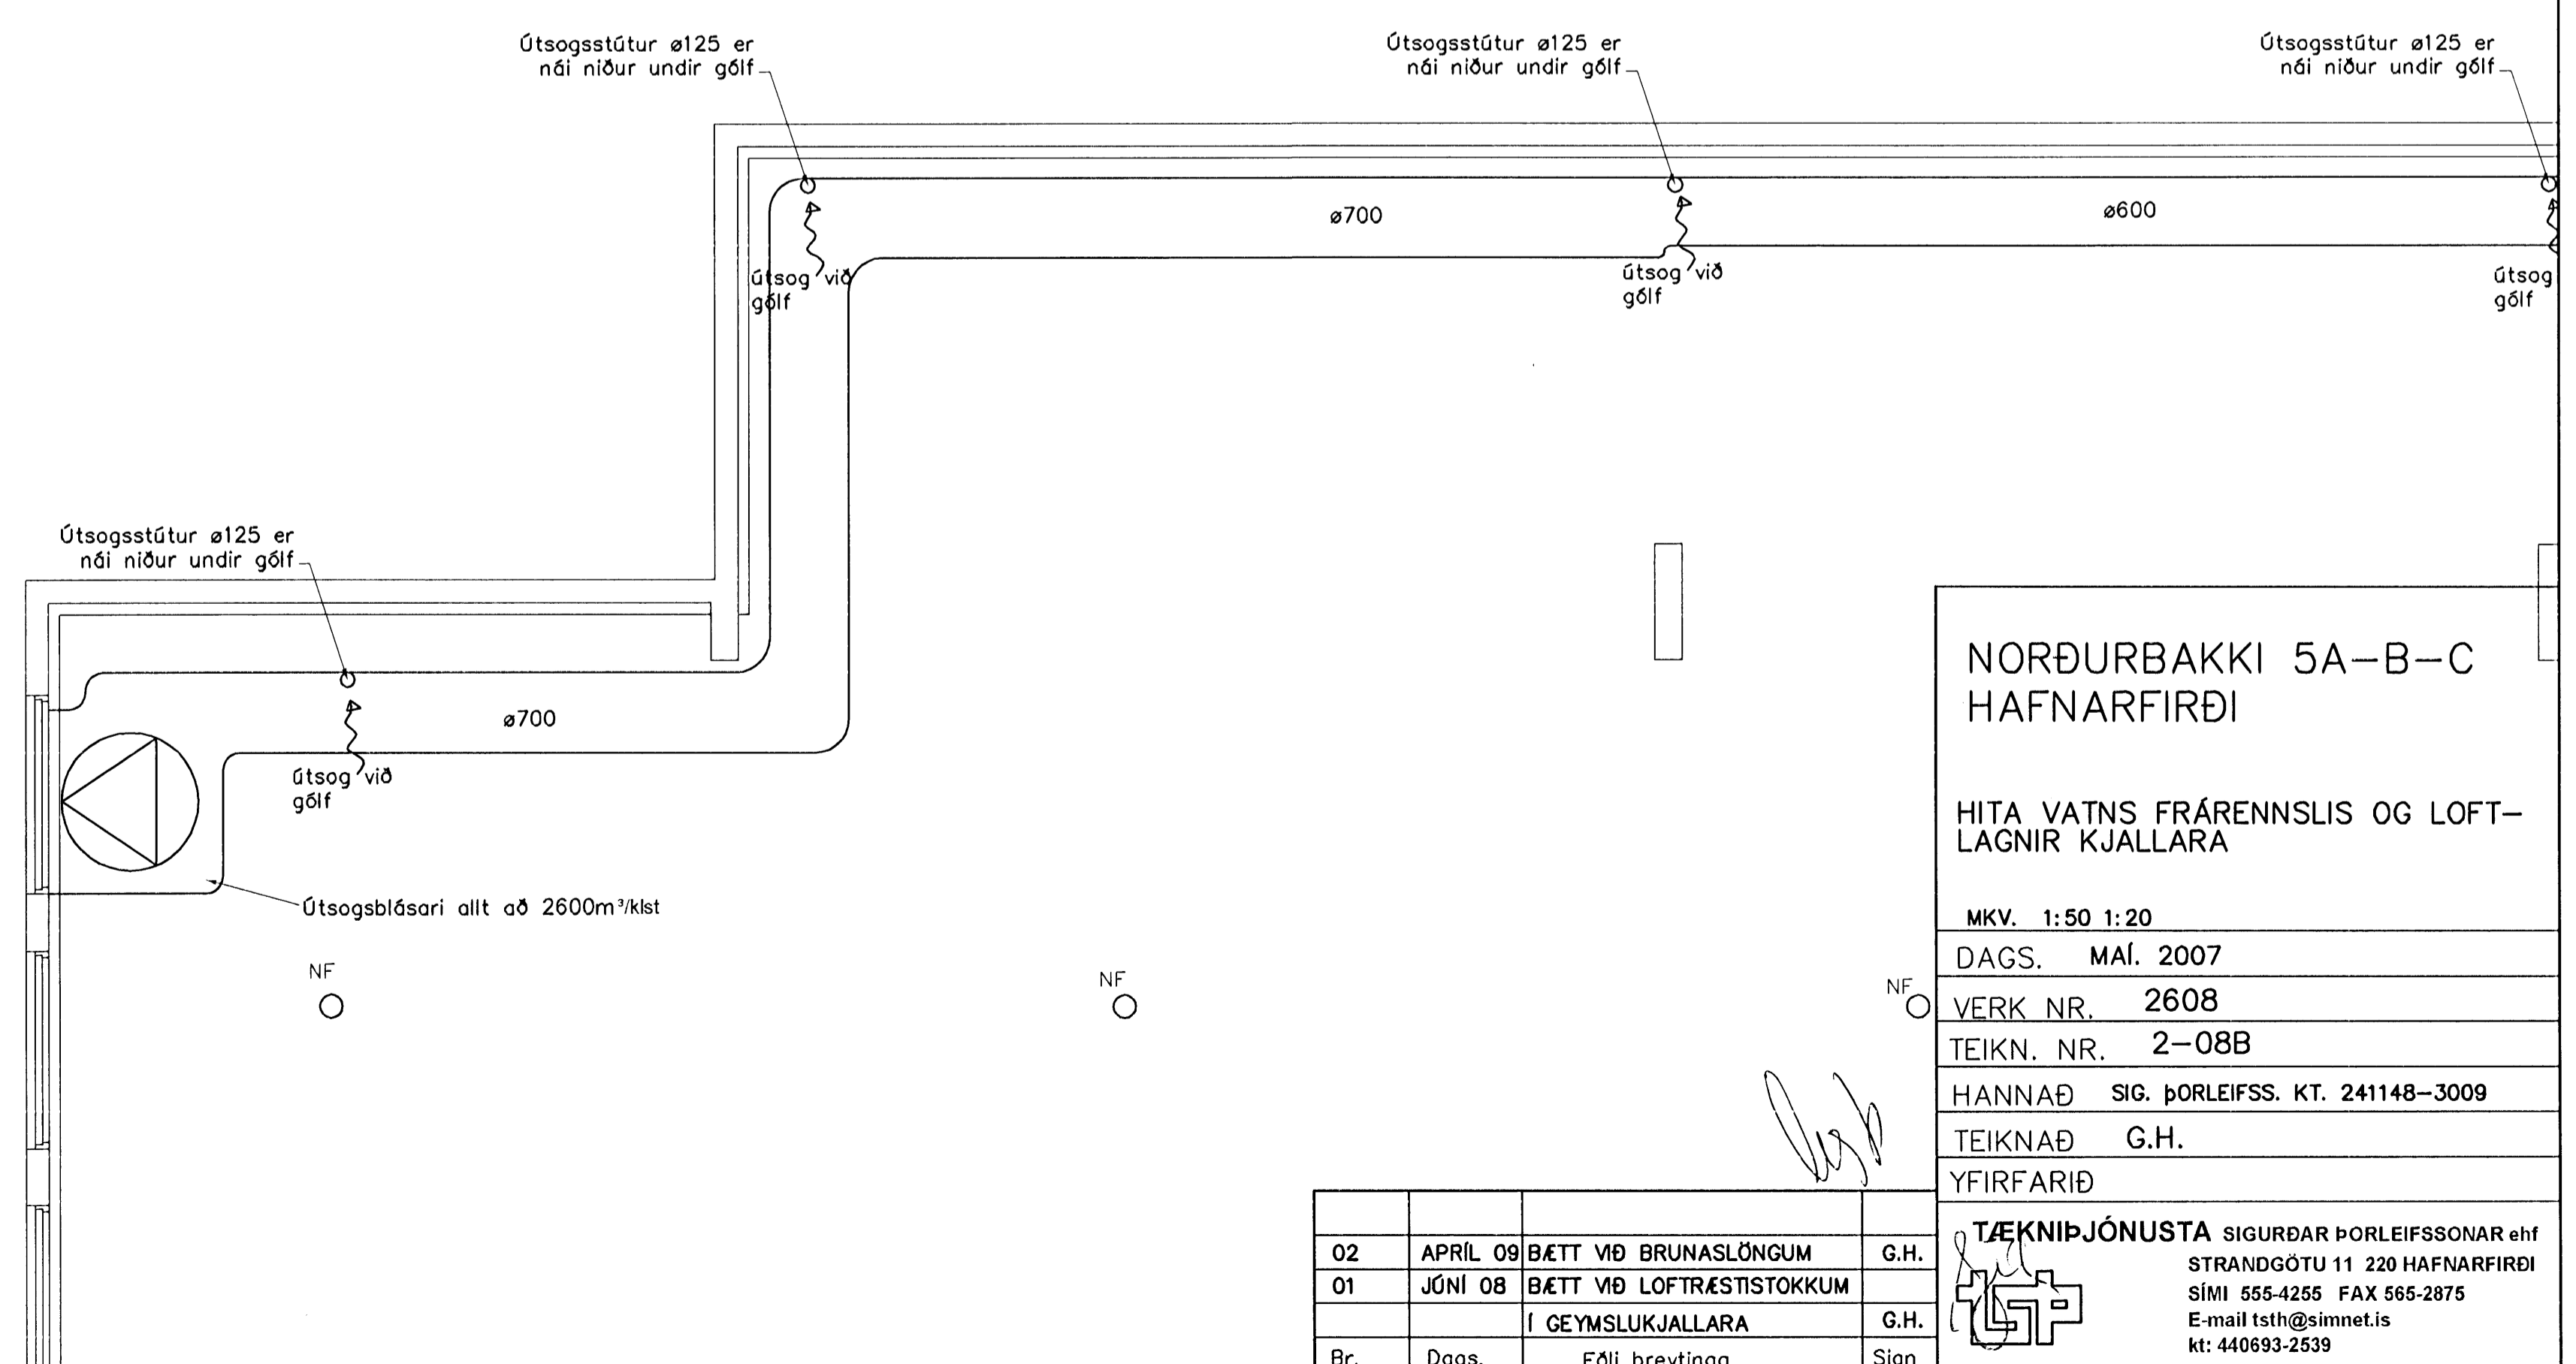

NORÐURBAKKI 5A-B-C
HAFNARFIRÐI

HITA VATNS FRÁRENNSLIS OG LOFT-
 LAGNIR KJALLARA

MKV. 1:50 1:20
 DAGS. MAÍ, 2007
 VERK NR. 2608
 TEIKN. NR. 2-08B
 HANNAÐ SIG. ÞORLEIFSS. KT. 241148-3009
 TEIKNAD G.H.

YFIRFARIÐ

02	APRÍL 09	ÞÉTT VÐ BRUNASLÖNGUM	G.H.
01	JÚNÍ 08	ÞÉTT VÐ LOFTRÆSTISTOKKUM	G.H.
		Í GEYMSLUKJALLARA	G.H.
Br.	Dags.	Eðli breytinga	Sign

TÆKNIPJÓNUSTA SIGURÐAR ÞORLEIFSSONAR ehf
 STRANDGÖTU 11 220 HAFNARFIRÐI
 Sími 555-4255 FAX 565-2875
 E-mail tsth@simnet.is
 kt: 440693-2539