




ÁSYND – BRÁDABIRGDAVEGGUR
MKV. 2

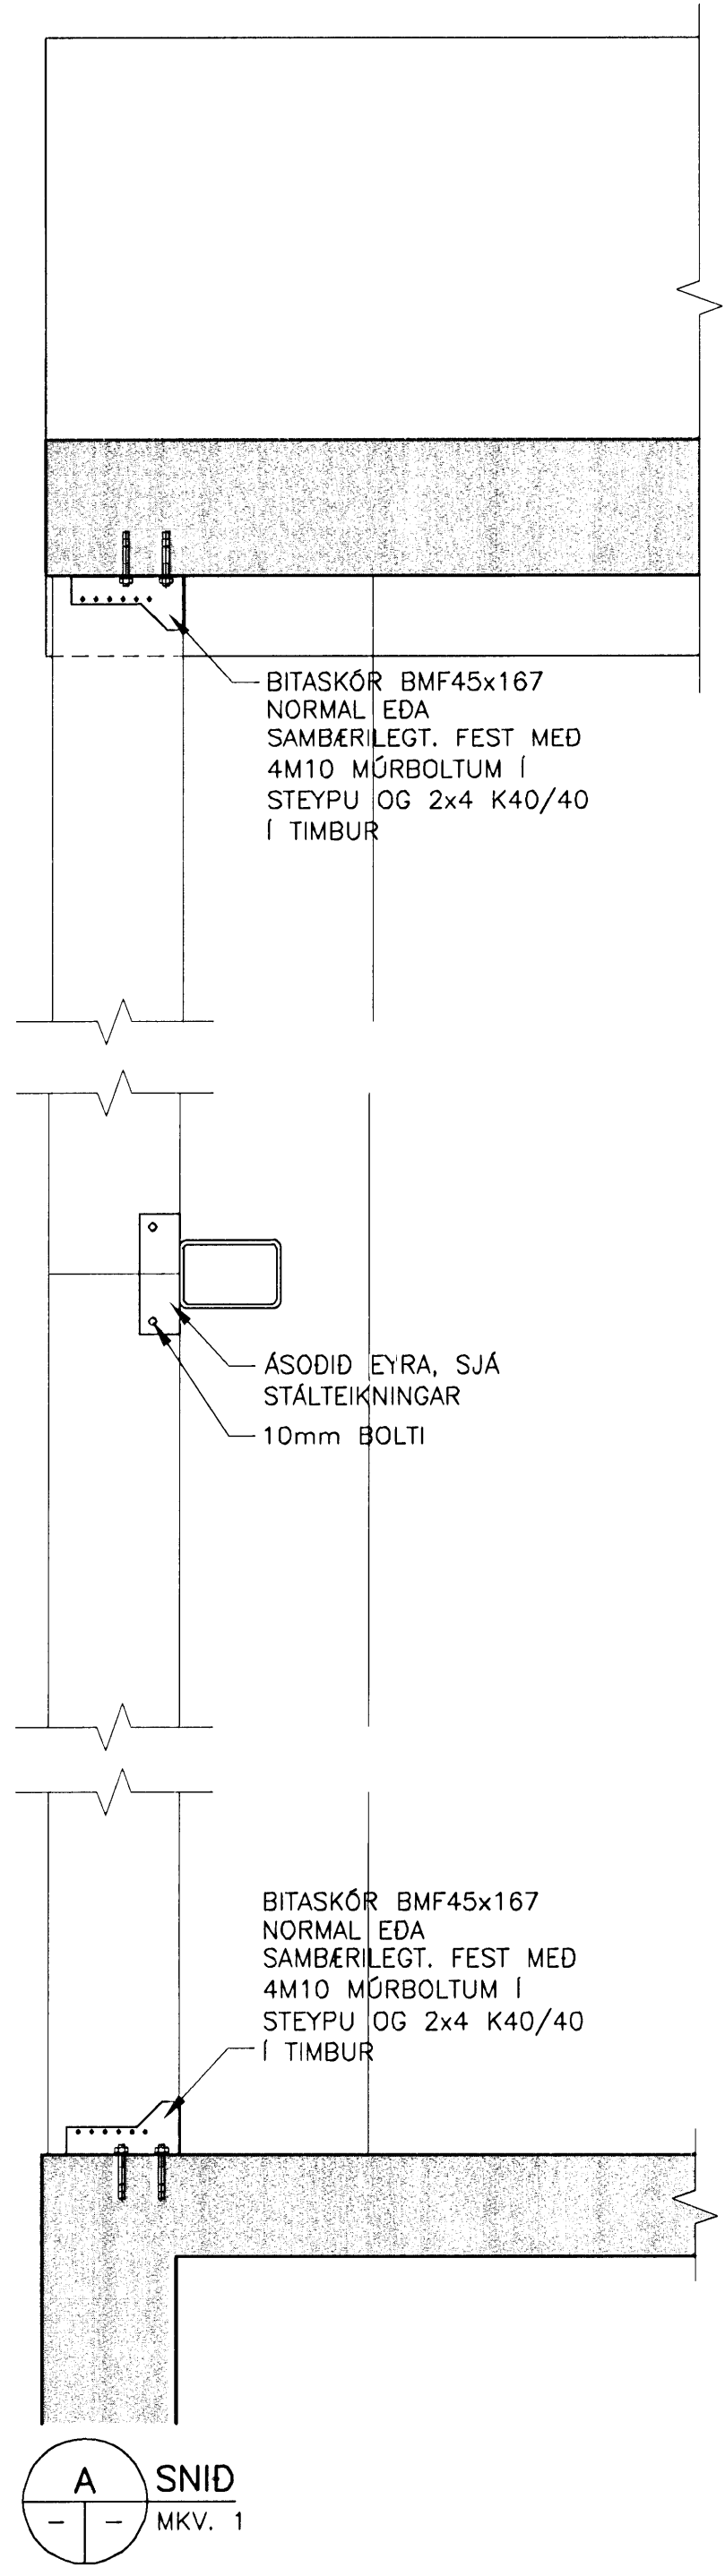


A SNID
MKV. 1

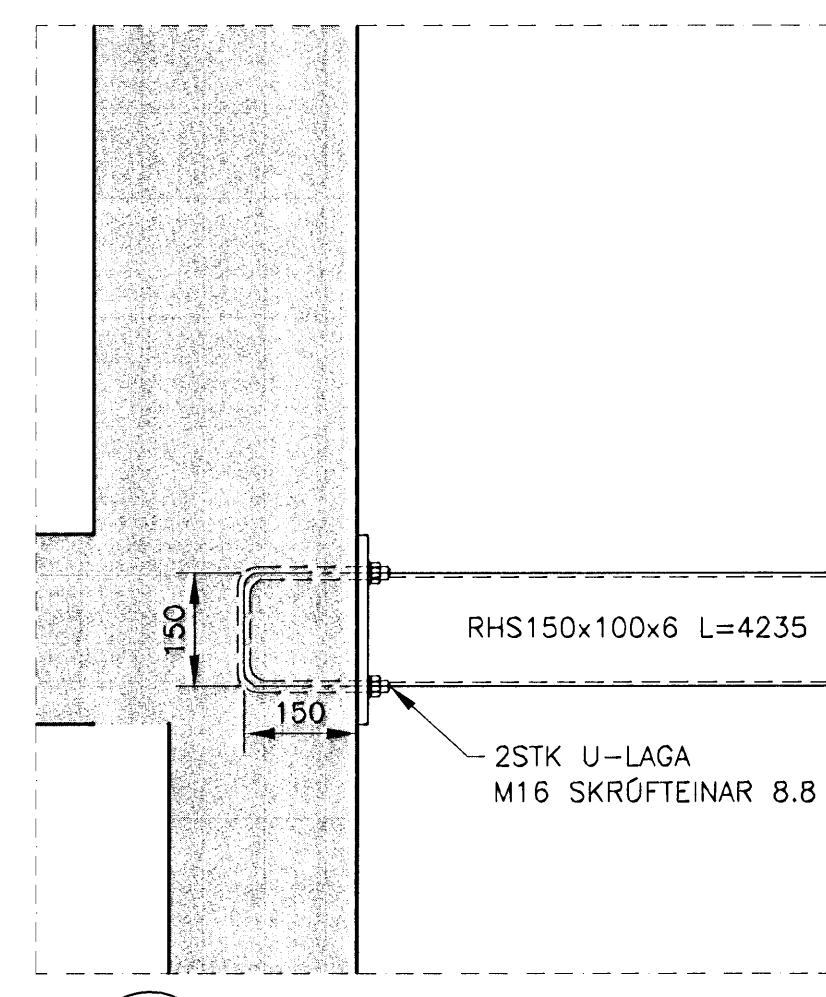

D SNID
MKV. 1

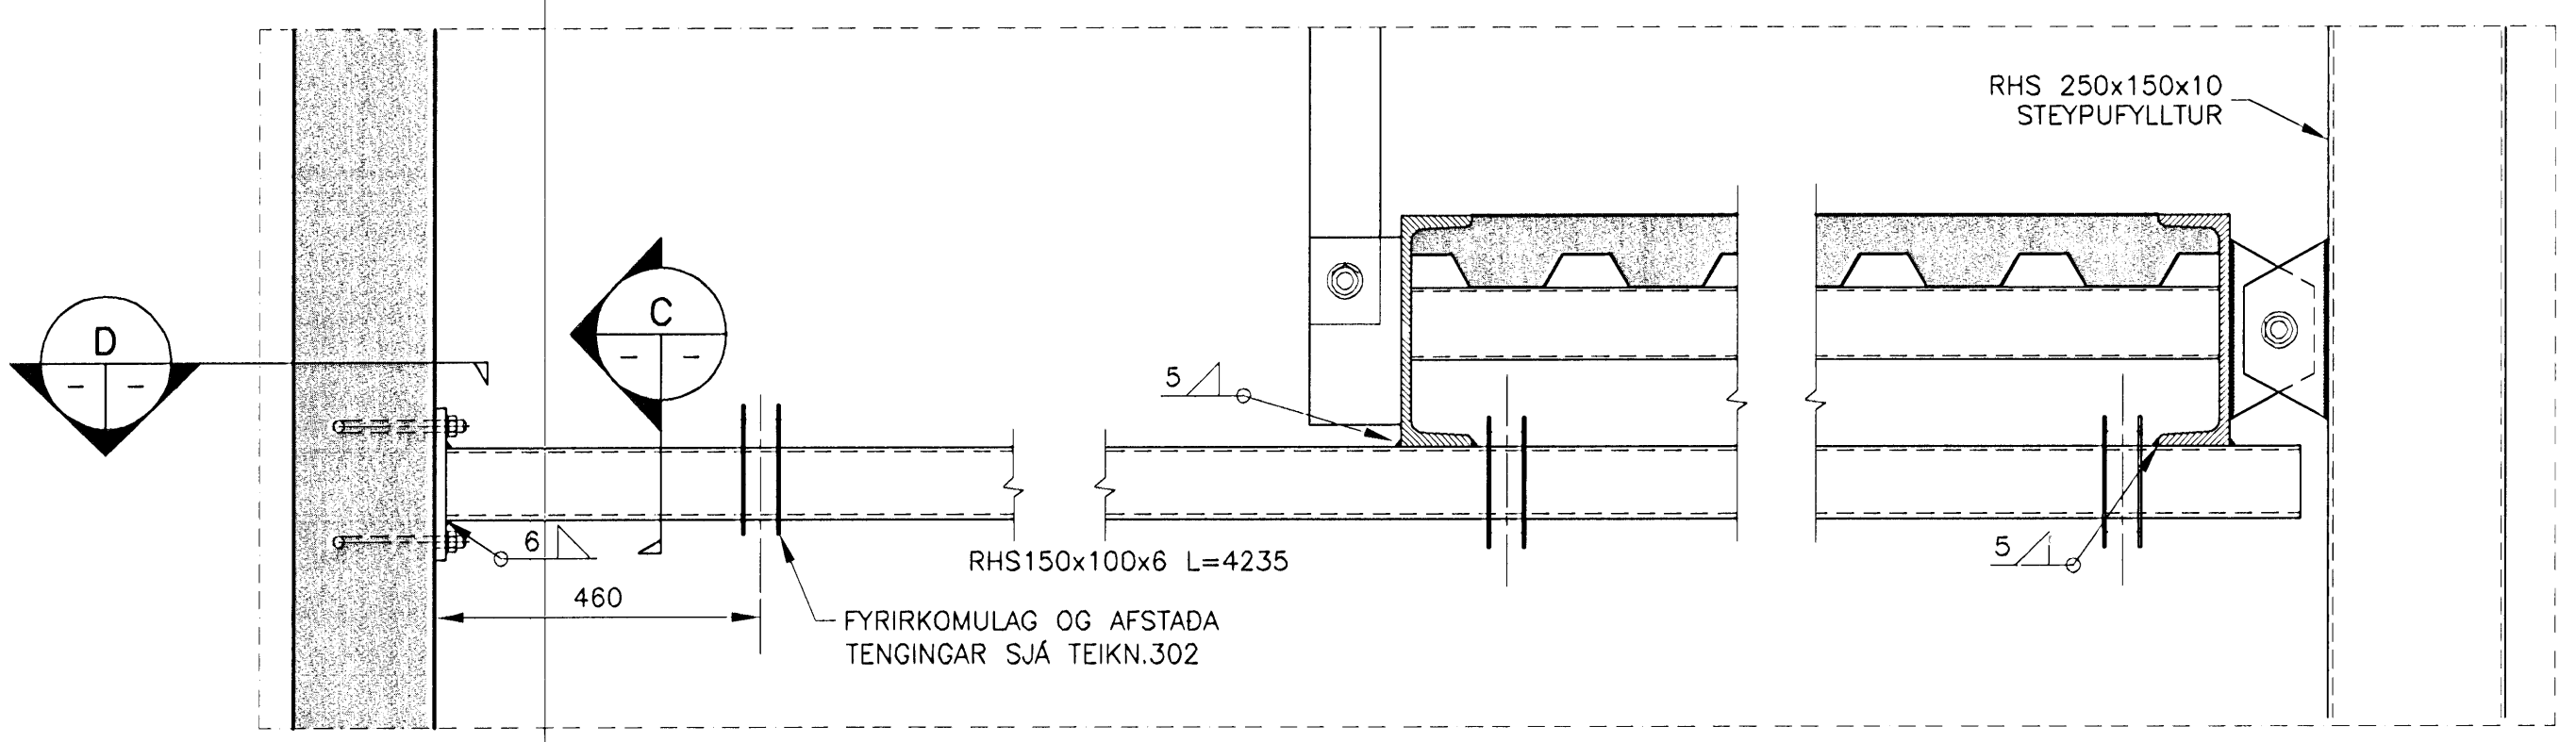

B DEILI
MKV. 1

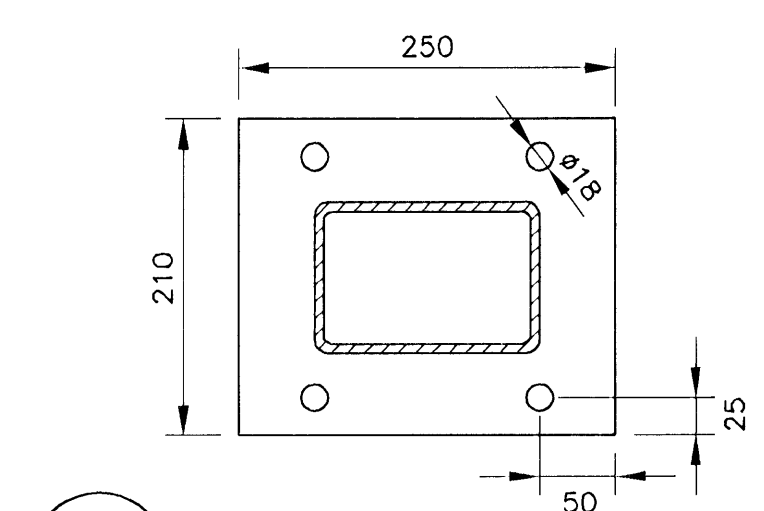

C SNID
MKV. 3

Sambúðarskema
19 AUG 2009
Byggingafræðingur
Fh. Hrólfur S. Gunnlaugsson




ÓTGÁFUFRILL

NÚMÉR	DAGS	SKÝRINGAR	HANNAÐ
B1	10.10.2006	BYGGINGARTEIKNING	HÓÓ
R1	19.08.2008	REYNDARTEIKNING	HÓÓ

DAGS. UNDRISKRIFAR: NAFN OG KT. SAMRÆMINGARHÖNDUGAR:
UNDRISKRIF SAMRÆMINGARHÖNDUGAR: *[Signature]*

SKÝRINGAR:

ÓNEFND MÁL ERU í mm, KÓTAR ERU í m
ALMENNAR SKÝRINGAR SJÁ TEIKN. NR. B2-001 – TIL B2-005

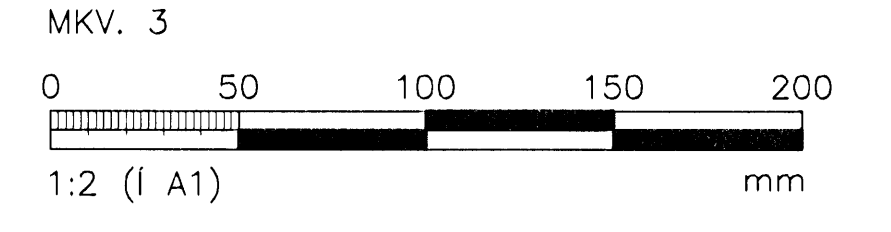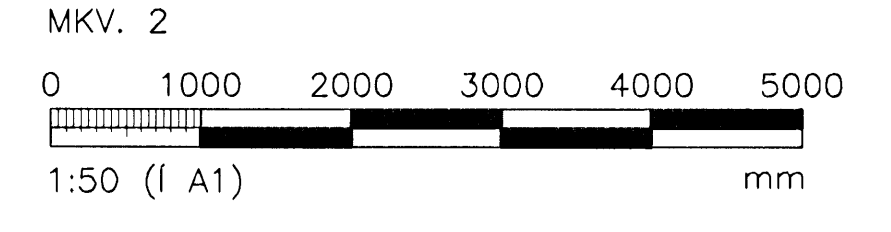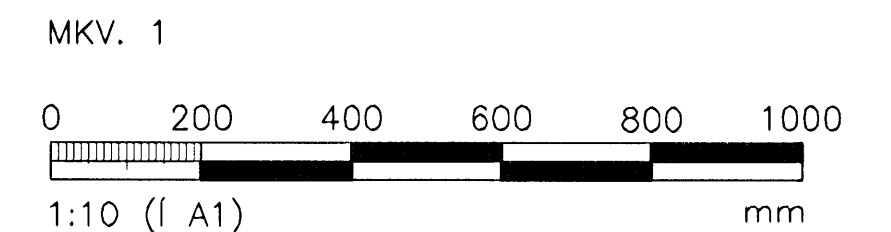

ÖLL AFNOT OG AFRITUN TEIKNINGAR, AD HILTA EDA HEILD, ER HAD SKRIFLEGU LEYFI HÖFUNDA.

VGK HÖNNUN
GRENSÁSVEGI 1 - 108 REYKJAVÍK - Sími: 422 3000 - Fax: 422 3001
VEFFANG: www.vgkhonnun.is - NETfang: vgkhonnun@vgkhonnun.is

HEITI VERKS:
HRAUNVALLASKÓLI 2. ÁF.
DREKAVELLIR 9, HAFNARFIRDI

HEITI TEIKNINGAR:
BURDARVIRKI:
BRÁDABIRGDALOKUN MILLI ÁFANGA 2 OG 3
SNID OG DEILI

MILT:	TEIKNAD:	GEYMSLUNÚMÉR:	LVR:
HANNAÐ:	YRIFARÐ:	MKV:	NR. TEIKNINGAR:
DAGS. UNDRISKRIFAR:	NAFN OG KT. HÖNNUGAR:	430572-0169	B2-540
UNDRISKRIF HÖNNUGAR:	VGK-HÖNNUN	200862-5119	ÓTGÁFA:
LÁRUS ÁRSÉLSSON			R1