
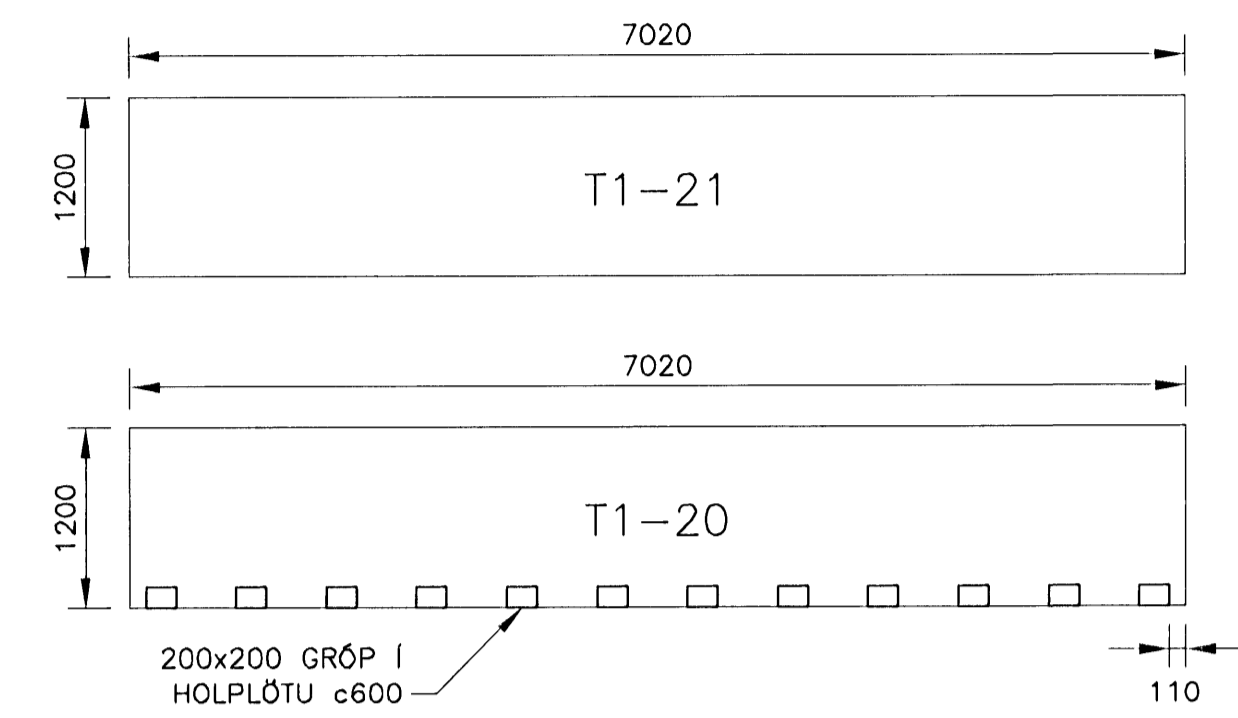


ÚTGÁFUFRILL

NUMER:	DAGS:	SKRIFNGAR:	HANNAÐ:
B1	30.10.2006	BYGGINGARTEIKNING	HÓÓ
R1	19.08.2008	REYNDARTEIKNING	HÓÓ


DAGS. UNDRISKRIFAR: NAFN OG KT. SAMREKINGARHÖNNUNAR:

UNDRISKRIF SAMREKINGARHÖNNUNAR: *[Signature]*

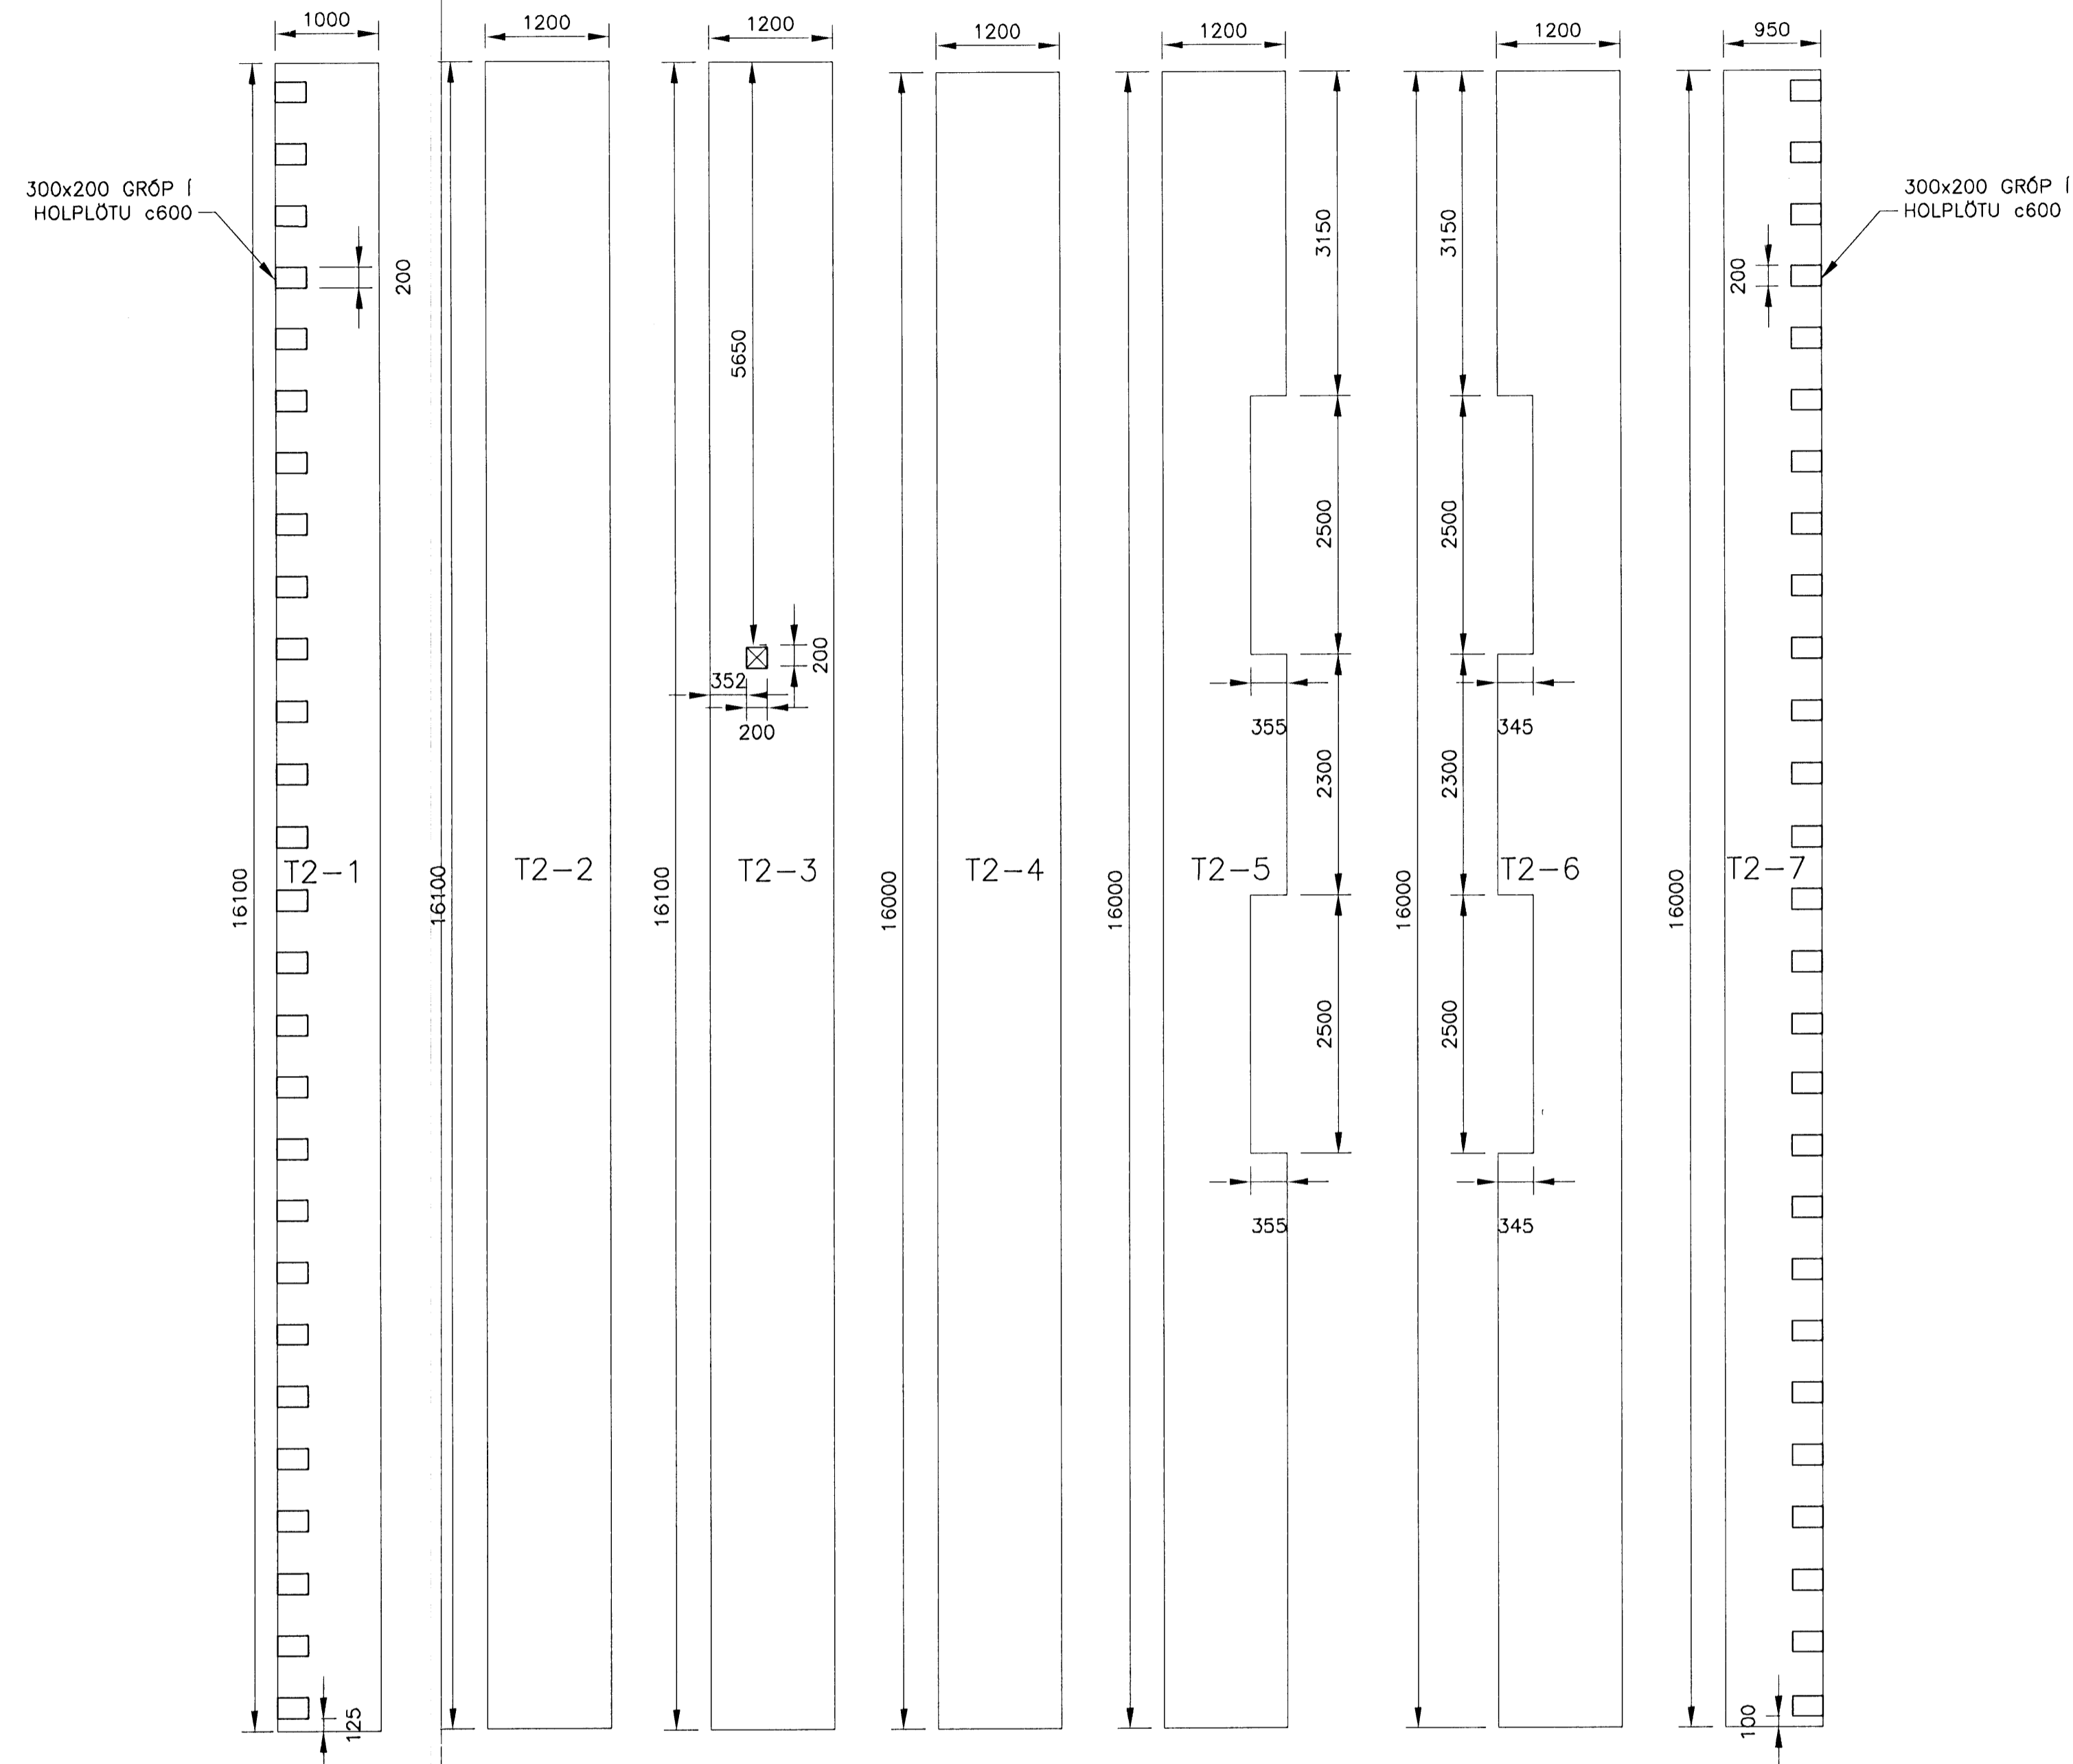

Tegund	Hreyfanlegt álag	Uppstólað þak og niðurbhengd loft	Breidd (mm)	Lengd (mm)	Fjöldi (stk)
	kN/m <sup>2</sup>	kN/m <sup>2</sup>			
T1-20	0,7	1,1	1200	7020	2
21	0,7	1,1	1200	7020	14
T2-1	0,7	1,1	1000	16100	1
T2-2	0,7	1,1	1200	16100	22
T2-3	0,7	1,1	1200	16100	1
T2-4	0,7	1,1	1200	16000	14
T2-5	0,7	1,1	1200	16000	1
T2-6	0,7	1,1	1200	16000	1
T2-7	0,7	1,1	950	16000	1

Grunngildi vindhraða er 35.5 m/s  
 Snjóálag, grunngildi 2.1 kN/m<sup>2</sup>

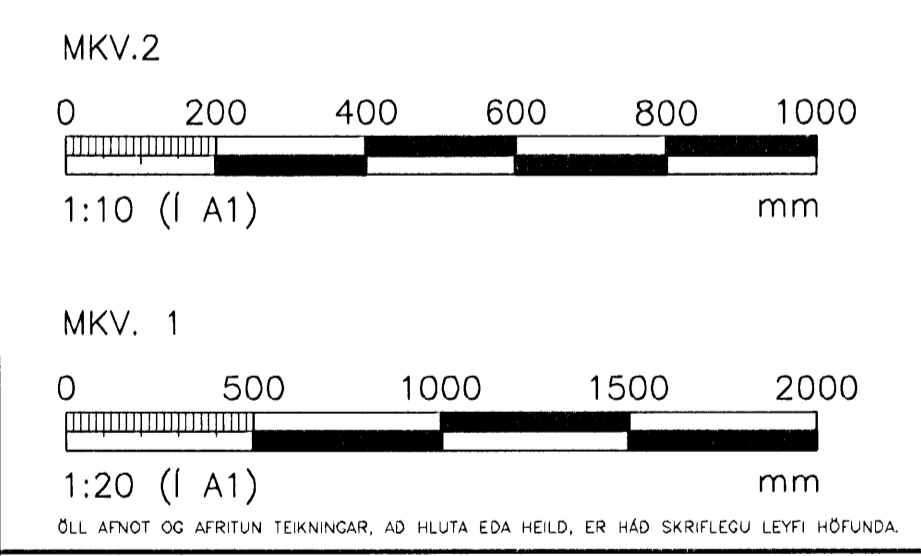

HEITI VERKS:  
**HRAUNVALLASKÓLI 2. ÁF.**  
 DREKAVELLIR 9, HAFNARFIRÐI

HEITI TEIKNINGAR:  
 BURDARVIRKI:  
 HOLPLÖTUR YFIR 1. OG 2. HÆÐ  
 SÉMYNDIR, FORSTEYPTAR EINIINGAR

MÆLT:	TEIKNAD:	GEYMSLUNUMER:	VNR:
	BAR		3.151.218
HANNAÐ:	YFIRFARID:	MKV:	NR. TEIKNINGAR:
HÓÓ		1:10/1:20	
DAGS. UNDRISKRIFAR:	NAFN OG KT. HÖNNUNAR:		
31.12.2008	VGK-HÖNNUN	430572-0169	<b>B2-536</b>
UNDRISKRIF HÖNNUNAR:		ÚTGÁFA:	
LÁRUS ÁRSÆLSSON		200862-5119	<b>R1</b>