



Tegund	Hreyfanlegt álag kN/m <sup>2</sup>	Ásteypulag kN/m <sup>2</sup>	Niðrhengd loft og léttir veggir kN/m <sup>2</sup>	Breidd (mm)	Lengd (mm)	Fjöldi (stk)
T1-1	3	1,3	1,5	1200	8655	1
T1-2	3	1,3	1,5	1200	8655	4
T1-3	3	1,3	1,5	1200	8655	1
T1-4	3	1,3	1,5	1200	8655	1
T1-5	3	1,3	1,5	1200	8625	1
T1-6	3	1,3	1,5	1200	8625	1
T1-7	3	1,3	1,5	1200	8625	1
T1-8	3	1,3	1,5	1200	8625	1
T1-9	3	1,3	1,5	1200	8625	1
T1-10	3	1,3	1,5	1200	8625	1
T1-12	6	1,3	1,5	390	7815	1
T1-13	6	1,3	1,5	1200	7815	6
T1-14	6	1,3	1,5	1200	7815	1
T1-15	6	1,3	1,5	1200	7815	1
T1-16	6	1,3	1,5	1200	3655	2
T1-17	6	1,3	1,5	1200	3655	4
T1-18	5	1,3	0,5	1200	13850	1
T1-19	5	1,3	0,5	1200	13850	2

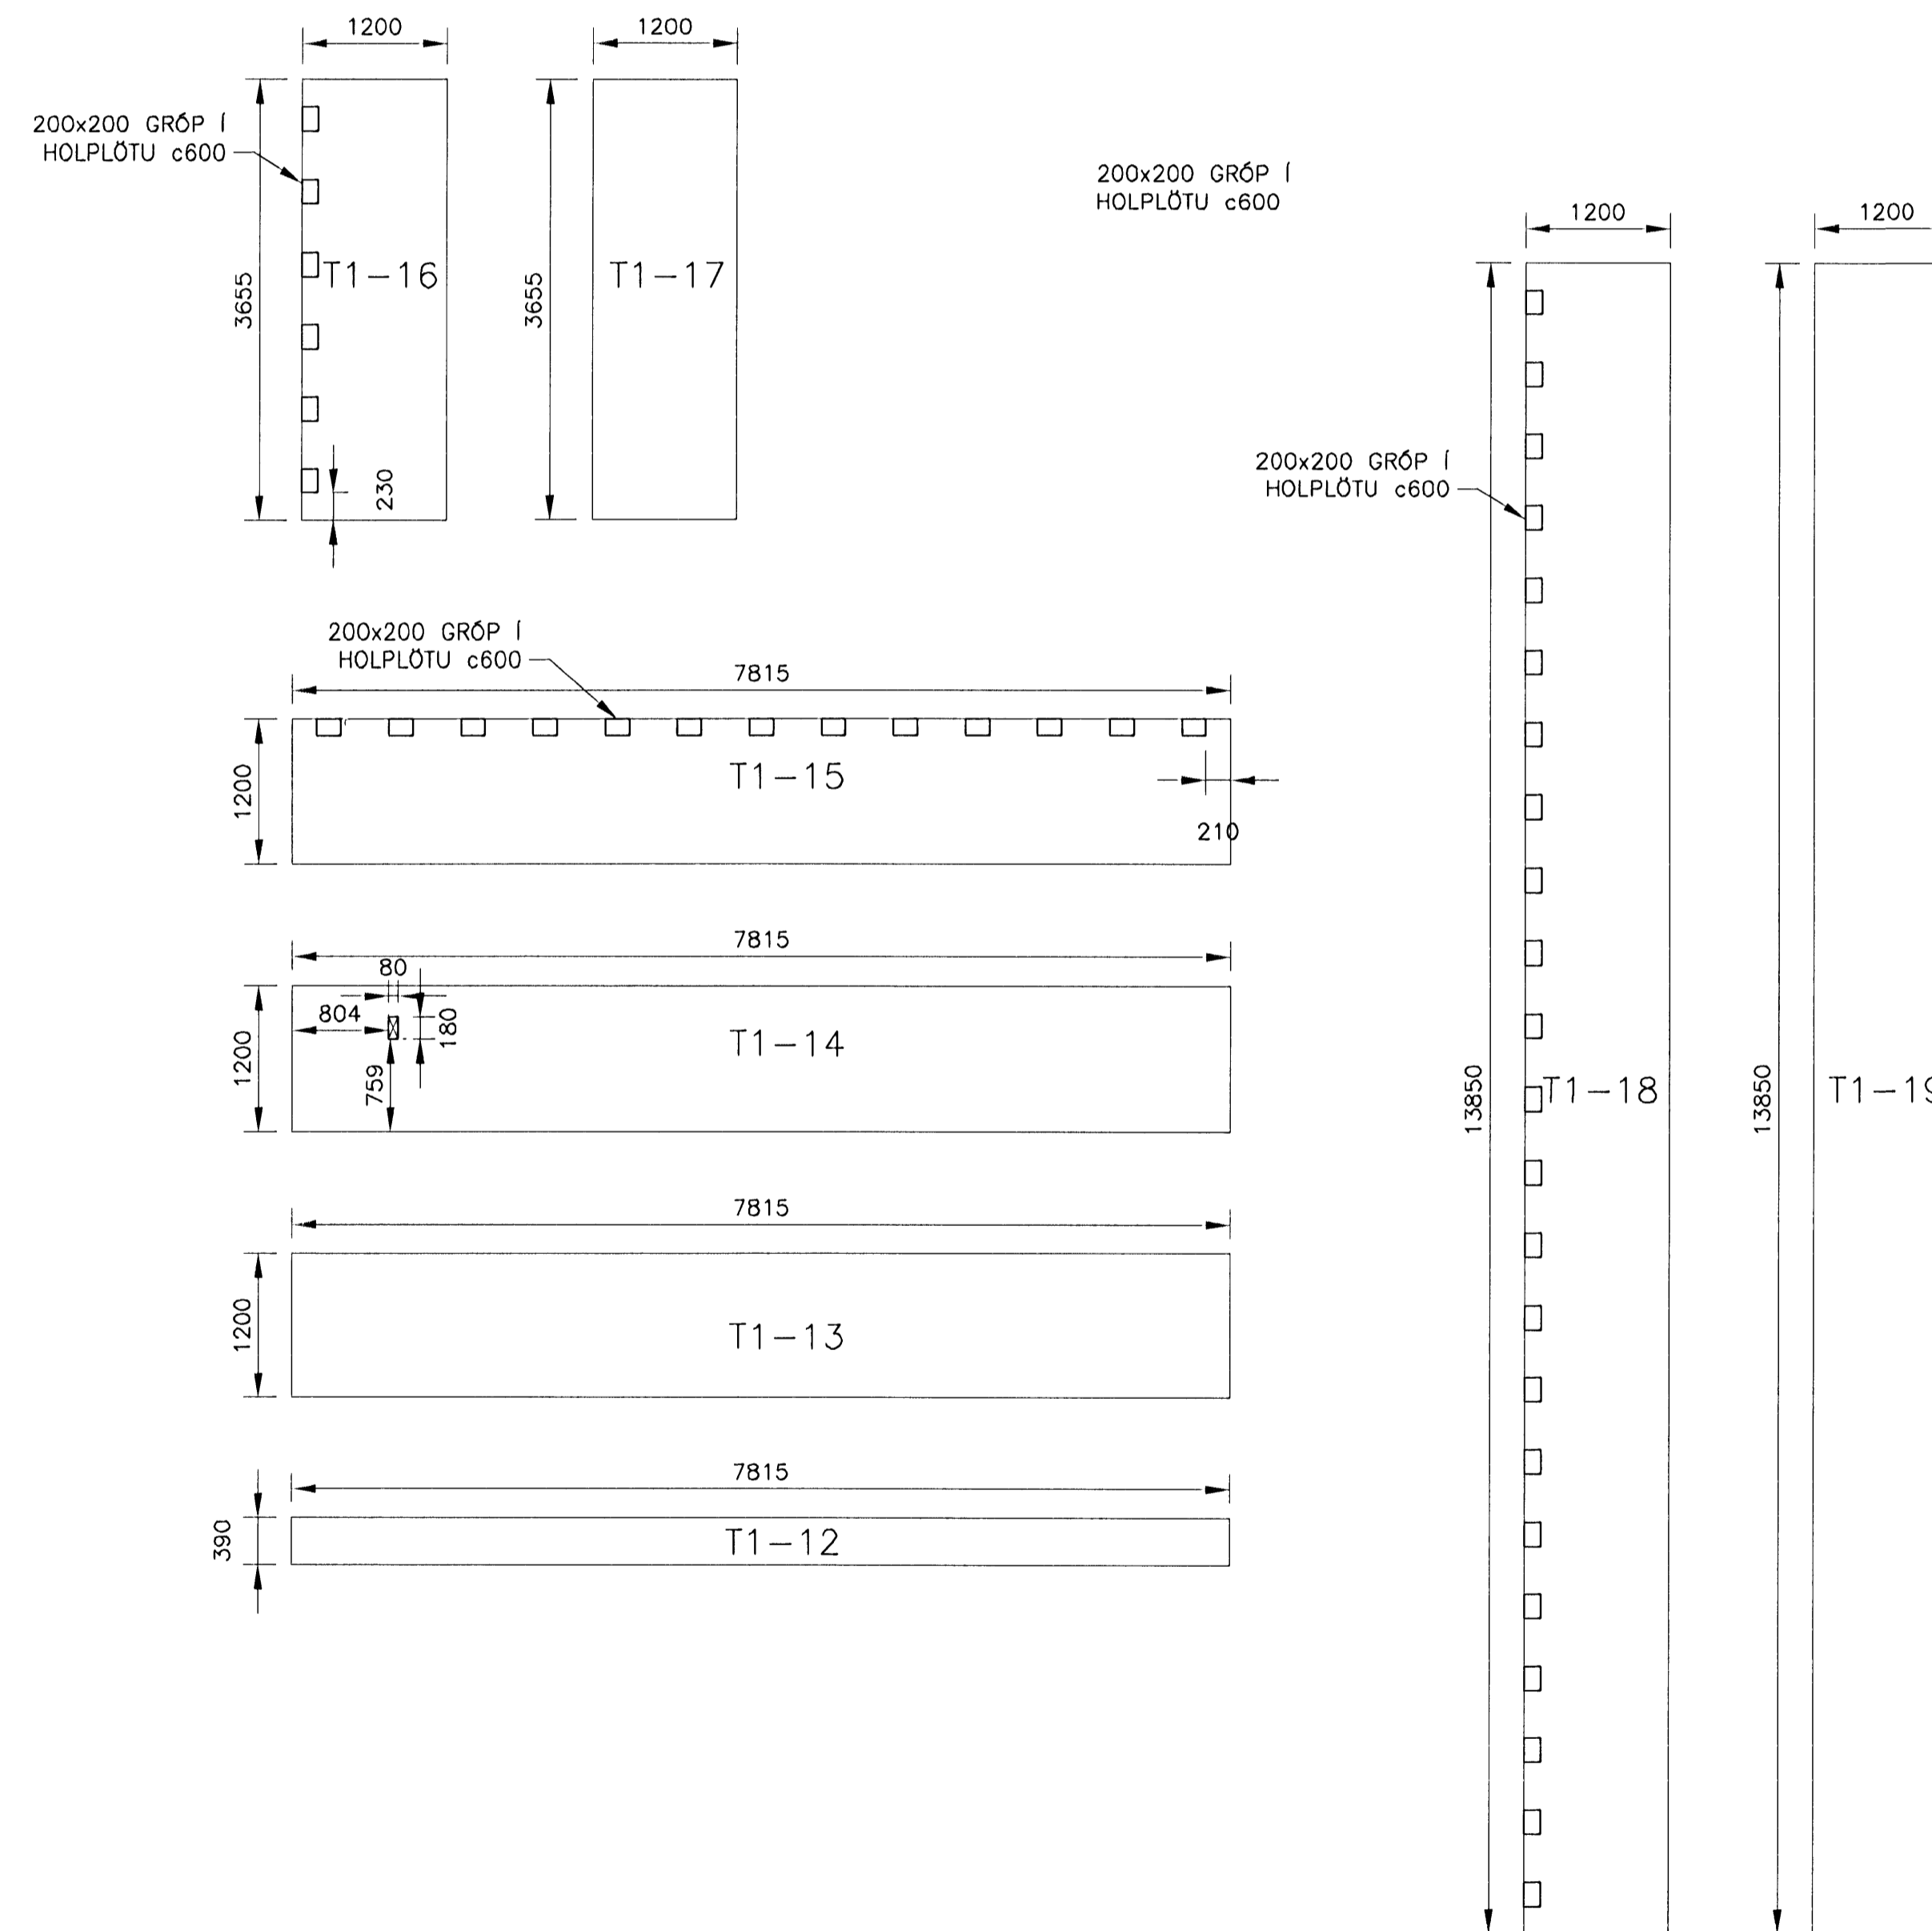

Samþykkt þann  
**19 AUG 2009**  
 Byggingafulltrúinn í Hafnarfirði,  
 F.h. Hólfur S. Gunnlaugsson

ÚTGÁFUFRILL			
NÚMÉR	DAGS	SKRIFINGAR	HANNAÐ
B1	30.10.2006	BYGGINGARTEIKNING	HÓO
B2	28.11.2006	BREYTING Á HOLPLÖTUM	HÓO
R1	19.08.2008	REYNDARTEIKNING	HÓO

UNDIRSKRIFTAR: NAFN OG KT. SAMRÆMINGARHÖNDUÐAR:  
 UNDIRSKRIFT SAMRÆMINGARHÖNDUÐAR: *[Signature]*

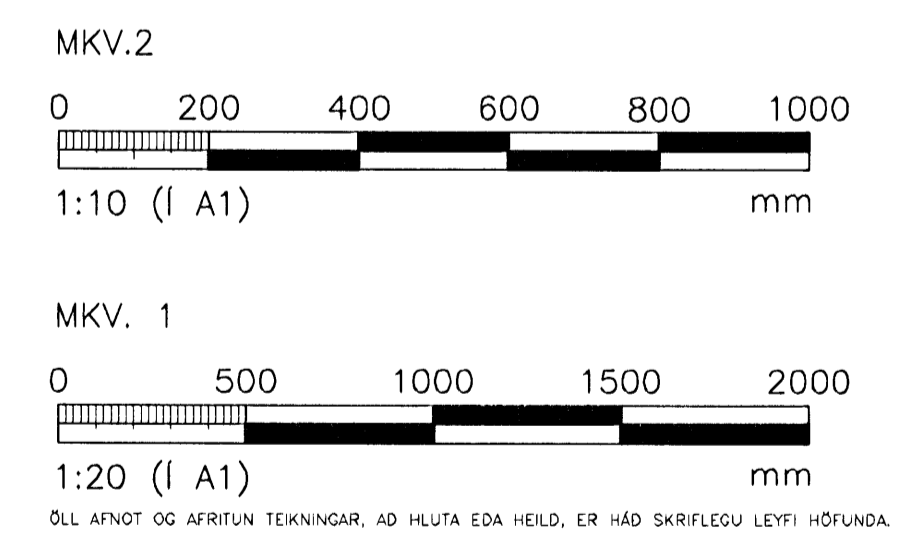

**VGK HÖNNUN**  
 GRENSÁSVEGI 1 · 108 REYKJAVÍK · Sími: 422 3000 · Fax: 422 3001  
 VEFANG: www.vgkhonnun.is · NETFANG: vgkhonnun@vgkhonnun.is

HEITI VERKS:  
**HRAUNVALLASKÓLI 2. ÁF.**  
**DREKAVELLIR 9, HAFNARFIRÐI**

HEITI TEIKNINGAR:  
**BURÐARVIRKI:**  
**HOLPLÖTUR YFIR 1.HÆÐ**  
**SÉMYNDIR, FORSTEYPTAR EININGAR**

MÆLT:	TEIKNAD:	GEYMSLUNUMER:	VNR:
HANNAÐ:	YFIRFARÐ:	MKV:	NR. TEIKNINGAR:
DAGS. UNDIRSKRIFTAR:	NAFN OG KT. HÖNDUÐAR:	430572-0169	<b>B2-535</b>
UNDIRSKRIFT HÖNDUÐAR:	LÁRUS ÁRSKELSSON	200862-5119	ÓTAFALA: R1