



ÓTGÁFUFRILL

NÚMÉR	DAGS	SKRIFINGAR	HANNAÐ
B1	10.10.2008	BYGGINGARTEIKNING	HÖG
B2	10.01.2007	YMSAR BREYTINGAR	HÖG
B3	10.01.2008	ÞAKI BREYTT	JGG
B4	12.02.2008	ÞAKI BREYTT	LÁ
R1	19.08.2008	REYNDARTEIKNING	LÁ

DAGS. UNDRISKRIFTAR: NAFN OG KT. SAMRÁMINGARHÖNNUNÐAR:
UNDRISKRIFT SAMRÁMINGARHÖNNUNÐAR: *[Signature]*

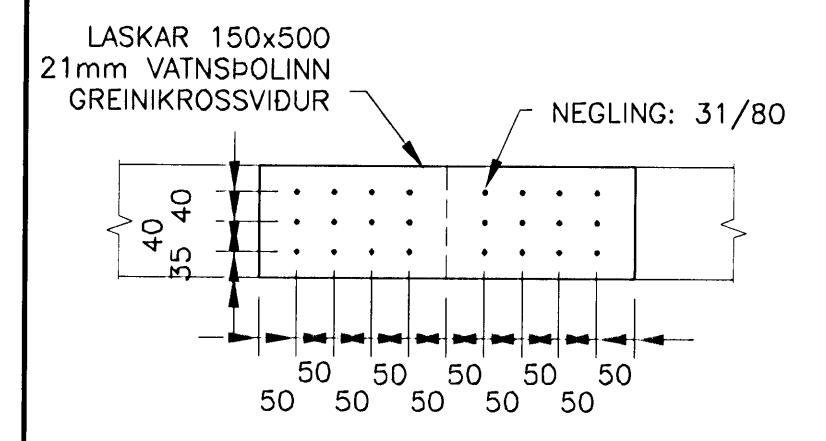

SKÝRINGAR:
ÓNEFND MÁL ERU Í mm, KÓTAR ERU Í m
ALMENNAR SKÝRINGAR SJÁ TEIKN. NR. B2-001- TIL B2-005
HÉÐARKÓTAR, SJÁ TEIKNINGAR ARKITEKTS

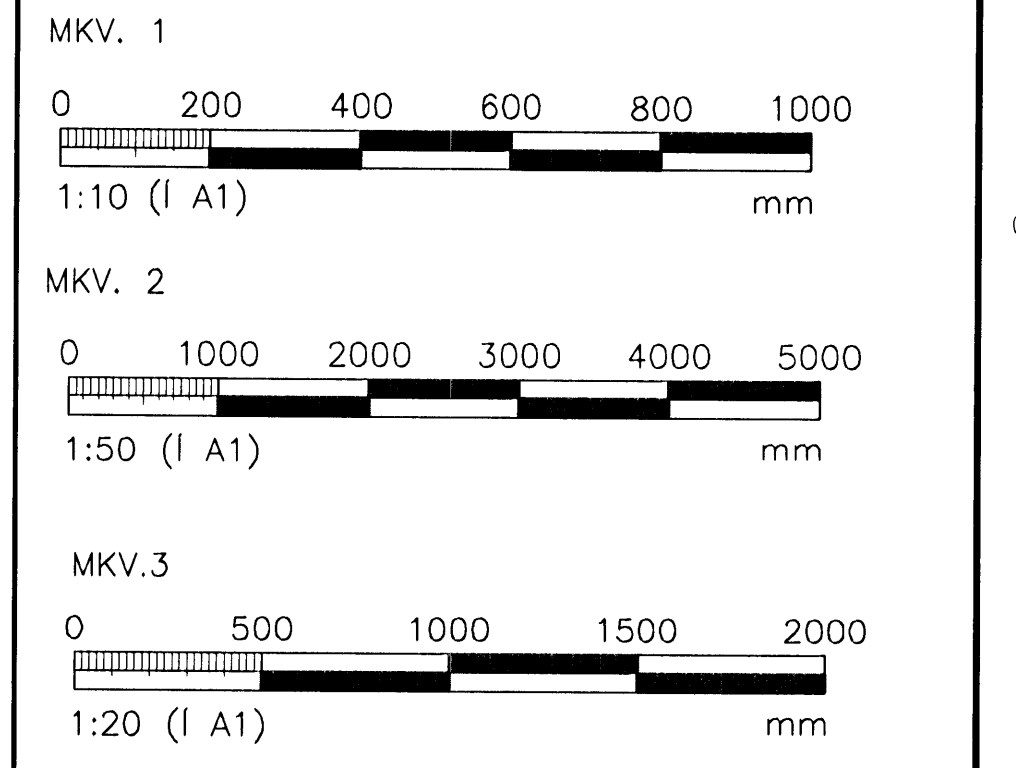


ÖLL AFNOT OG AFRITUN TEIKNINGAR, AD HLUTA EDA HEILD, ER HÁÐ SKRIFLEUÐ LEYFI HÖFUNDA.
VGK HÖNNUN
GREINISÁVEGI 1 · 108 REYKJAVÍK · Sími: 422 3000 · Fax: 422 3001
VEFFANG: www.vgkhonnun.is · Netfang: vgkhonnun@vgkhonnun.is


HEITI TEIKNINGAR:
HRAUNVALLASKÓLI 2. ÁF.
DREKAVELLIR 9, HAFNARFIRÐI

HEITI TEIKNINGAR:
BURDARVIRKI:
UPPSTÓLAD ÞAK
SNID OG DEILI


MÁLT:	TEIKNAD:	BAR	GEYMSLUNÚMÉR:	VNR:
HANNAÐ:	HÖG	YFIRFARÐ:	MKV:	3.151.218
DAGS. UNDRISKRIFTAR:	NAFN OG KT. HÖNNUNÐAR:	VGK - HÖNNUN	430572-0169	B2-534
UNDRISKRIFT HÖNNUNÐAR:	LÁRUS ÁRSELSSON	200862-5119	ÓTGÁFA:	R1

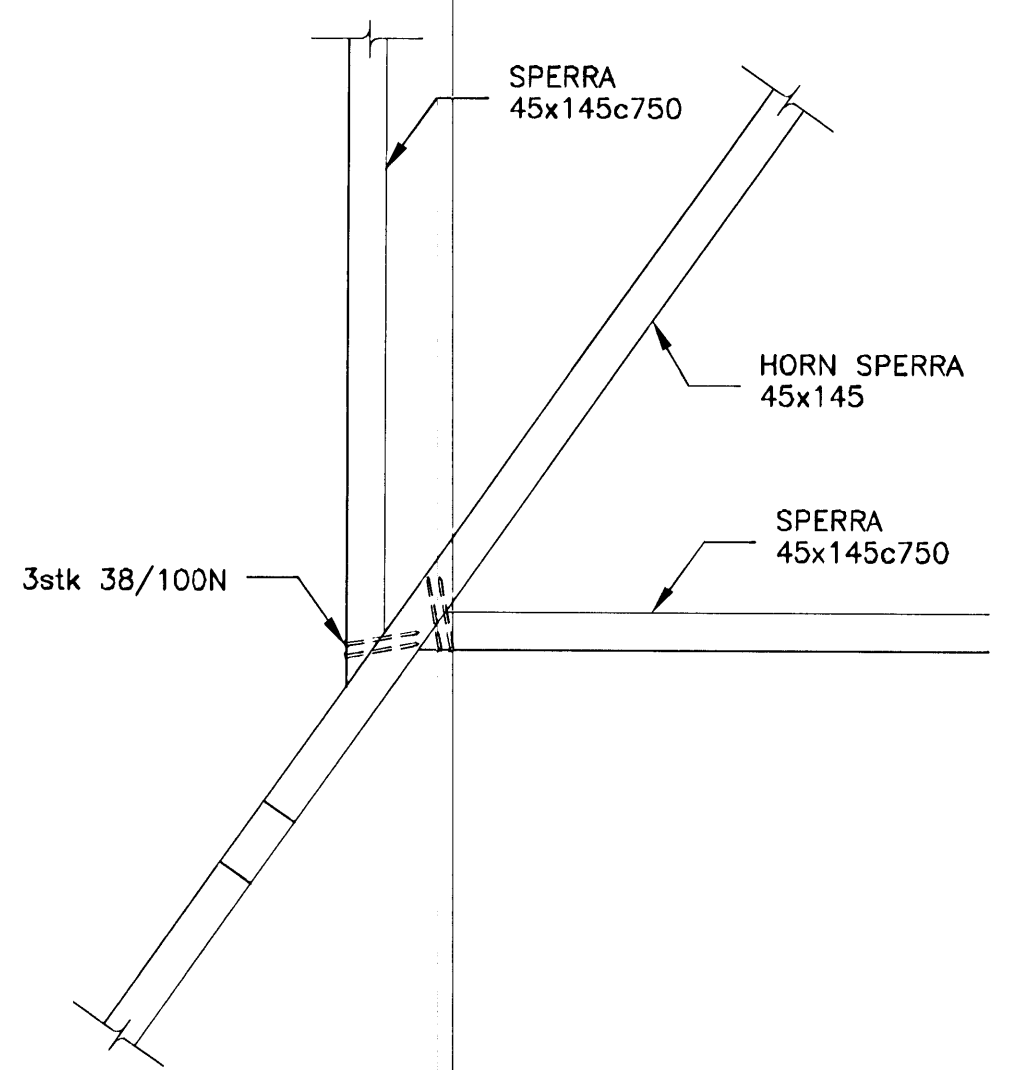


531 DEILI
401/534 MKV 1
409

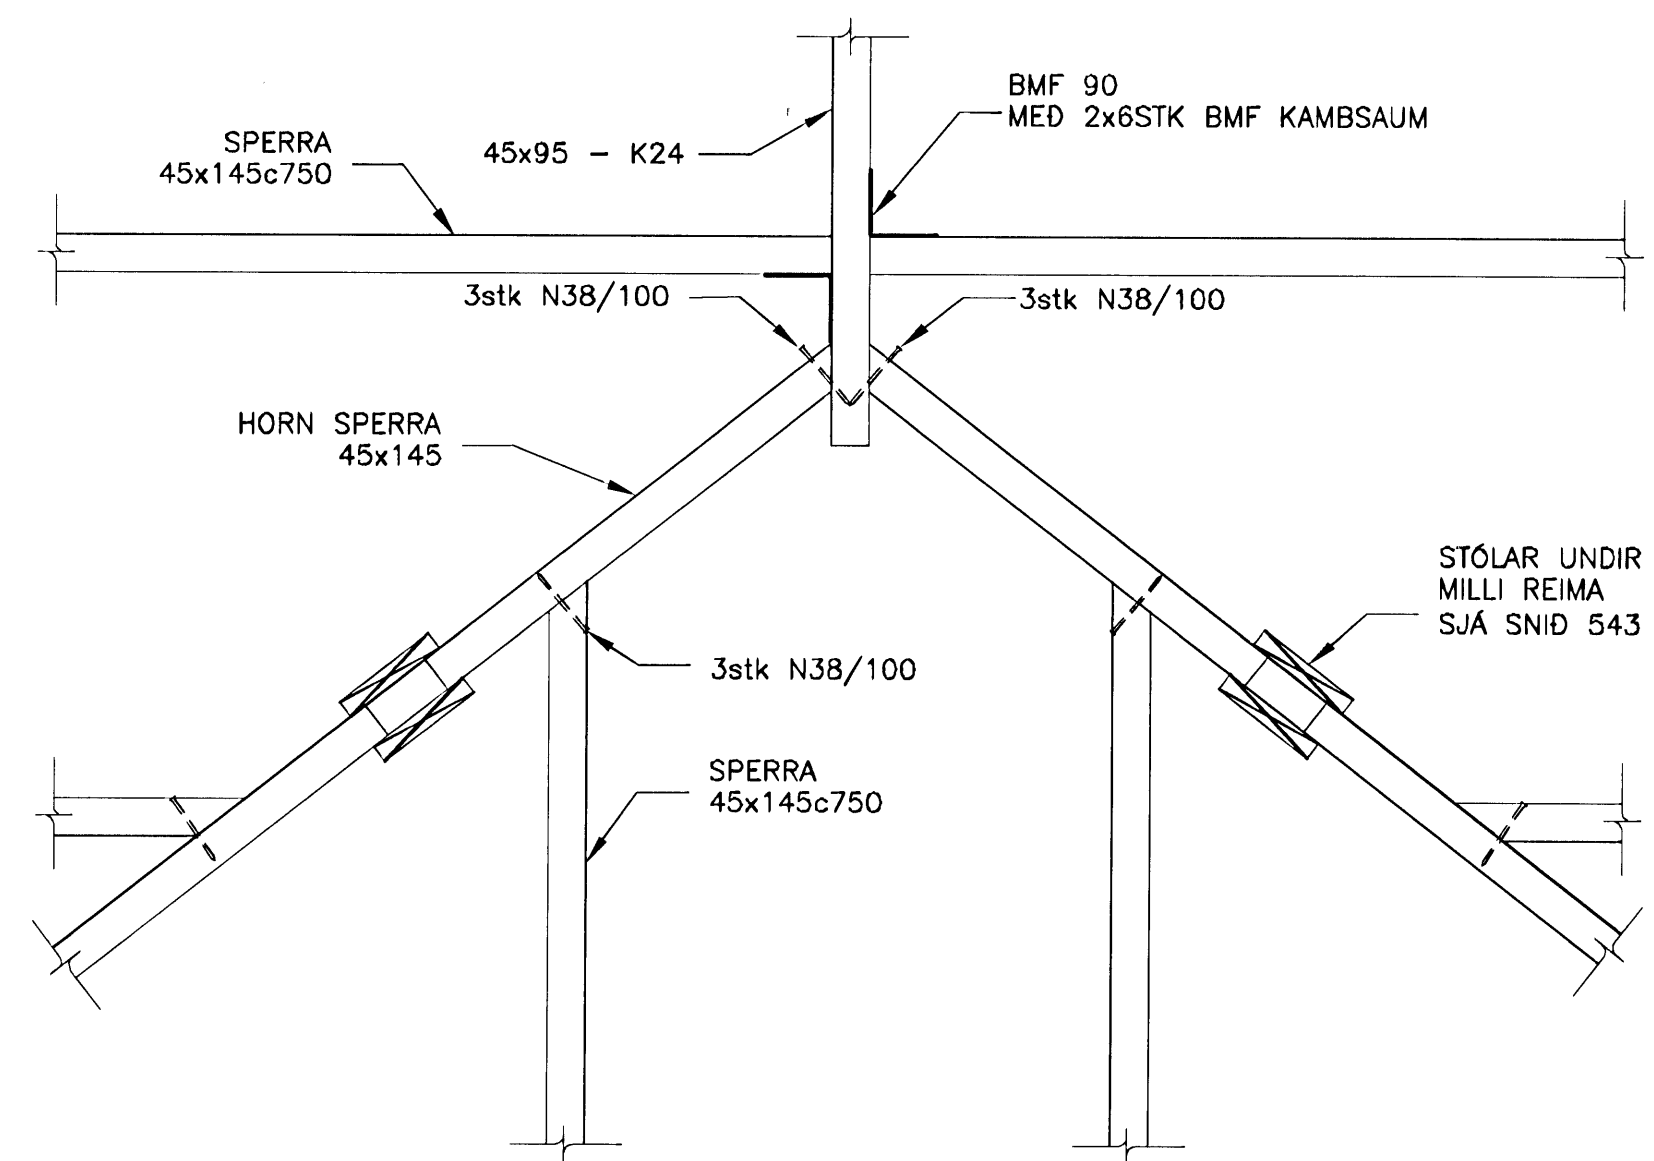


532 DEILI
401/534 MKV 1
403
404
407
408
409

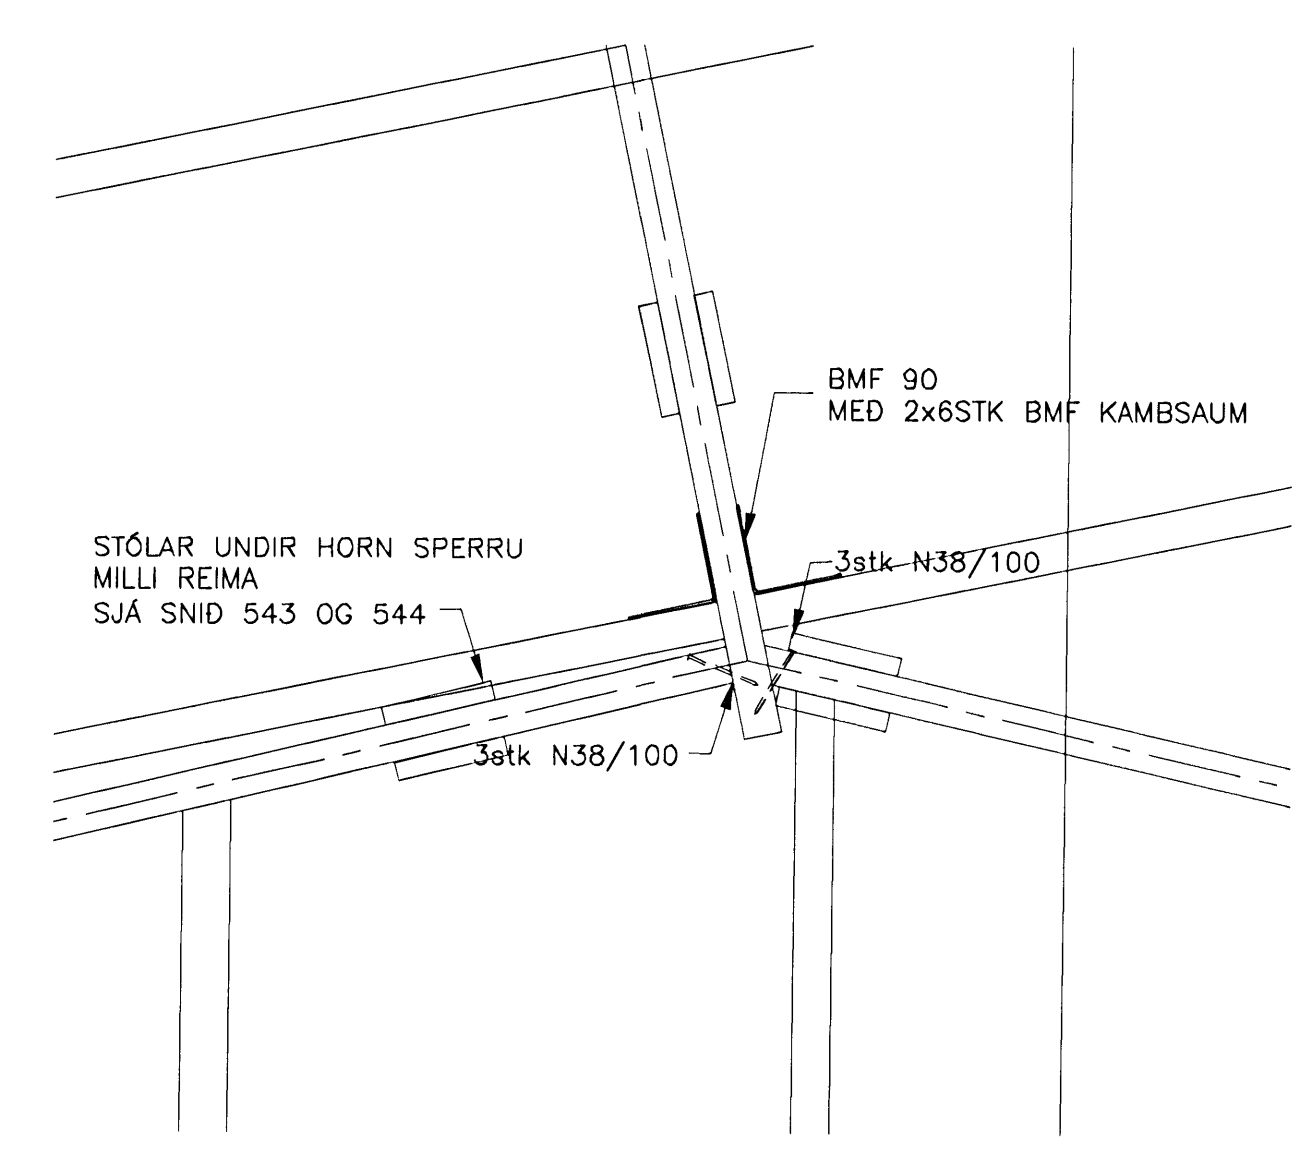


533 DEILI
408/534 MKV 2

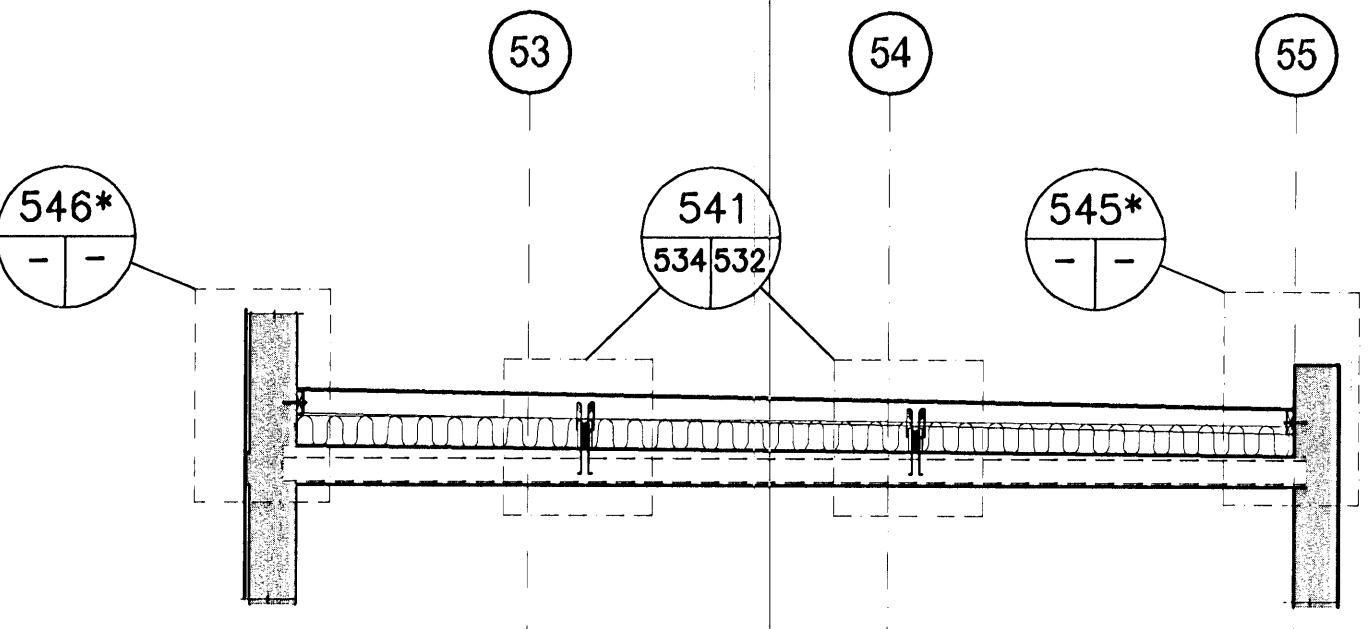


526 SNID
409/534 MKV 2

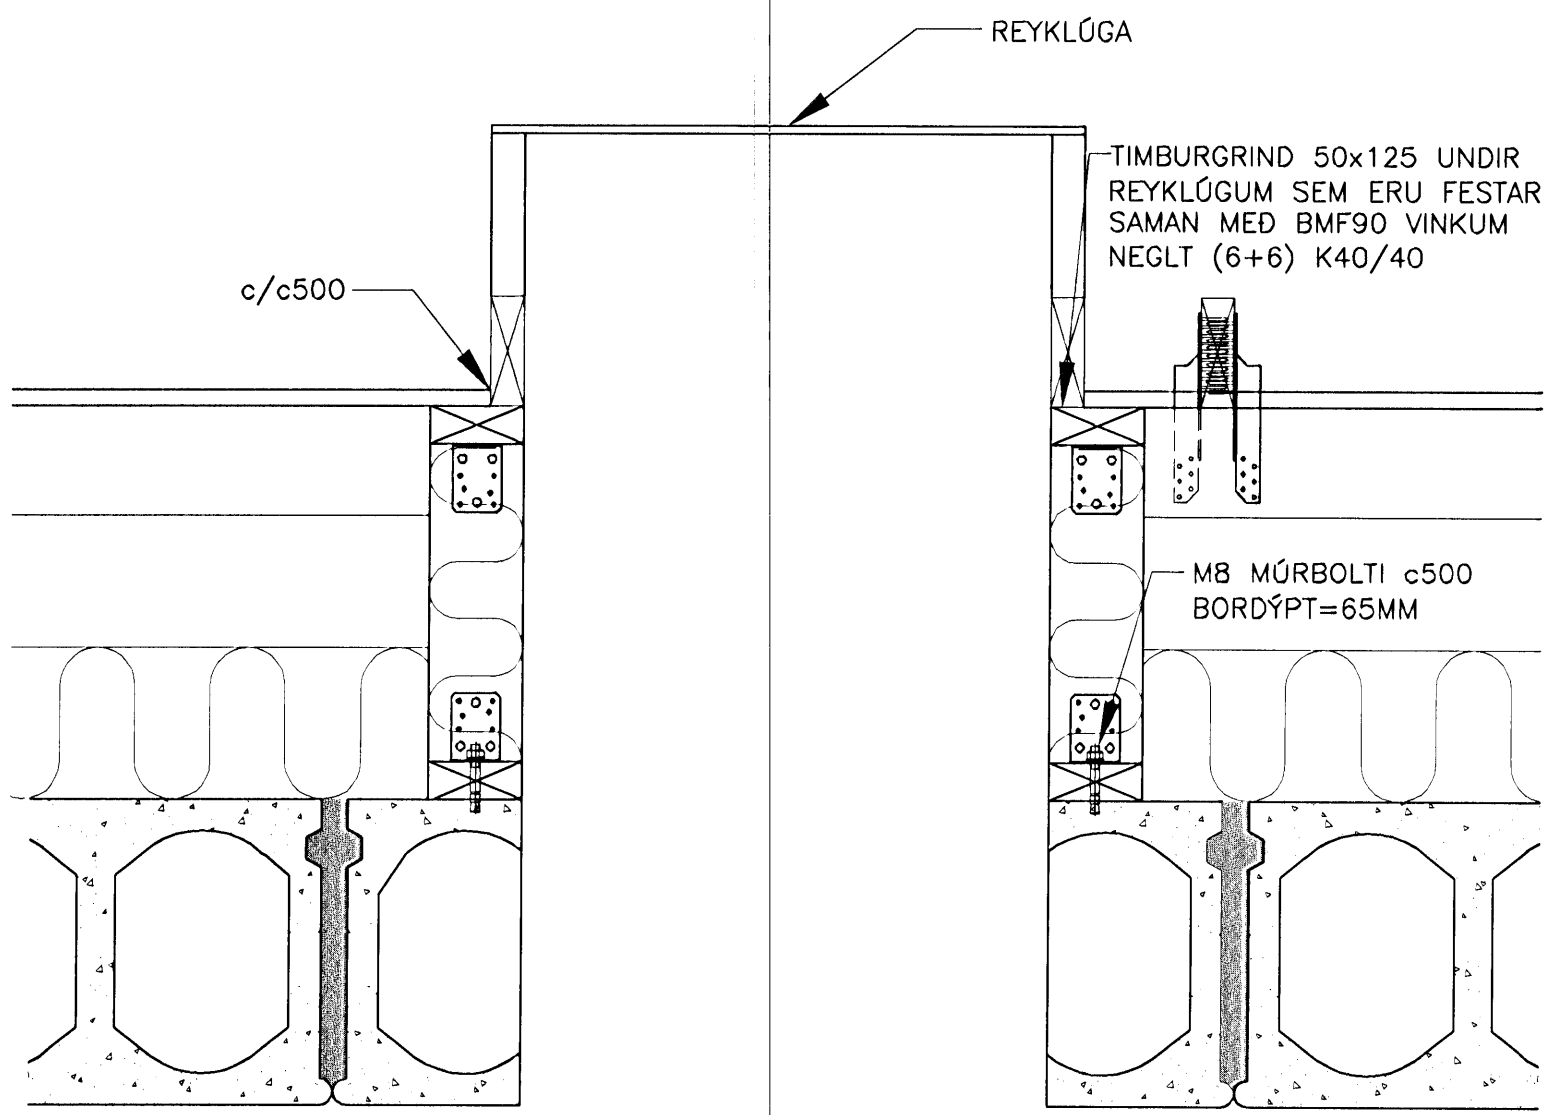


537 SNID
406/534 MKV 1
409

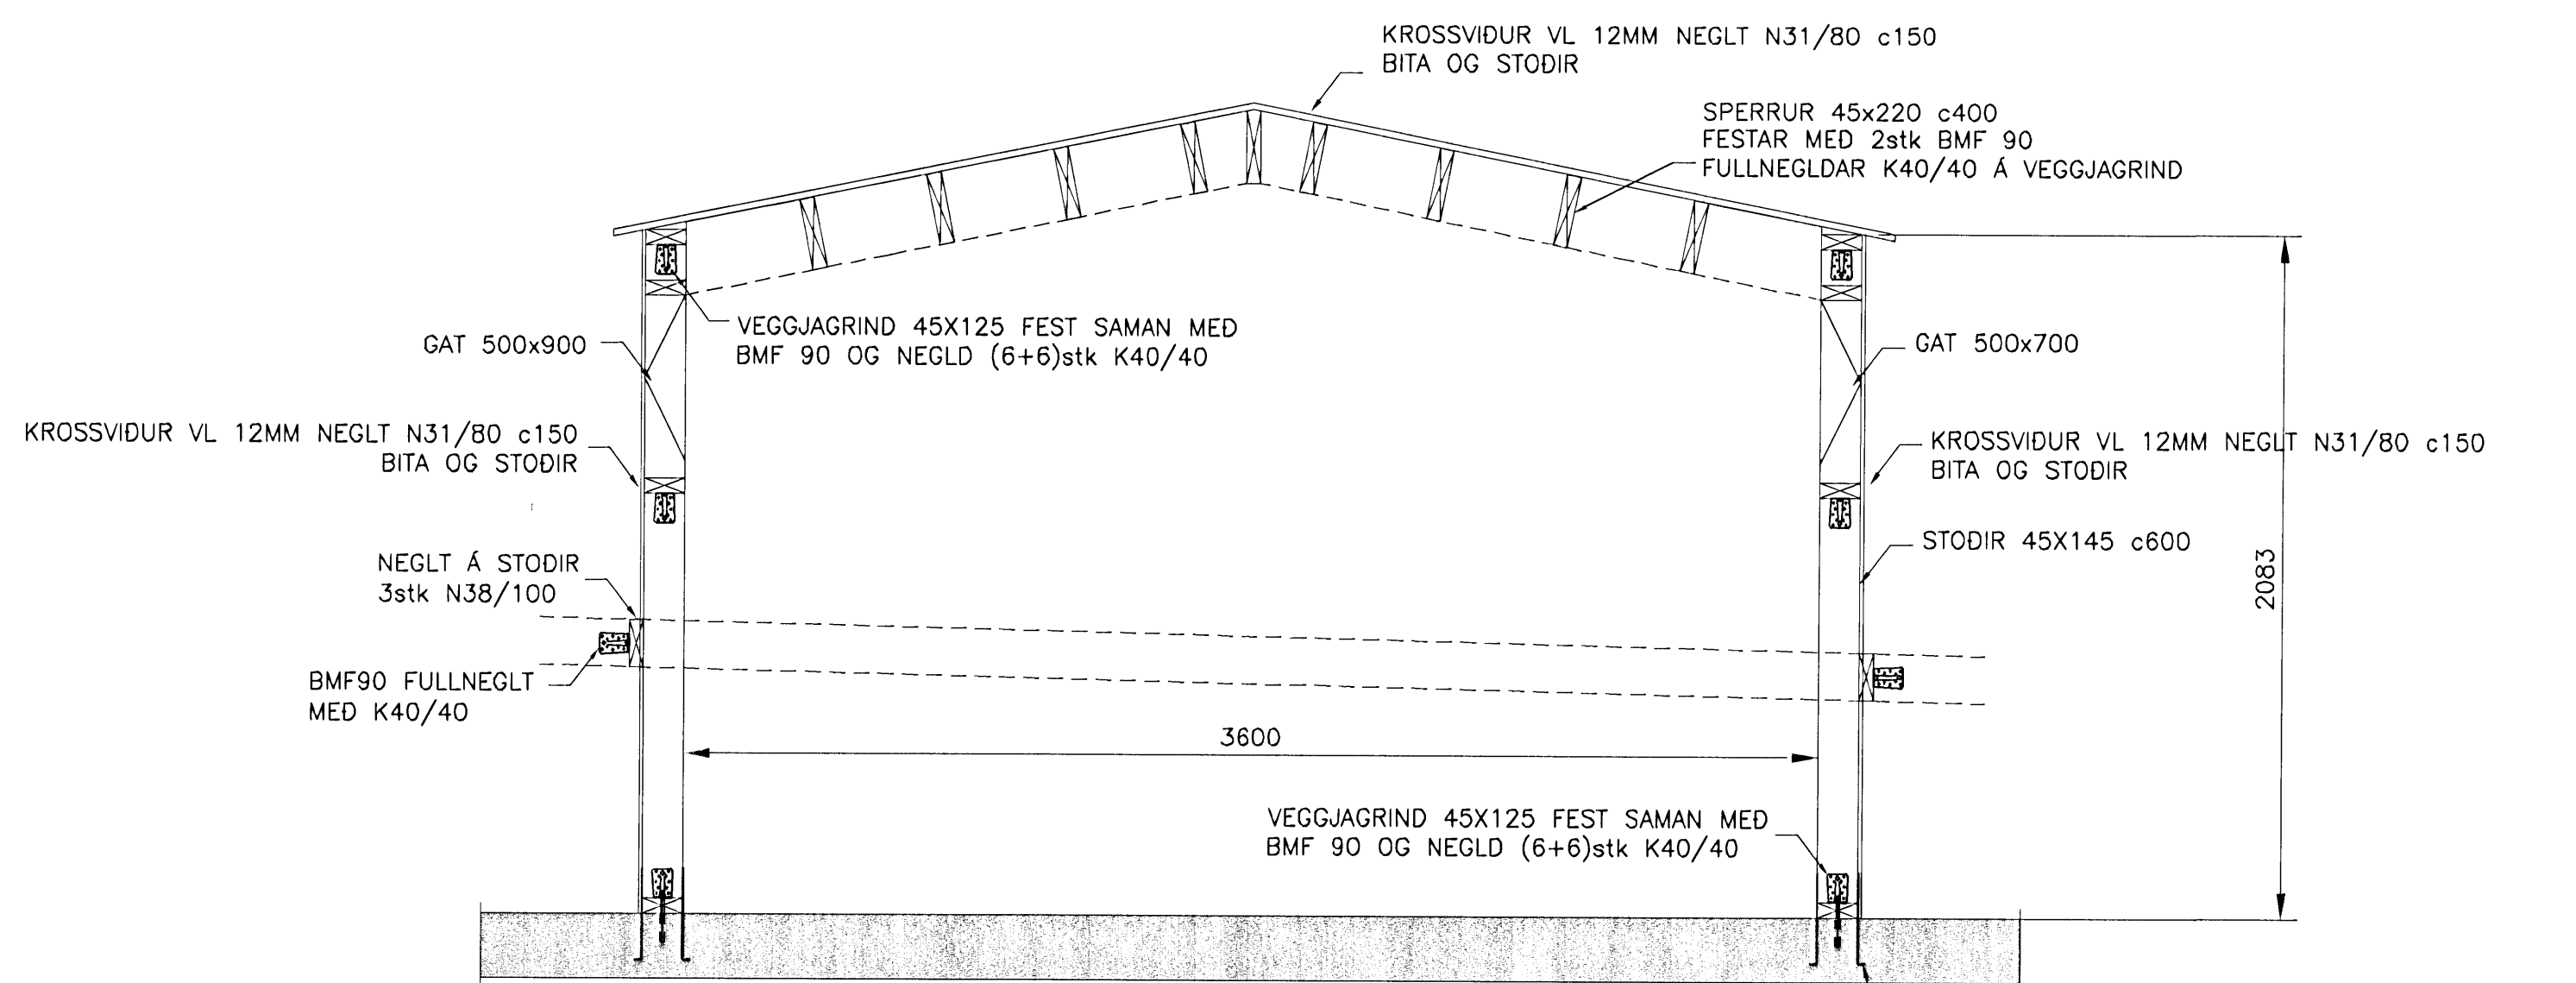


551 SNID
407/534 MKV 3

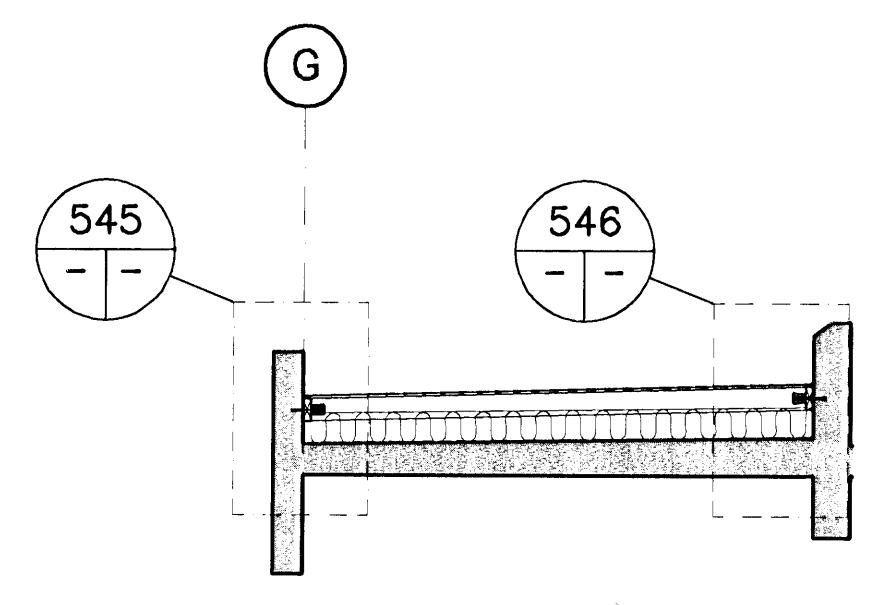

525 SNID
403/534 MKV 2
406
409

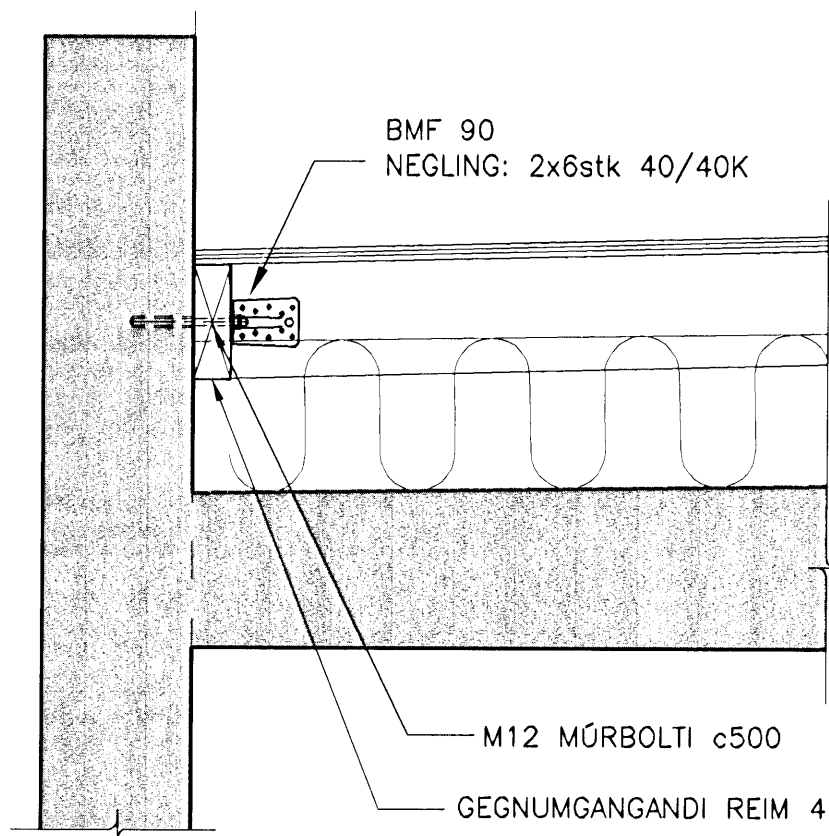

545 DEILI
MKV 1

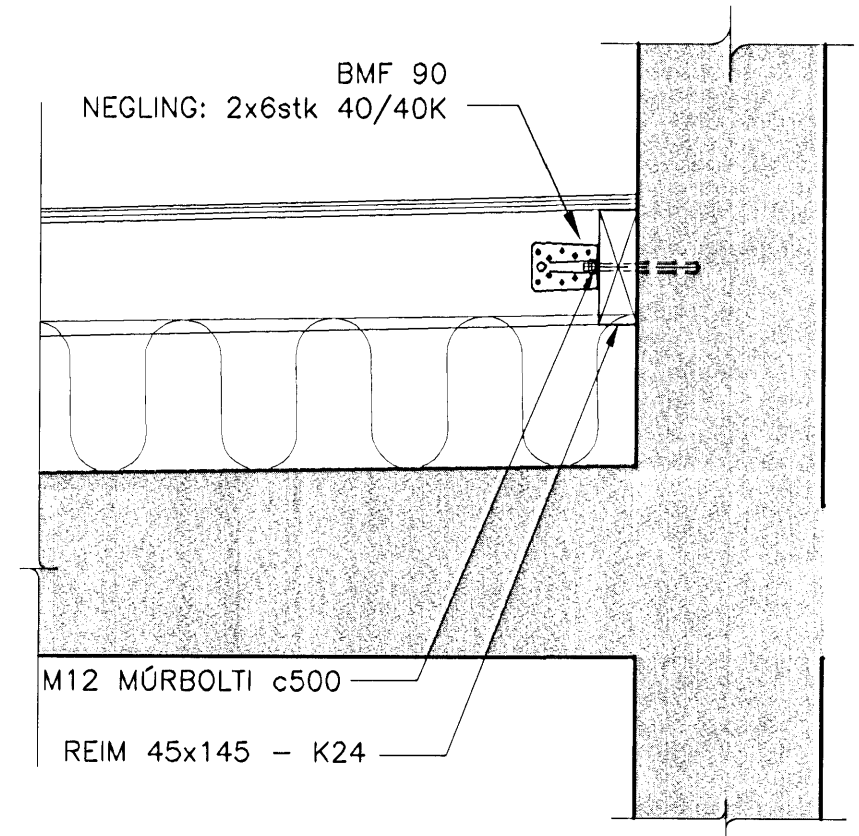

546 DEILI
MKV 1