



ÚTGÁFUERILL

NÚMÉR	DAGS	SKÝRINGAR	HAUNADI
B1	10.10.2006	BYGGINGARTEIKNING	HÓÓ
B2	10.01.2007	ÞMSAR BREYTINGAR	HÓÓ
B3	10.01.2008	BREYTTAR MODULLINUR	LÁ
R1	19.08.2008	REYNDARTEIKNING	LÁ

DAGS UNDIRSKRIFTAR: NAFN OG KT. SAMREYNDINGARHÖNNUNGAR
UNDIRSKRIFT SAMREYNDINGARHÖNNUNGAR: *[Signature]*

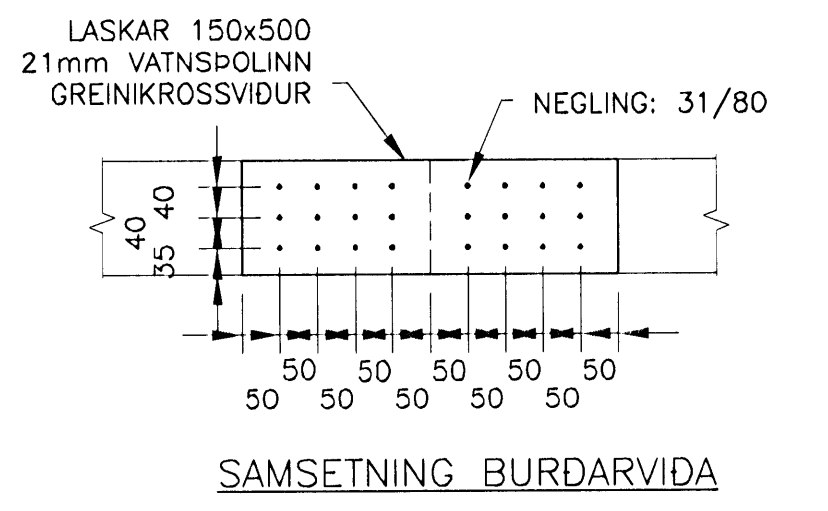

SKÝRINGAR:
ÓNEFND MÁL ERU Í mm, KÓTAR ERU Í m
ALMENNAR SKÝRINGAR SJÁ TEIKN. NR. B2-001- TIL B2-005

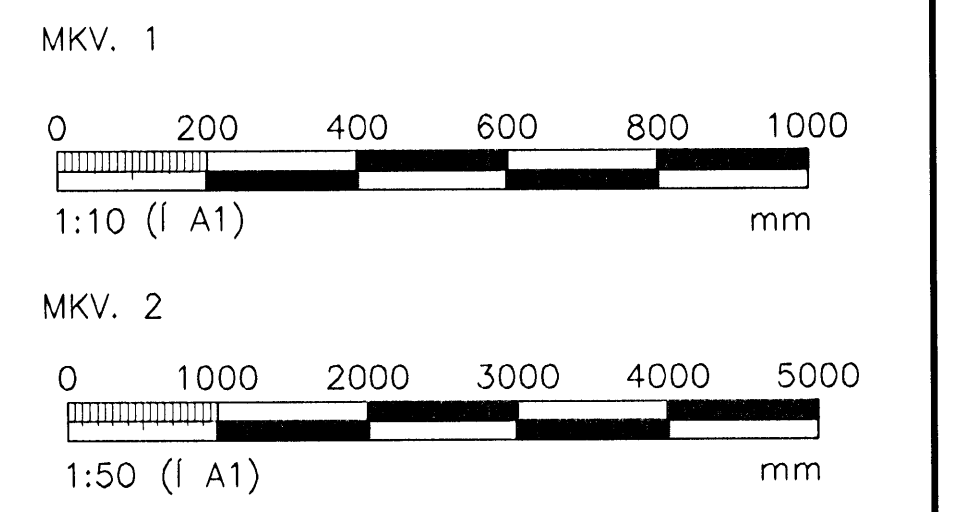


ÖLL AFNOT OG AFRITUN TEIKNINGAR, AD HILUTA EDA HEILD, ER HÁÐ SKRIFLEGGU LEYFI HÖFUNDA.

VGK HÖNNUN
GRENÁSÁVEGI 1 · 106 REYKJAVÍK · Sími: 422 3000 · Fax: 422 3001
VEFFANG: www.vgkhonnun.is · NETFANG: vgkhonnun@vgkhonnun.is


HRAUNVALLASKÓLI 2. ÁF.
DREKAPELLIR 9, HAFNARFIRÐI

HEITI TEIKNINGAR:
BURDARVIRKI:
UPPSTÓLAD ÞAK
SNID OG DEILI



MÁLI:	TEIKNAD:	BAR	GEYMSLUNÚMÉR:	VNR:
HAUNADI:	HÓÓ	YFRIFARÐ:	MKV:	3.151.218
DAGS UNDIRSKRIFTAR:	31.12.2008	NAFN OG KT. HÖNNUNGAR:	VGK-HÖNNUN	430572-0169
UNDIRSKRIFT HÖNNUNGAR:	LÁRUS ÁRSÉLSSON	ÚTGÁFA:	B2-532	R1

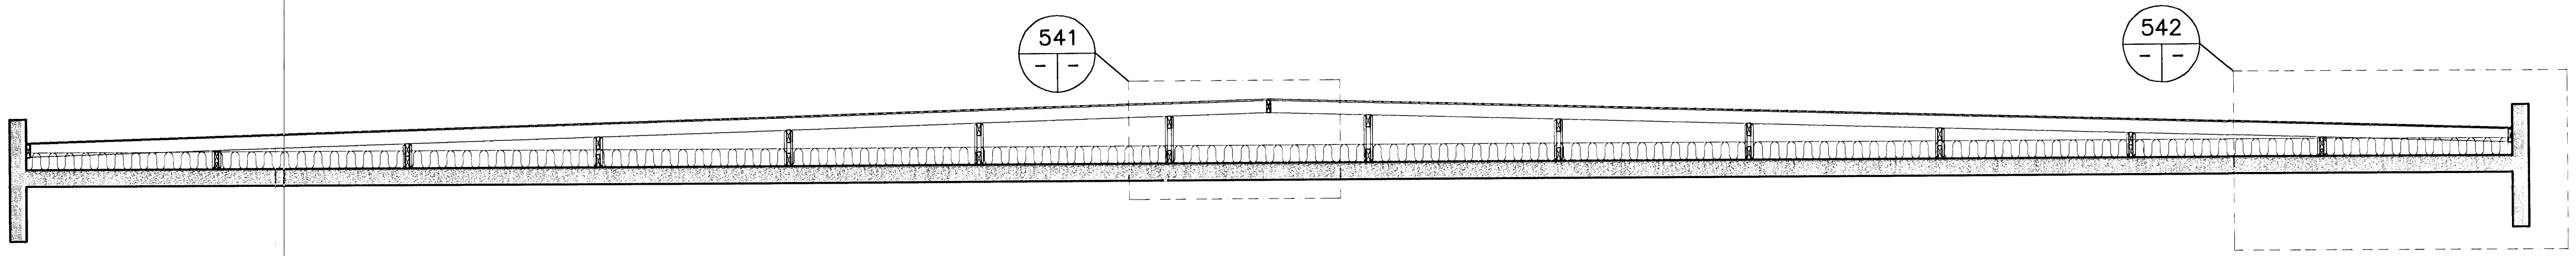


524 SNID
404/532 MKV 2
407

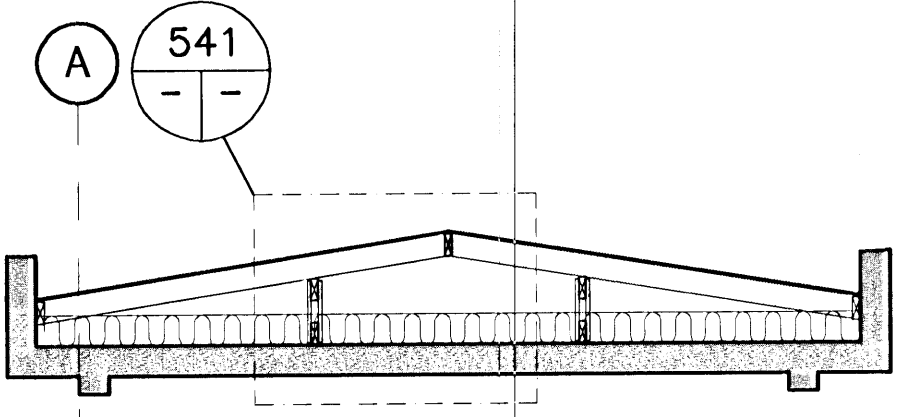


523 SNID
402/532 MKV 2
403

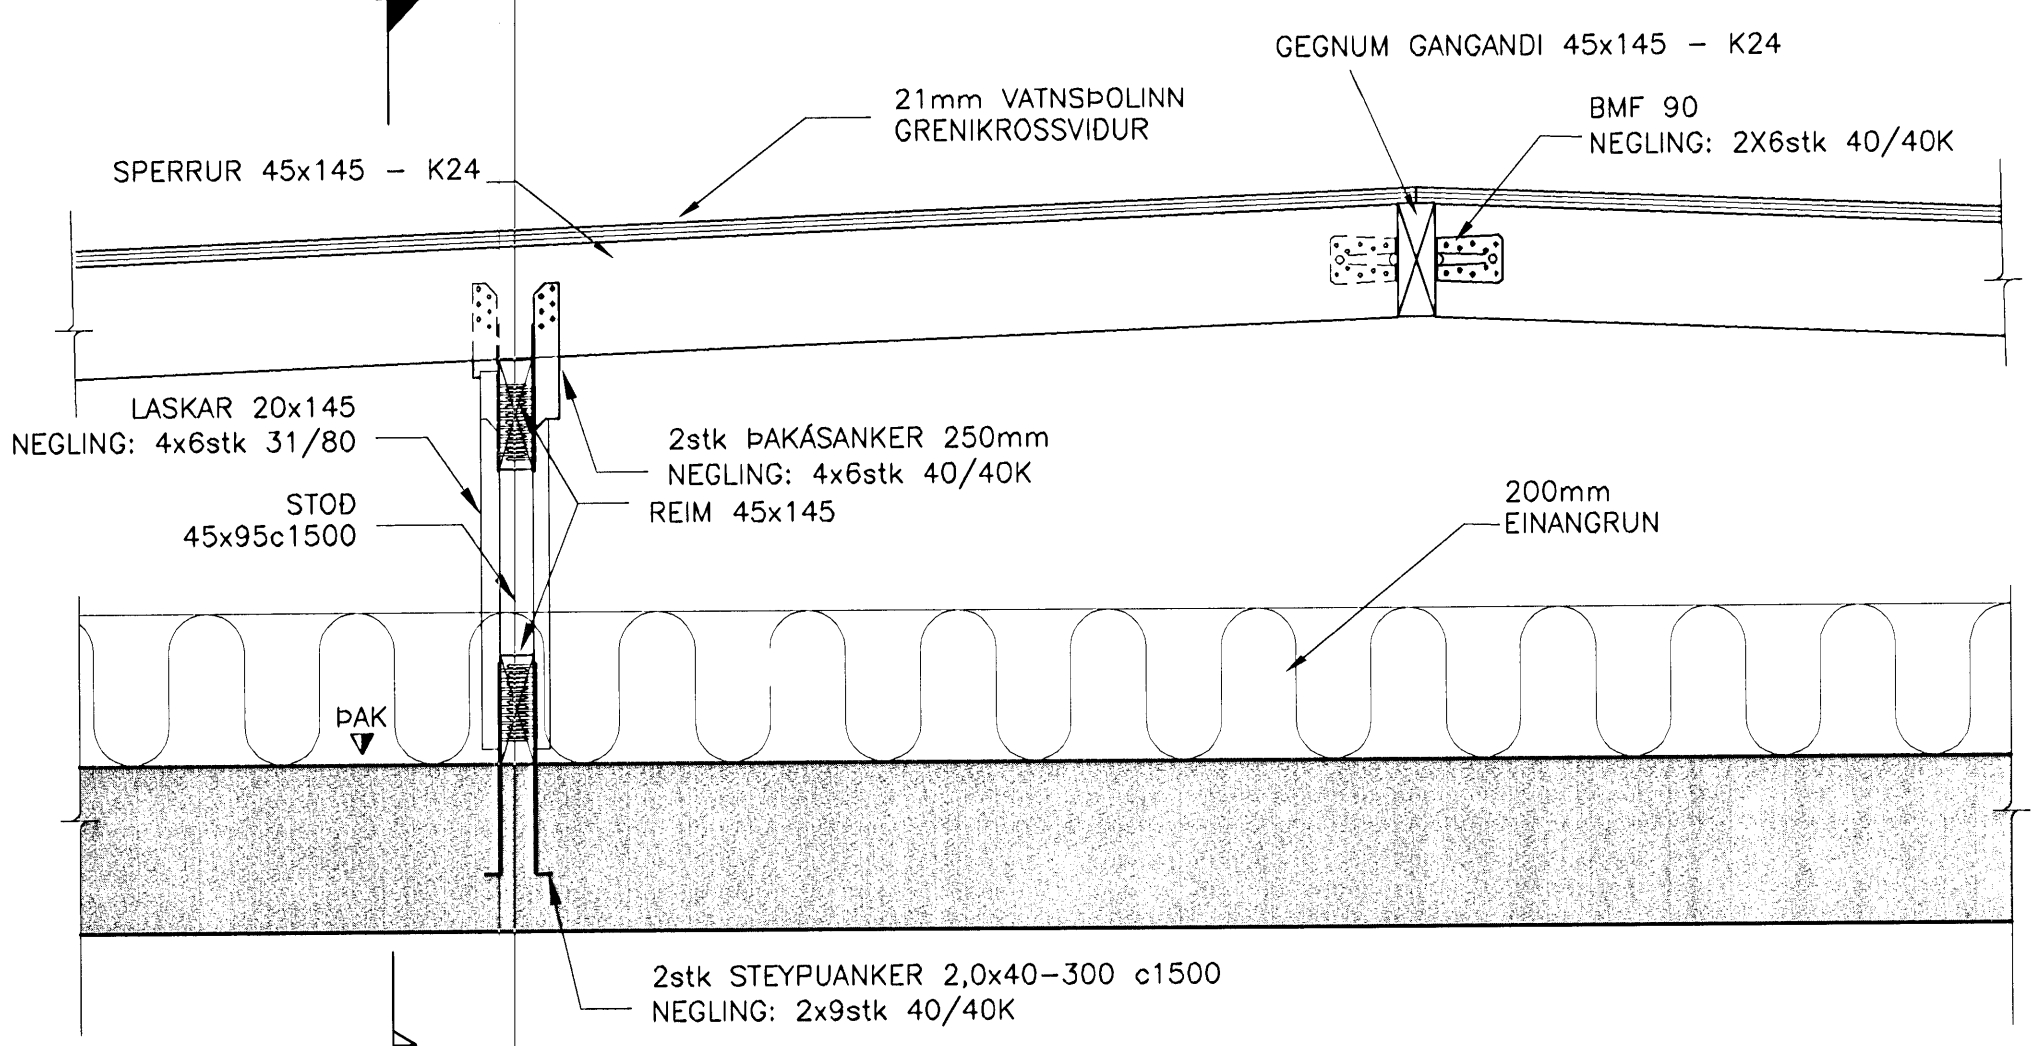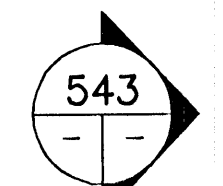



541 DEILI
MKV 1

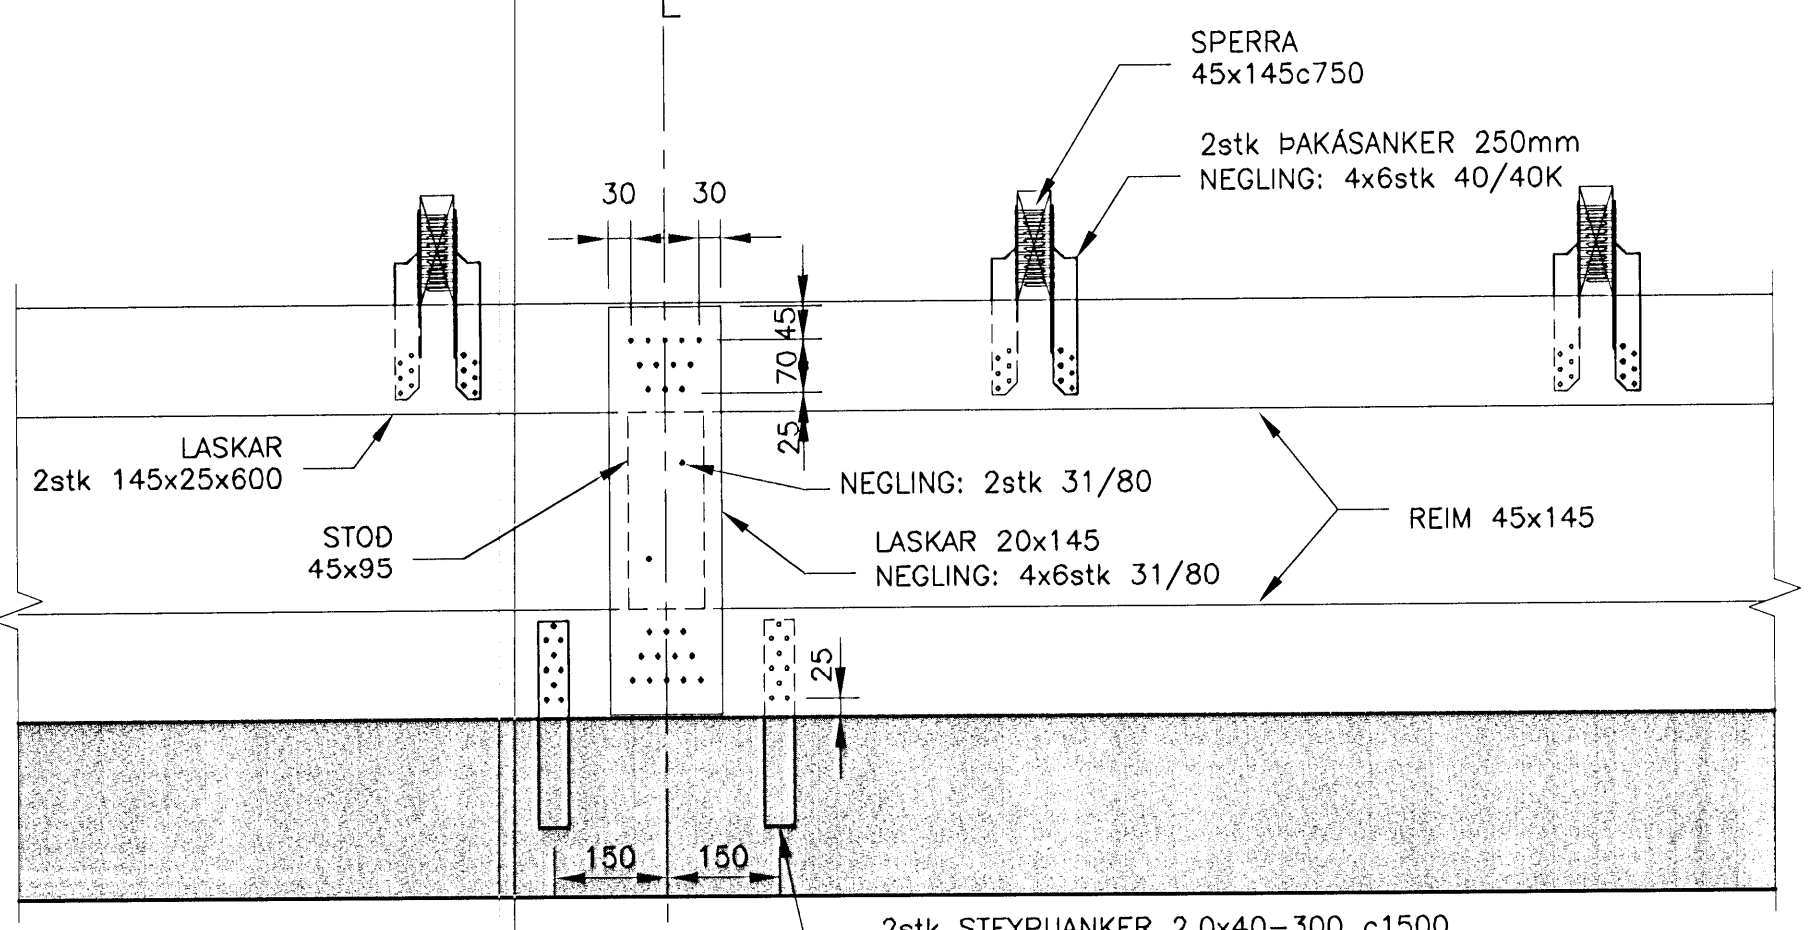


543 SNID
MKV 1

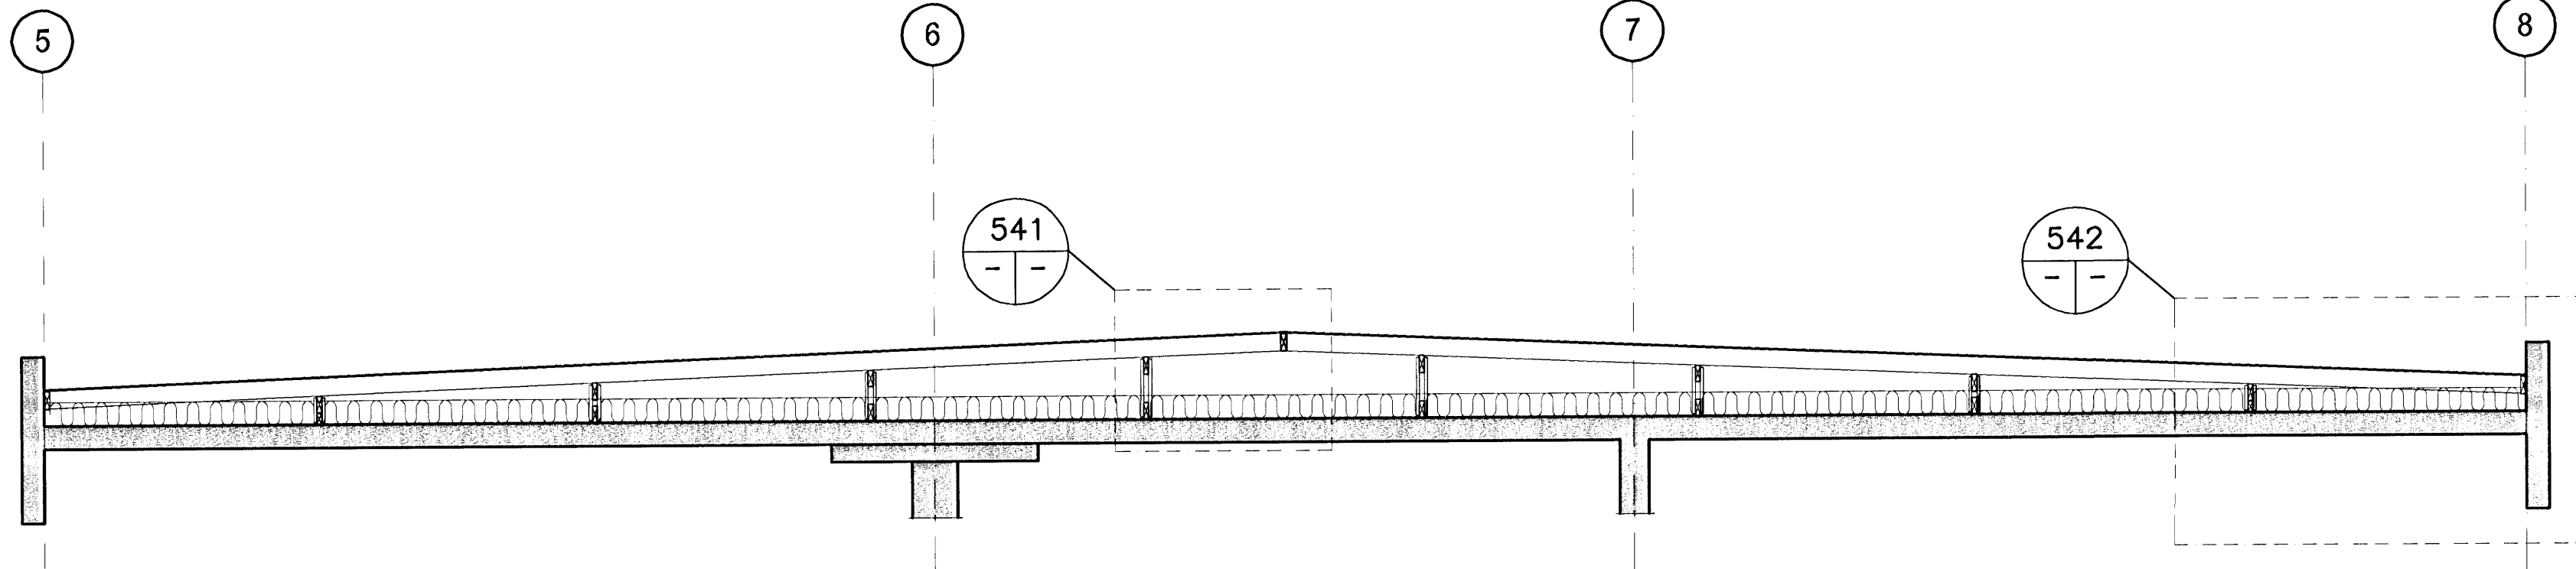

521 SNID
401/532 MKV 2

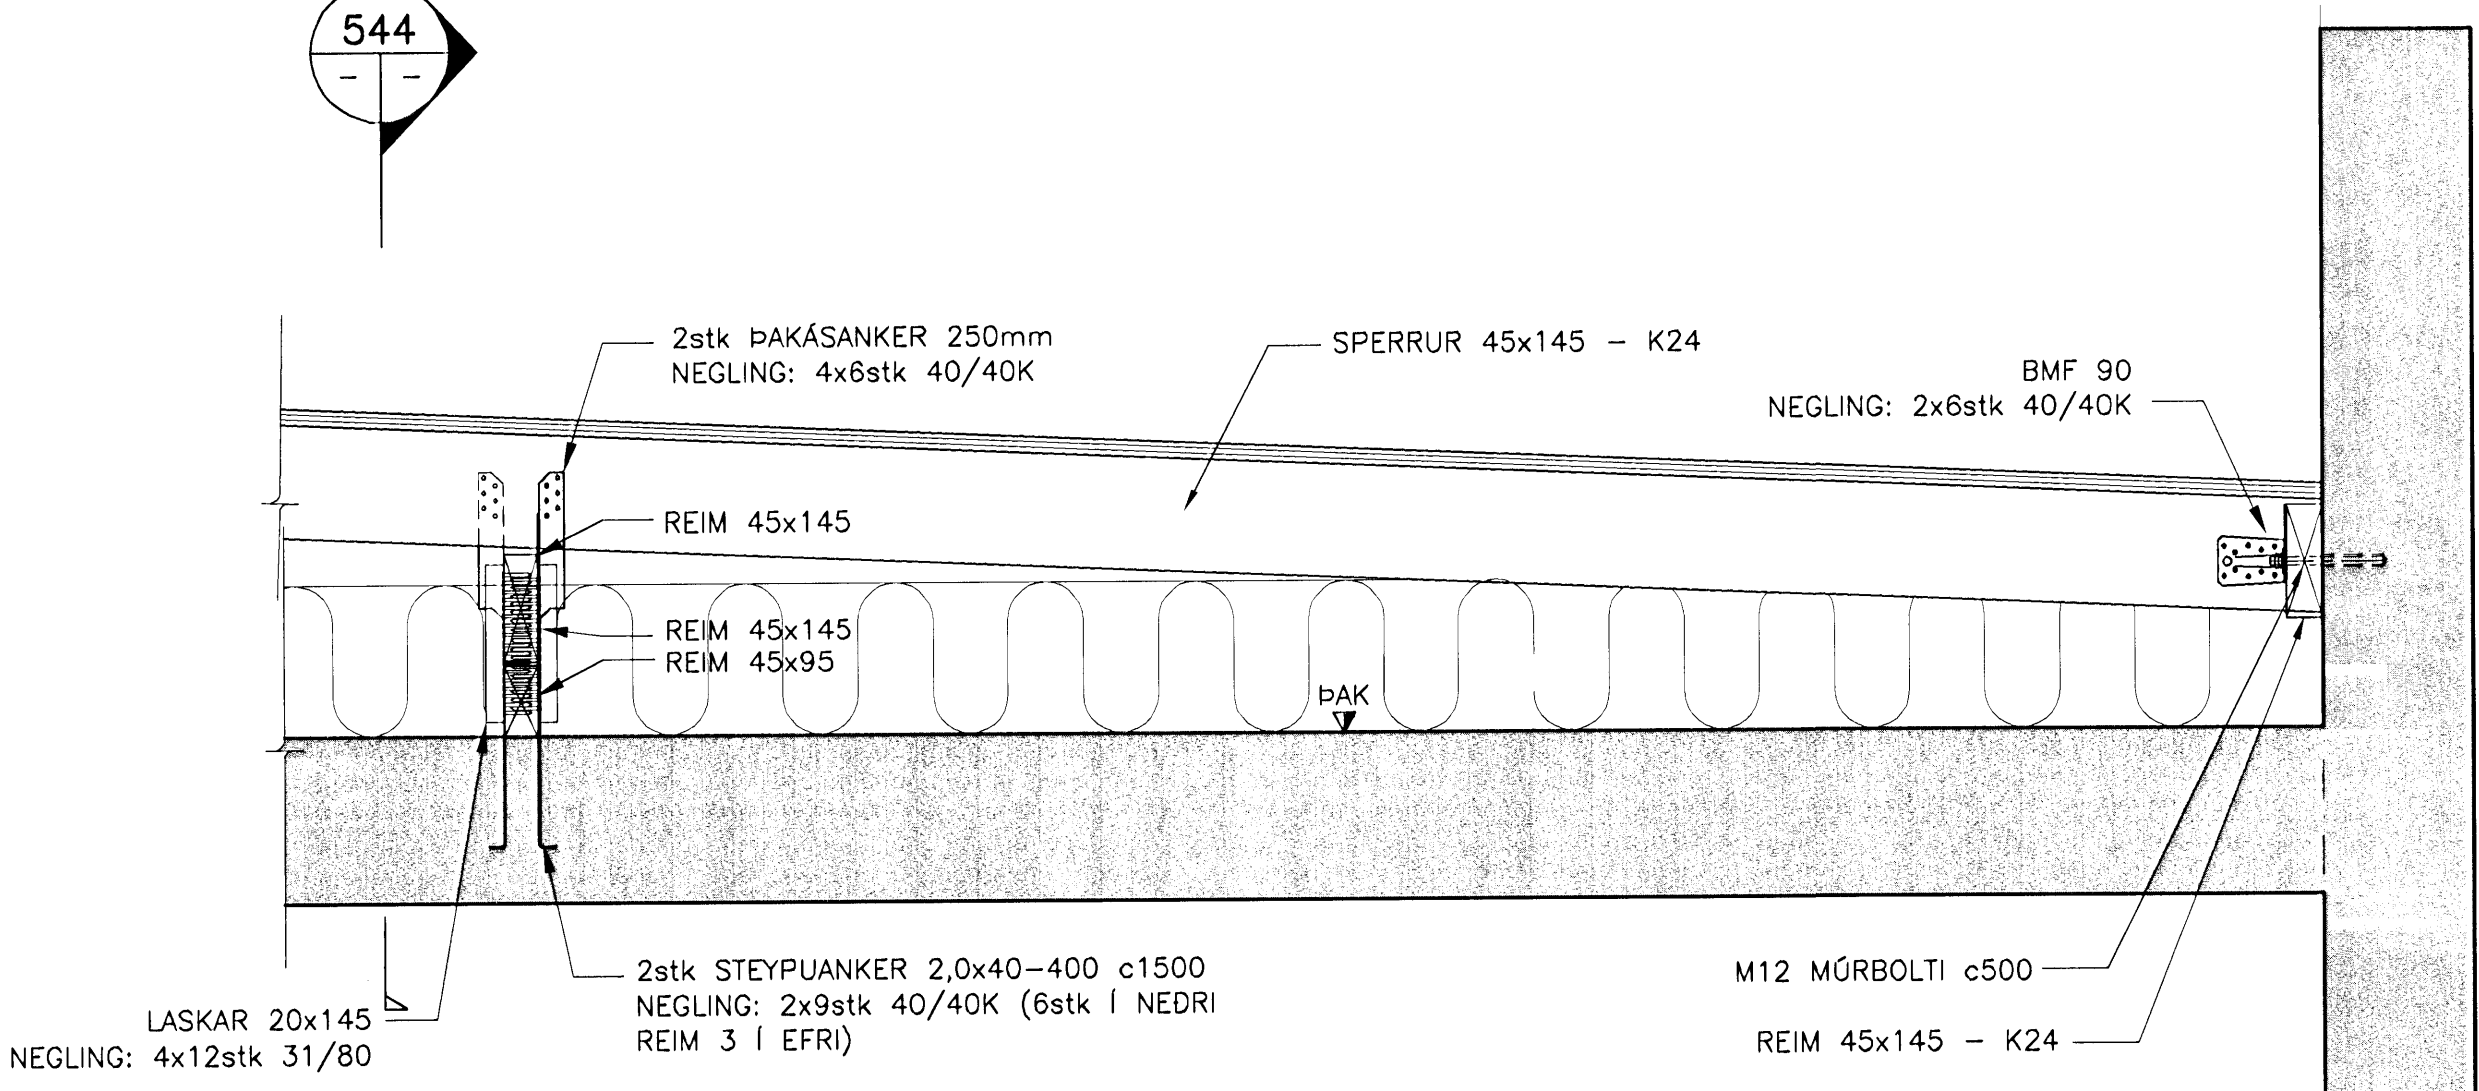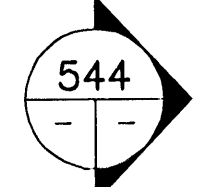

542 DEILI
MKV 1

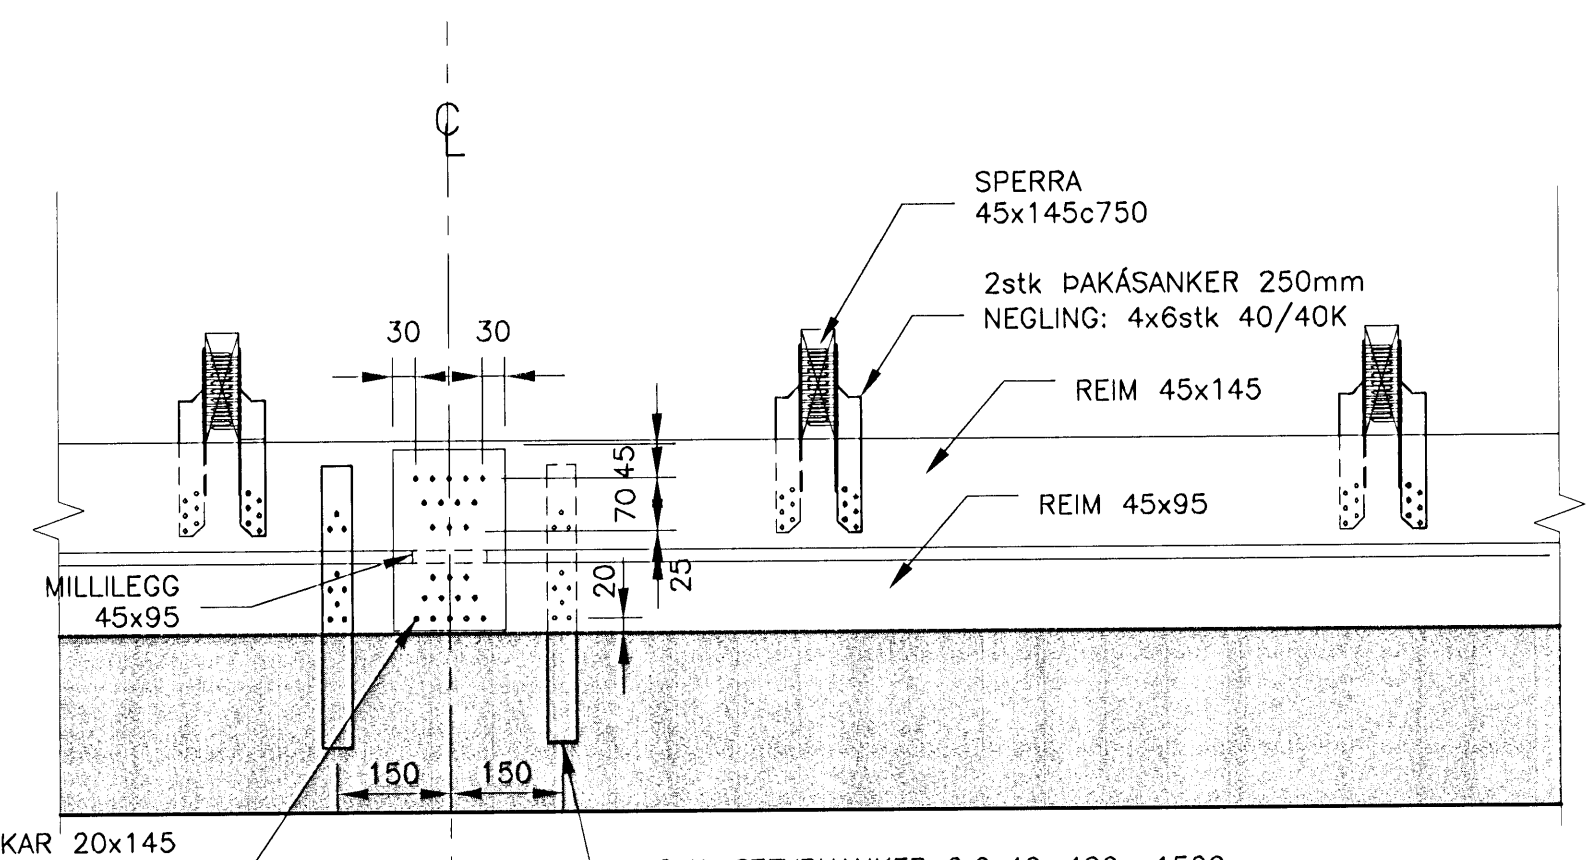

544 SNID
MKV 1