


Samþykkt þann  
**19 AUG 2009**  
 Byggingafulltrúinn í Hafnarfirði  
 F.h. Hrólfur S. Gunnlaugsson

ÚTGÁFUERILL

NÚMÉR	DAGS	SKRIFINGAR	HANNAÐ
B1	10.10.2006	BYGGINGARTEIKNING	HÓÓ
B2	18.12.2006	ÝMSAR BREYTINGAR	HÓÓ
B3	05.01.2007	ÝMSAR BREYTINGAR	HÓÓ
B4	14.01.2008	ÝMSAR BREYTINGAR	LÁ
R1	19.08.2008	REYNDARTEIKNING	LÁ

DAGS. UNDIRSKRIFTAR: NAFN OG KT. SAMREYMINGARHÖNNUNAR:  
 UNDIRSKRIFT SAMREYMINGARHÖNNUNAR: *[Signature]*

**ATHUGASEMDIR:**  
 ① ALMENNAR SKÝRINGAR, DEILI OG SNID SJÁ TEIKN. B2-001 TIL B2-005

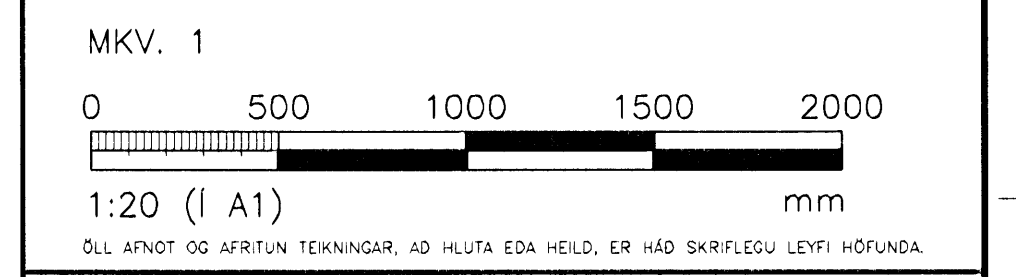

**VGK HÖNNUN**  
 GRENSÁSGVEGI 1 - 108 REYKJAVÍK - Sími: 422 3000 - Fax: 422 3001  
 VEFANG: www.vgkhonnun.is - NETFANG: vgkhonnun@vgkhonnun.is

HEITI VERKS:  
**HRAUNVALLASKÓLI 2. AF.**  
**DREKAVELLIR 9, HAFNARFIRÐI**

HEITI TEIKNINGAR:  
**BURDARVIRKI:**  
 1. TIL 3. HÆÐ  
 SÉMYNDIR, SÓLUR OG VEGGIR

MELTI	TEIKNAD	GEYMSLUNGMER	VNR
HANNAÐ	HÓÓ	YFIRFARID	MKV. 1:20
DAGS. UNDIRSKRIFTAR:	NAFN OG KT. HÖNNUNAR:		
31.12.2008	VGK-HÖNNUN	430572-0169	<b>B2-526</b>
UNDIRSKRIFT HÖNNUNAR:	LÁRUS ÁRSÆLSSON	200862-5119	R1