

Samþykkt þann
19 AUG 2009
 Byggingafulltrúinn í Hafnarfirði
 F.h. Hrólfur S. Gunnlaugsson


ÚTGÁFUERILL

NÚMÉR	DAGS	SKRIFINGAR	HAHAND.
B1	10.10.2006	BYGGINGARTEIKNING	HÓÓ
R1	19.08.2008	REYNDARTEIKNING	HÓÓ

DAGS. UNDIRSKRIFTAR: NAFN OG KT. SAMREINGARHÖNNUNAR:
 UNDIRSKRIFT SAMREINGARHÖNNUNAR: *[Signature]*

SKÝRINGAR:

① SJÁ TEIKNINGAR ARKITEKTA, ÞAR SEM SÝNDUR ER FRÁGANGUR EINANGRUNAR UTAN Á SÖKKLUM.

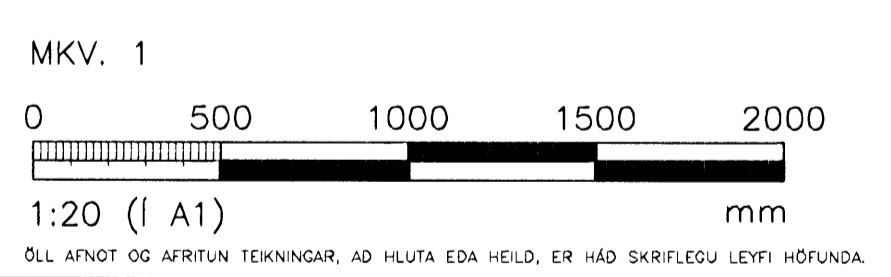

VGK HÖNNUN
 GRENSÁSVEGI 1 - 108 REYKJAVÍK - Sími: 422 3000 - Fax: 422 3001
 VEFANG: www.vgk.honnun.is - NETFANG: vgk.honnun@vgk.honnun.is

HRAUNVALLASKÓLI 2. AF.
 DREKAVELLIR 9, HAFNARFIRÐI

ÞEIT TEIKNINGAR:
 BURÐARVIRKI:
 UNDIRSTÖÐUR
 SÉRMYNDIR, SNID OG DEILI

MELT:	TEIKNAD:	GEYMSLUNGMEI:	VNR:
HAND:	YRFARID:	MKV:	NR. TEIKNINGAR:
DAGS. UNDIRSKRIFTAR:	NAFN OG KT. HÖNNUNAR:	430572-0169	B2-511
UNDIRSKRIFT HÖNNUNAR:	LÁRUS ÁRSÆLSSON	200862-5119	R1