


Samþykkt þann  
**19 AUG 2009**  
 Byggingafulltrúinn / Hafnarfrófi  
 F.h. Hröfur S. Gunnlaugsson

ÚTGÁFUFRILL

NR.:	DAGS:	SKYRINGAR:	FRÁNNAD:
B1	10.10.2008	BYGGINGARTEIKNING	HÖÖ
R1	19.08.2008	REYNDARTEIKNING	HÖÖ


DAGS. UNDRISKRIFTAR:      NAFN OG KT. SAMRÆMINGARHÖNNUÐAR:

UNDRISKRIFT SAMRÆMINGARHÖNNUÐAR: *[Signature]*

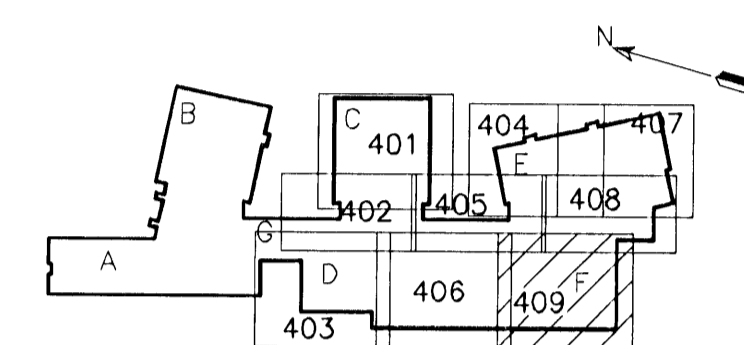

LYKILMYND

MKV. 1

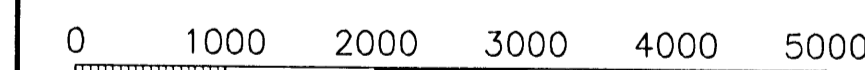

1:500 (1: A1) INN TEIKNINGAR, AD HILTA EDA HEILD, ER HÁÐ SKRIFLEGGUÐUR HÖFUNDA.

**VGK HÖNNUN**

GRENSÁSVEGI 1 · 108 REYKJAVÍK · Sími: 422 3000 · Fax: 422 3001  
 VEFANG: www.vgkhonnun.is · NETFANG: vgkhonnun@vgkhonnun.is

HEITI VERKS:  
**HRAUNVALLASKÓLI 2. ÁF.**  
**DREKAVELLIR 9, HAFNARFIRDI**

HEITI TEIKNINGAR:  
**BURDARVIRKI:**  
**GRUNNMYND ÞAKS**  
**UPPSTÓLAD ÞAK**

MILT:	TEIKNAD:	GETISLUNUMER:	VNR:
FRÁNNAD: HÖÖ	YFIRFRÁÐ: BAR	MKV: 1.50	NR. TEIKNINGAR: 3.151.218
DAGS. UNDRISKRIFTAR: 31.12.2008	NAFN OG KT. HÖNNUÐAR: VGK - HÖNNUN	4.30572-0169	<b>B2-409</b>
UNDRISKRIFT HÖNNUÐAR: LÁRUS ÁRSKILSSON	ÚTGÁFA: 200862-5119		R1

GRUNNMYND  
 MKV. 1