


GRUNNMYND  
MKV. 1

Samþykkt þann  
19 AUG 2009  
Byggingatulltrúinn í Hafnarfirði  
F.h. Hrólfur S. Gunnlaugsson

ÓTGÁFUFERILL


NÚMÉR	DAGS	SKYRINGAR	HANNAÐ
B1	10.10.2006	BYGGINGARTEIKNING	HÓÓ
B2	10.01.2008	ÞAKI BREYTT	JGG
B3	12.02.2008	ÞAKI BREYTT	LÁ
R1	19.08.2008	REYNDARTEIKNING	LÁ

DAGS. UNDIRSKRIFTAR: NAFN OG KT. SAMREYMDINGARHÖNNUÐAR:  
UNDIRSKRIFT SAMREYMDINGARHÖNNUÐAR:

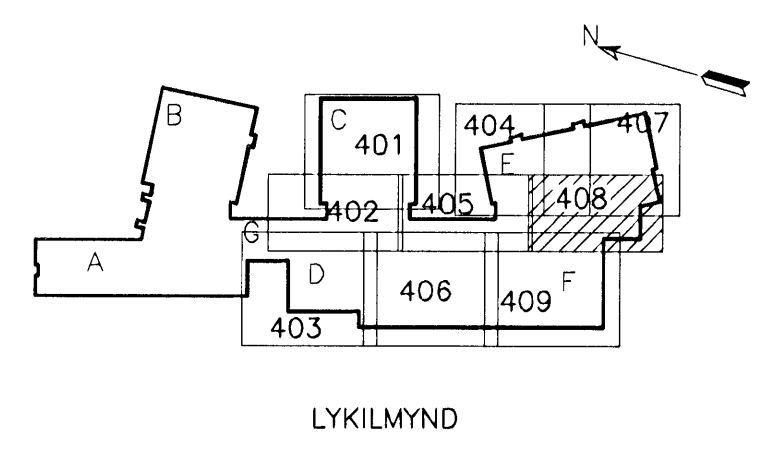

SKÝRINGAR:

ÓNEFND MÁL ERU í mm, KÓTAR ERU í m  
ALMENNAR SKÝRINGAR SJÁ TEIKN. NR. B2-001- TIL B2-005  
HÆÐARKÓTAR, SJÁ TEIKNINGAR ARKITEKTS

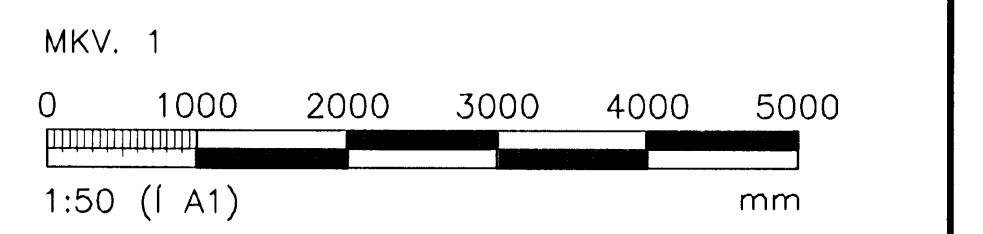

ÖLL AFNOT OG AFTUNINGAR, AD HLUFA EDA HEILD, ER HÁÐ SKRIFLEGU LEYFI HÖFUNDA.

**VGK HÖNNUN**  
 GRENSÁSVEGI 1 · 108 REYKJAVÍK · Sími: 422 3000 · Fax: 422 3001  
 VEFANG: www.vgkhonnun.is · NETFANG: vgkhonnun@vgkhonnun.is

HEITI VEKIS:  
**HRAUNVALLASKÓLI 2. ÁF.**  
DREKAVELLIR 9, HAFNARFIRÐI

HEITI TEIKNINGAR:  
**BURDARVIRKI:**  
GRUNNMYND ÞAKS  
UPPSTÓLAD ÞAK

MILT:	TEIKNAD:	BAR	GEYMSLUNÚMÉR:	VNR:
				3.151.218
HANNAÐ:	HÓÓ	YFIRFARÐ:	MKV:	NR. TEIKNINGAR:
			1:50	
DAGS. UNDIRSKRIFTAR:	NAFN OG KT. HÖNNUÐAR:			<b>B2-408</b>
31.12.2008	VGK-HÖNNUN	430572-0169		
UNDIRSKRIFT HÖNNUÐAR:	LÁRUS ÁRSKELSSON	200862-5119	ÓTGÁFA:	R1