


GRUNNMYND  
MKV. 1

Sampykkt þann  
19 AUG 2009  
Byggingafulltrúinn í Hafnarfirði  
F.h. Hrólfur S. Gunnlaugsson

ÚTGÁFUERILL

NUMER:	DAGS:	SKYRINGAR:	HANNAÐ:
B1	10.10.2006	BYGGINGARTEIKNING	HÓÓ
B2	10.01.2008	ÞAKI BREYTT	JGG
B3	12.02.2008	ÞAKI BREYTT	LÁ
R1	19.08.2008	REYNDARTEIKNING	LÁ


DAGS- UNDRISKRIFTAR: NAFN OG KT. SAMREKINGARHÖNNUNÐAR:  
UNDRISKRIFT SAMREKINGARHÖNNUNÐAR: *[Signature]*

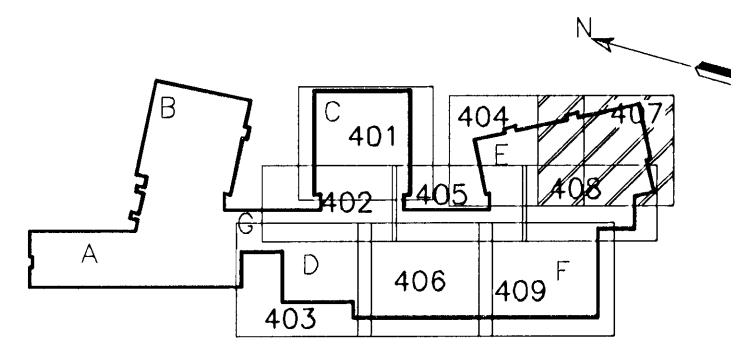

LYKILMYND

SKÝRINGAR:

ÓNEFND MÁL ERU í mm, KÓTAR ERU í m  
ALMENNAR SKÝRINGAR SJÁ TEIKN. NR. B2-001 - TIL B2-005  
HÆÐARKÓTAR, SJÁ TEIKNINGAR ARKITEKTS

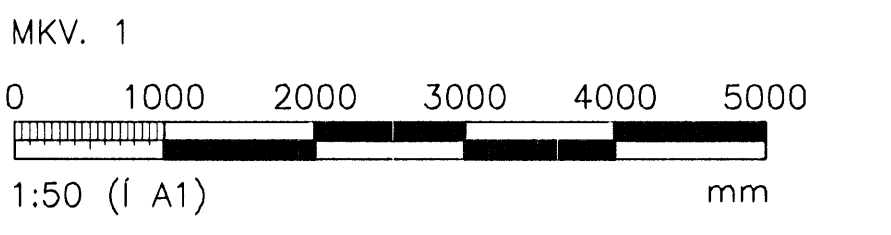

ÖLL AFNOT OG AFRITUN TEIKNINGAR. AD HLUFTA EDA HÉLD. ER HÁÐ SKRIFLEGU LEYFI HÖFUNDA.

**VGK HÖNNUN**

GRENSÁSVEGI 1 · 108 REYKJAVÍK · Sími: 422 3000 · Fax: 422 3001  
VEFFANG: www.vgkhonnun.is · NETFANG: vgkhonnun@vgkhonnun.is

HEITI VERKS:

**HRAUNVALLASKÓLI 2. ÁF.**  
DREKAVELLIR 9, HAFNARFIRÐI

HEITI TEIKNINGAR:  
BURDARVIRKI:  
GRUNNMYND ÞAKS  
UPPSTÓLAD ÞAK

MÁLT:	TEIKNUN:	BAR:	GEYMSLUNUMER:	VNR:
HANNAÐ:	HÓÓ	YFIRFARID:	MKV:	3.151.218
DAGS- UNDRISKRIFTAR:	NAFN OG KT. HÖNNUNÐAR:		NR. TEIKNINGAR:	
31.12.2008	VGK-HÖNNUN	430572-0169	<b>B2-407</b>	
UNDRISKRIFT HÖNNUNÐAR:	ÚTGÁFA:			R1
LÁRUS ÁRSELISSON	200862-5119			