
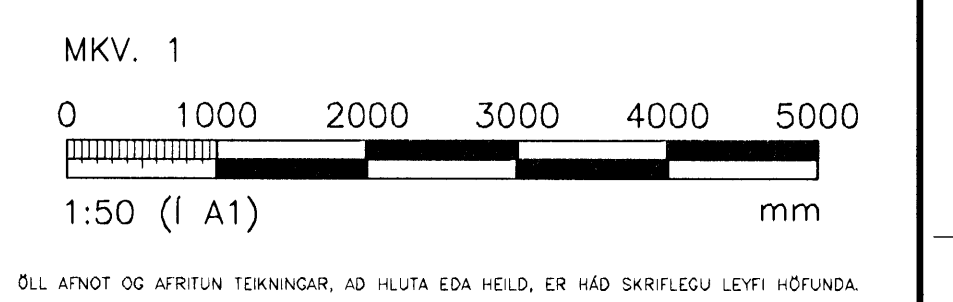


Samþykkt þann
19 AUG 2009
 Byggingafráttir / Hafnarfirdi
 F.h. Hrólfur S. Gunnlaugsson

ÓTGÁFUFRILL			
NÓMUR:	DAGS:	SKRIFINGAR:	HAUNAD:
B1	10.10.2006	BYGGINGARTEIKNING	HÓÓ
R1	19.08.2008	REYNDARTEIKNING	HÓÓ

DAGS, UNDIRSKRIFAR: NAFN OG KT. SAMRÆMINGARHÖNNUNAR:
 UNDIRSKRIF SAMRÆMINGARHÖNNUNAR: *[Signature]*

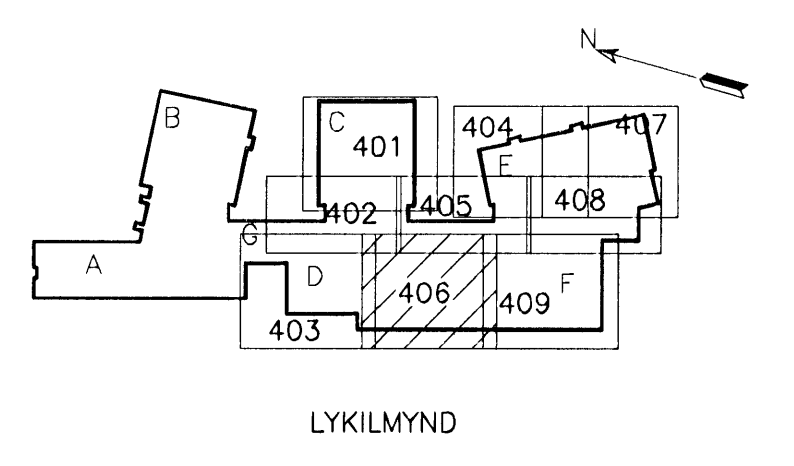

VGK HÖNNUN
 GRENNSÁVEGI 1 · 108 REYKJAVÍK · Sími: 422 3000 · Fax: 422 3001
 VEFÞANG: www.vgkhonnun.is · NETÞANG: vgkhonnun@vgkhonnun.is

HEITI VERKS:
HRAUNVALLASKÓLI 2. ÁF.
DREKAVELLIR 9, HAFNARFIRDI

HEITI TEIKNINGAR:
URDARVIRKI:
GRUNNMYND ÞAKS
UPPSTÓLAD ÞAK

MILT:	TEIKNAD:	GEYMSLUNUMER:	VNR:
HAUNAD:	YFIRFAR:	MKV:	NR. TEIKNINGAR:
DAGS, UNDIRSKRIFAR:	NAFN OG KT. HÖNNUNAR:	430572-0169	B2-406
UNDIRSKRIF HÖNNUNAR:	VGK-HÖNNUN	200862-5119	ÓTÍÐAFA: R1
LÁRUS ÁRSELISSON			

GRUNNMYND
 MKV. 1