


Samþykkt þann
19 AUG 2009
 Byggingafulltrúinn í Hafnarfirði
 E.h. Hrólfur S. Gunnlaugsson

ÚTGÁFUFERILL

NR.	DAGS	SKYRINGAR	HANNAÐ
B1	10.10.2006	BYGGINGARTEIKNING	HÓÓ
B2	10.01.2008	ÞAKI BREYTT	JGG
B3	12.02.2008	ÞAKI BREYTT	LÁ
R1	19.08.2008	REYNDARTEIKNING	LÁ

NAFN OG KT. SAMREINGINGARHÖNNUÐAR:
 UNDIRSKRIFT SAMREINGINGARHÖNNUÐAR: *[Signature]*

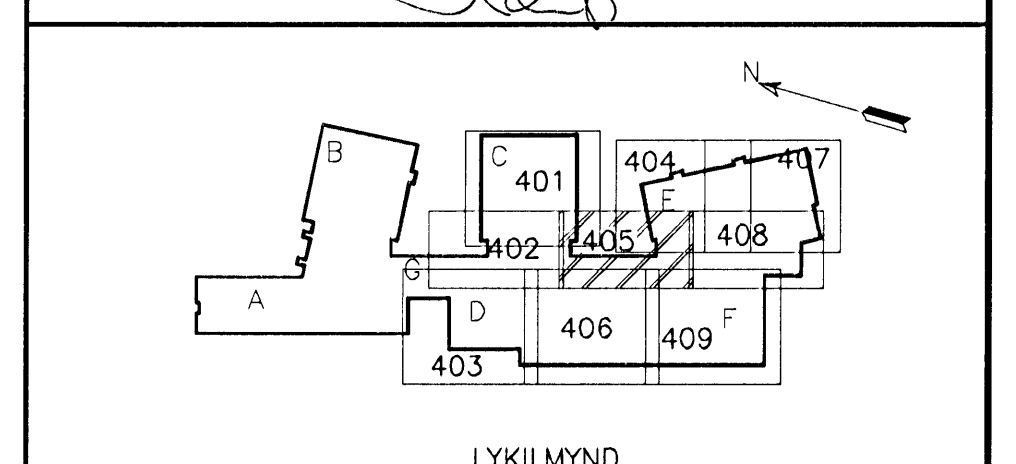

SKÝRINGAR:
 ÖNEFND MÁL ERU í mm, KÓTAR ERU í m
 ALMENNAR SKÝRINGAR SJÁ TEIKN. NR. B2-001- TIL B2-005
 HÆÐARKÓTAR, SJÁ TEIKNINGAR ARKITEKTS

MKV. 1
 0 1000 2000 3000 4000 5000
 1:50 (í A1) mm

ÖLL AFNOT OG AFRTUN TEIKNINGAR, AD HLUÐA EDA HEILD, ER HÁÐ SKRIFLEGU LEYFI HÖFUNDA.

VGK HÖNNUN
 GRUNNSÁSVÉGI 1 - 108 REYKJAVÍK - Sími: 422 3000 - Fax: 422 3001
 VEFFANG: www.vgkhonnun.is - NETFANG: vgkhonnun@vgkhonnun.is

HEITI VERKS:
HRAUNVALLASKÓLI 2. ÁF.
DREKAVELLIR 9, HAFNARFIRÐI

HEITI TEIKNINGAR:
ÞURÐARVIRKI:
 GRUNNMYND ÞAKS
 UPPSTÓLAD ÞAK

MELI:	TEIKNAD:	GETMSLUNUMER:	VNR:
	BAR		3.151.218
HANNAÐ:	YRFARÐ:	MKV:	NR. TEIKNINGAR:
HÓÓ		1:50	
DAGS, UNDIRSKRIFTAR:	NAFN OG KT. HÖNNUÐAR:	UNDIRSKRIFT HÖNNUÐAR:	ÚTGÁFA:
31.12.2008	VGK-HÖNNUN	430572-0169	B2-405
LÁRUS ÁRSELSSON		200862-5119	R1

GRUNNMYND
 MKV. 1