


GRUNNMYND
MKV. 1


Særþykkt þann
19 AUG 2009
Byggingafulltrúinn í Hafnarfirði
F.h. Hrólfur S. Gunnlaugsson

ÚTGÁFUFERILL			
NÚMÉR	DAGS	SKRIFINGAR	HANNAÐ
B1	10.10.2006	BYGGINGARTEIKNING	HÓÓ
R1	19.08.2008	REYNDARTEIKNING	HÓÓ

DAGS. UNDRISKRIFTAR: NAFN OG KY. SAMRÆMINGARHÖNNUNÐAR:
UNDRISKRIFT SAMRÆMINGARHÖNNUNÐAR: *[Signature]*

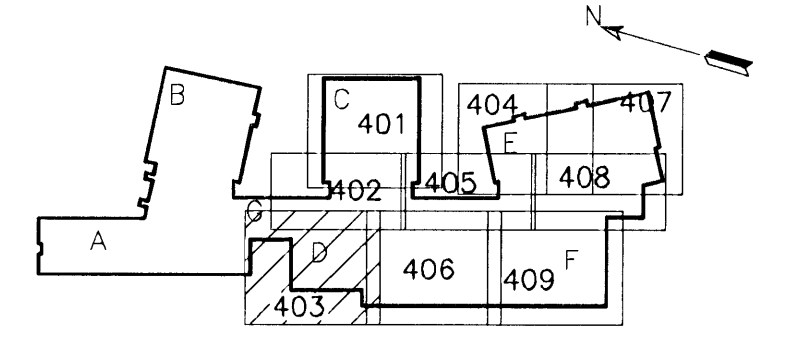

LYKILMYND

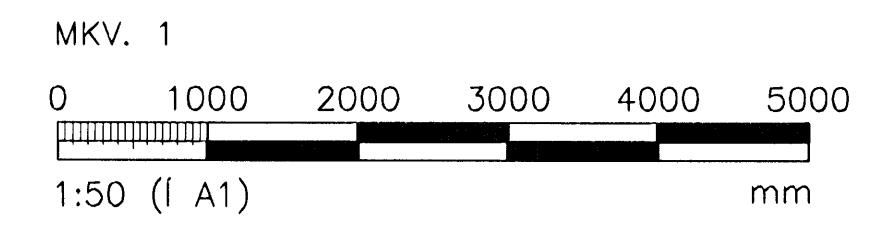

ÖLL AFNOT OG AFRITUN TEIKNINGAR, AD HLUTA EDA HEILD, ER HÁÐ SKRIFLEGU LEYFI HÖFUNDA.

VGK HÖNNUN
 GRENSÁSVÆGI 1 - 108 REYKJAVÍK - Sími: 422 3000 - Fax: 422 3001
 VEFANG: www.vgkhonnun.is - NETFANG: vgkhonnun@vgkhonnun.is

HEITI VERKS:
HRAUNVALLASKÓLI 2. ÁF.
DREKAVELLIR 9, HAFNARFIRDI

HEITI TEIKNINGAR:
BURÐARVIRKI:
GRUNNMYND ÞAKS
UPPSTÓLAD ÞAK

MÆLI:	TEIKNAD:	DEYMSLUNUMER:	VNR:
HANNAÐ:	YRIFARÐ:	MKV:	NR. TEIKNINGAR:
DAGS. UNDRISKRIFTAR:	NAFN OG KY. HÖNNUNAR:	430572-0169	B2-403
UNDRISKRIFT HÖNNUNAR:	LÁRUS ÁRSELISSON	200862-5119	ÚTGÁFA: R1