


Samþykkt þann  
**19 AUG 2009**  
 Byggingafulltrúinn í Hafnarfirði  
 F.h. Hrölfur S. Gunnlaugsson

ÓTGÁFUFRILL			
NÚMÉR	DAGS	SKRANGAR	HANNAÐ
B1	10.10.2006	BYGGINGARTEIKNING	HÖÖ
R1	19.08.2008	REYNDARTEIKNING	HÖÖ

DAGS, UNDIRSKRIFAR: NAFN OG KT. SAMRÆMINGARHÖNNUNAR:  
 UNDIRSKRIF SAMRÆMINGARHÖNNUNAR:

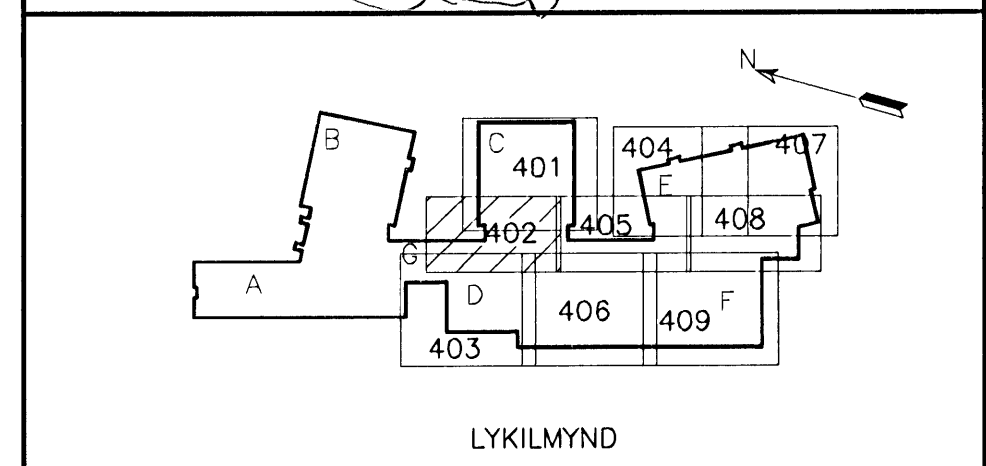

MKV. 1  
 0 1000 2000 3000 4000 5000  
 1:50 (I A1) mm

ÖLL AFNOT OG AFRITUN TEIKNINGAR, AD HLUÐA EÐA HEILD, ER HÁÐ SKRIFLEGU LEYFI HÖFUNDA.

**VGK HÖNNUN**  
 GRENSÁSVEGI 1 - 108 REYKJAVÍK - Sími: 422 3000 - Fax: 422 3001  
 VEFANG: www.vgkhonnun.is - NETFANG: vgkhonnun@vgkhonnun.is

HEITI VERKS:  
**HRAUNVALLASKÓLI 2. ÁF.**  
**DREKAVELLIR 9, HAFNARFIRÐI**

HEITI TEIKNINGAR:  
 BURÐARVIRKI:  
 GRUNNMYND ÞAKS  
 UPPSTÓLAD ÞAK

MÆLI:	TEIKNAD:	GEYMSLUNGUR:	VNR:
HANNAÐ:	YRIFARÐ:	MKV:	NR. TEIKNINGAR:
DAGS, UNDIRSKRIFAR:	NAFN OG KT. HÖNNUNAR:	430572-0169	<b>B2-402</b>
UNDIRSKRIF HÖNNUNAR:	VGK - HÖNNUN	200862-5119	ÓTGÁFA:
LÁRUS ÁRSÆLSSON			<b>R1</b>

GRUNNMYND  
 MKV. 1