

Samþykkt þann

19 AUG 2009


Byggingafrúnn / Hafnarfirði
F.h. Hrólfur S. Gunnlaugsson

ÚTGÁFUERILL

NÚMÉR	DAGS	SKRINGAR	MANNAÐ
B1	10.10.2006	BYGGINGARTEIKNING	HÓÓ
R1	19.08.2008	REYNDARTEIKNING	HÓÓ


DAGS. UNDIRSKRIFTAR: NAFN OG KT. SAMRÆMINGARHÖNNUÐAR

UNDIRSKRIFT SAMRÆMINGARHÖNNUÐAR

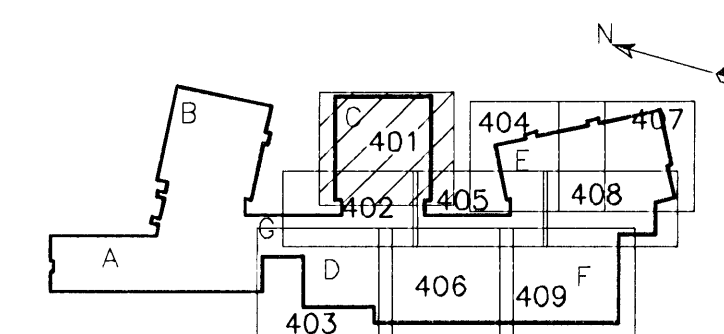

LYKILMYND

MKV. 1

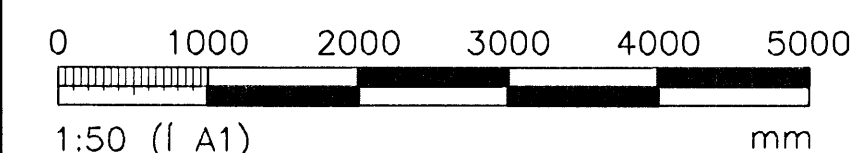

ÖLL AFNOT OG AFRTUN TEKningar, AD HLUTA EDA HEILD, ER HÁÐ SKRIFLEGU LEYFI HÖFUNDA.

VGK HÖNNUN

GRENSÁSVEGI 1 - 108 REYKJAVÍK - Sími: 422 3000 - Fax: 422 3001
VEFFANG: www.vgkhonnun.is - NETFANG: vgkhonnun@vgkhonnun.is

HEITI VERKS:

HRAUNVALLASKÓLI 2. ÁF.
DREKAVELLIR 9, HAFNARFIRÐI

HEITI TEKningar:

BJRDARVIRKI:
GRUNNMYND ÞAKS
UPPSTÓLAD ÞAK

MELT:	TEKning:	BAR	GEYMSLUNÚMÉR:	UNN:
MANNAÐ:	HÓÓ	YFIRFARID:	MKV:	3.151.218
DAGS. UNDIRSKRIFTAR:	NAFN OG KT. HÖNNUÐAR:			NR. TEKningar:
31.12.2008	VGK-HÖNNUN		430572-0169	B2-401
UNDIRSKRIFT HÖNNUÐAR:	LÁRUS ÁRSELSSON		200862-5119	ÚTGÁFA:
				R1

GRUNNMYND
MKV. 1