



Samþykkt þann  
**19 AUG 2009**  
 Byggingafrúnn í Hafnarfrói  
 F.h. Hrólfur S. Gunnlaugsson

| ÚTGÁFUERILL |            |                   |         |
|-------------|------------|-------------------|---------|
| NÚMÉR:      | DAGS:      | SKRÁNGAR:         | HANNAÐ: |
| B1          | 10.10.2006 | BYGGINGARTEIKNING | HÓÓ     |
| R1          | 19.08.2008 | REYNDARTEIKNING   | HÓÓ     |

DAGS-UNDIRSKRIFTAR: NAFN OG KT. SAMRÆMINGARHÖNNUÐAR:  
 UNDIRSKRIFT SAMRÆMINGARHÖNNUÐAR:

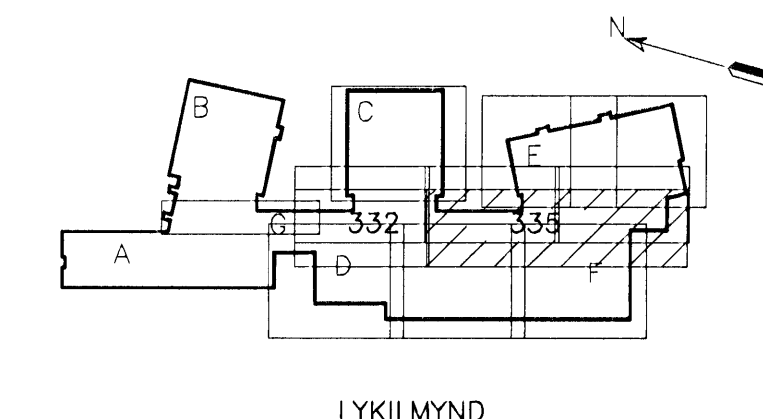

**ATHUGASEMDIR:**  
 ① ÞAR SEM UNP320 MÆTAST UNDIR HORNI SKULU ÞEIR SJÓÐAST SAMAN. FLANGAR MED STÓFSUDU OG KRÖPPAR MED 4mm KVERKSUDU.

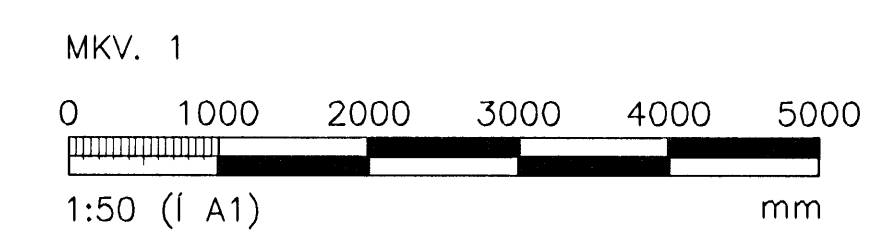

ÖLL AFNOT OG AFRTUN TEKNIÐGAR, AD HLUÐA EDA HEIÐ, ER HÁÐ SKRILEÐU LEYFI HÖFUNDA.

**VGK HÖNNUN**  
 GRENSÁSVEGI 1 - 108 REYKJAVÍK - Sími: 422 3000 - Fax: 422 3001  
 VEFFANG: www.vgkhonnun.is - NETFANG: vgkhonnun@vgkhonnun.is

HEITI VERKS:  
**HRAUNVALLASKÓLI 2. ÁF.**  
**DREKAVELLIR 9, HAFNARFIRÐI**

HEITI TEKNIÐGAR:  
**BURÐARVIRKI:**  
**3 HÆÐ, GRUNNMÝND**  
**STÁLVIKRI**

| MELTI:                | TEKNIÐ:               | DEYMSLUNUMER: | VNR:              |
|-----------------------|-----------------------|---------------|-------------------|
|                       | HÓÓ                   |               | 3.151.218         |
| HANNAÐ:               | YRIFARÐ:              | MKV:          | NR. TEKNIÐGAR:    |
| HÓÓ                   |                       | 1:50          |                   |
| DAGS-UNDIRSKRIFTAR:   | NAFN OG KT. HÖNNUÐAR: |               |                   |
| 31.12.2008            | VGK-HÖNNUN            | 430572-0169   | <b>B2-335</b>     |
| UNDIRSKRIFT HÖNNUÐAR: | LÁRUS ÁRSÉLSSON       | 200862-5119   | ÚTGÁFA: <b>R1</b> |