


18/11 2009 ff

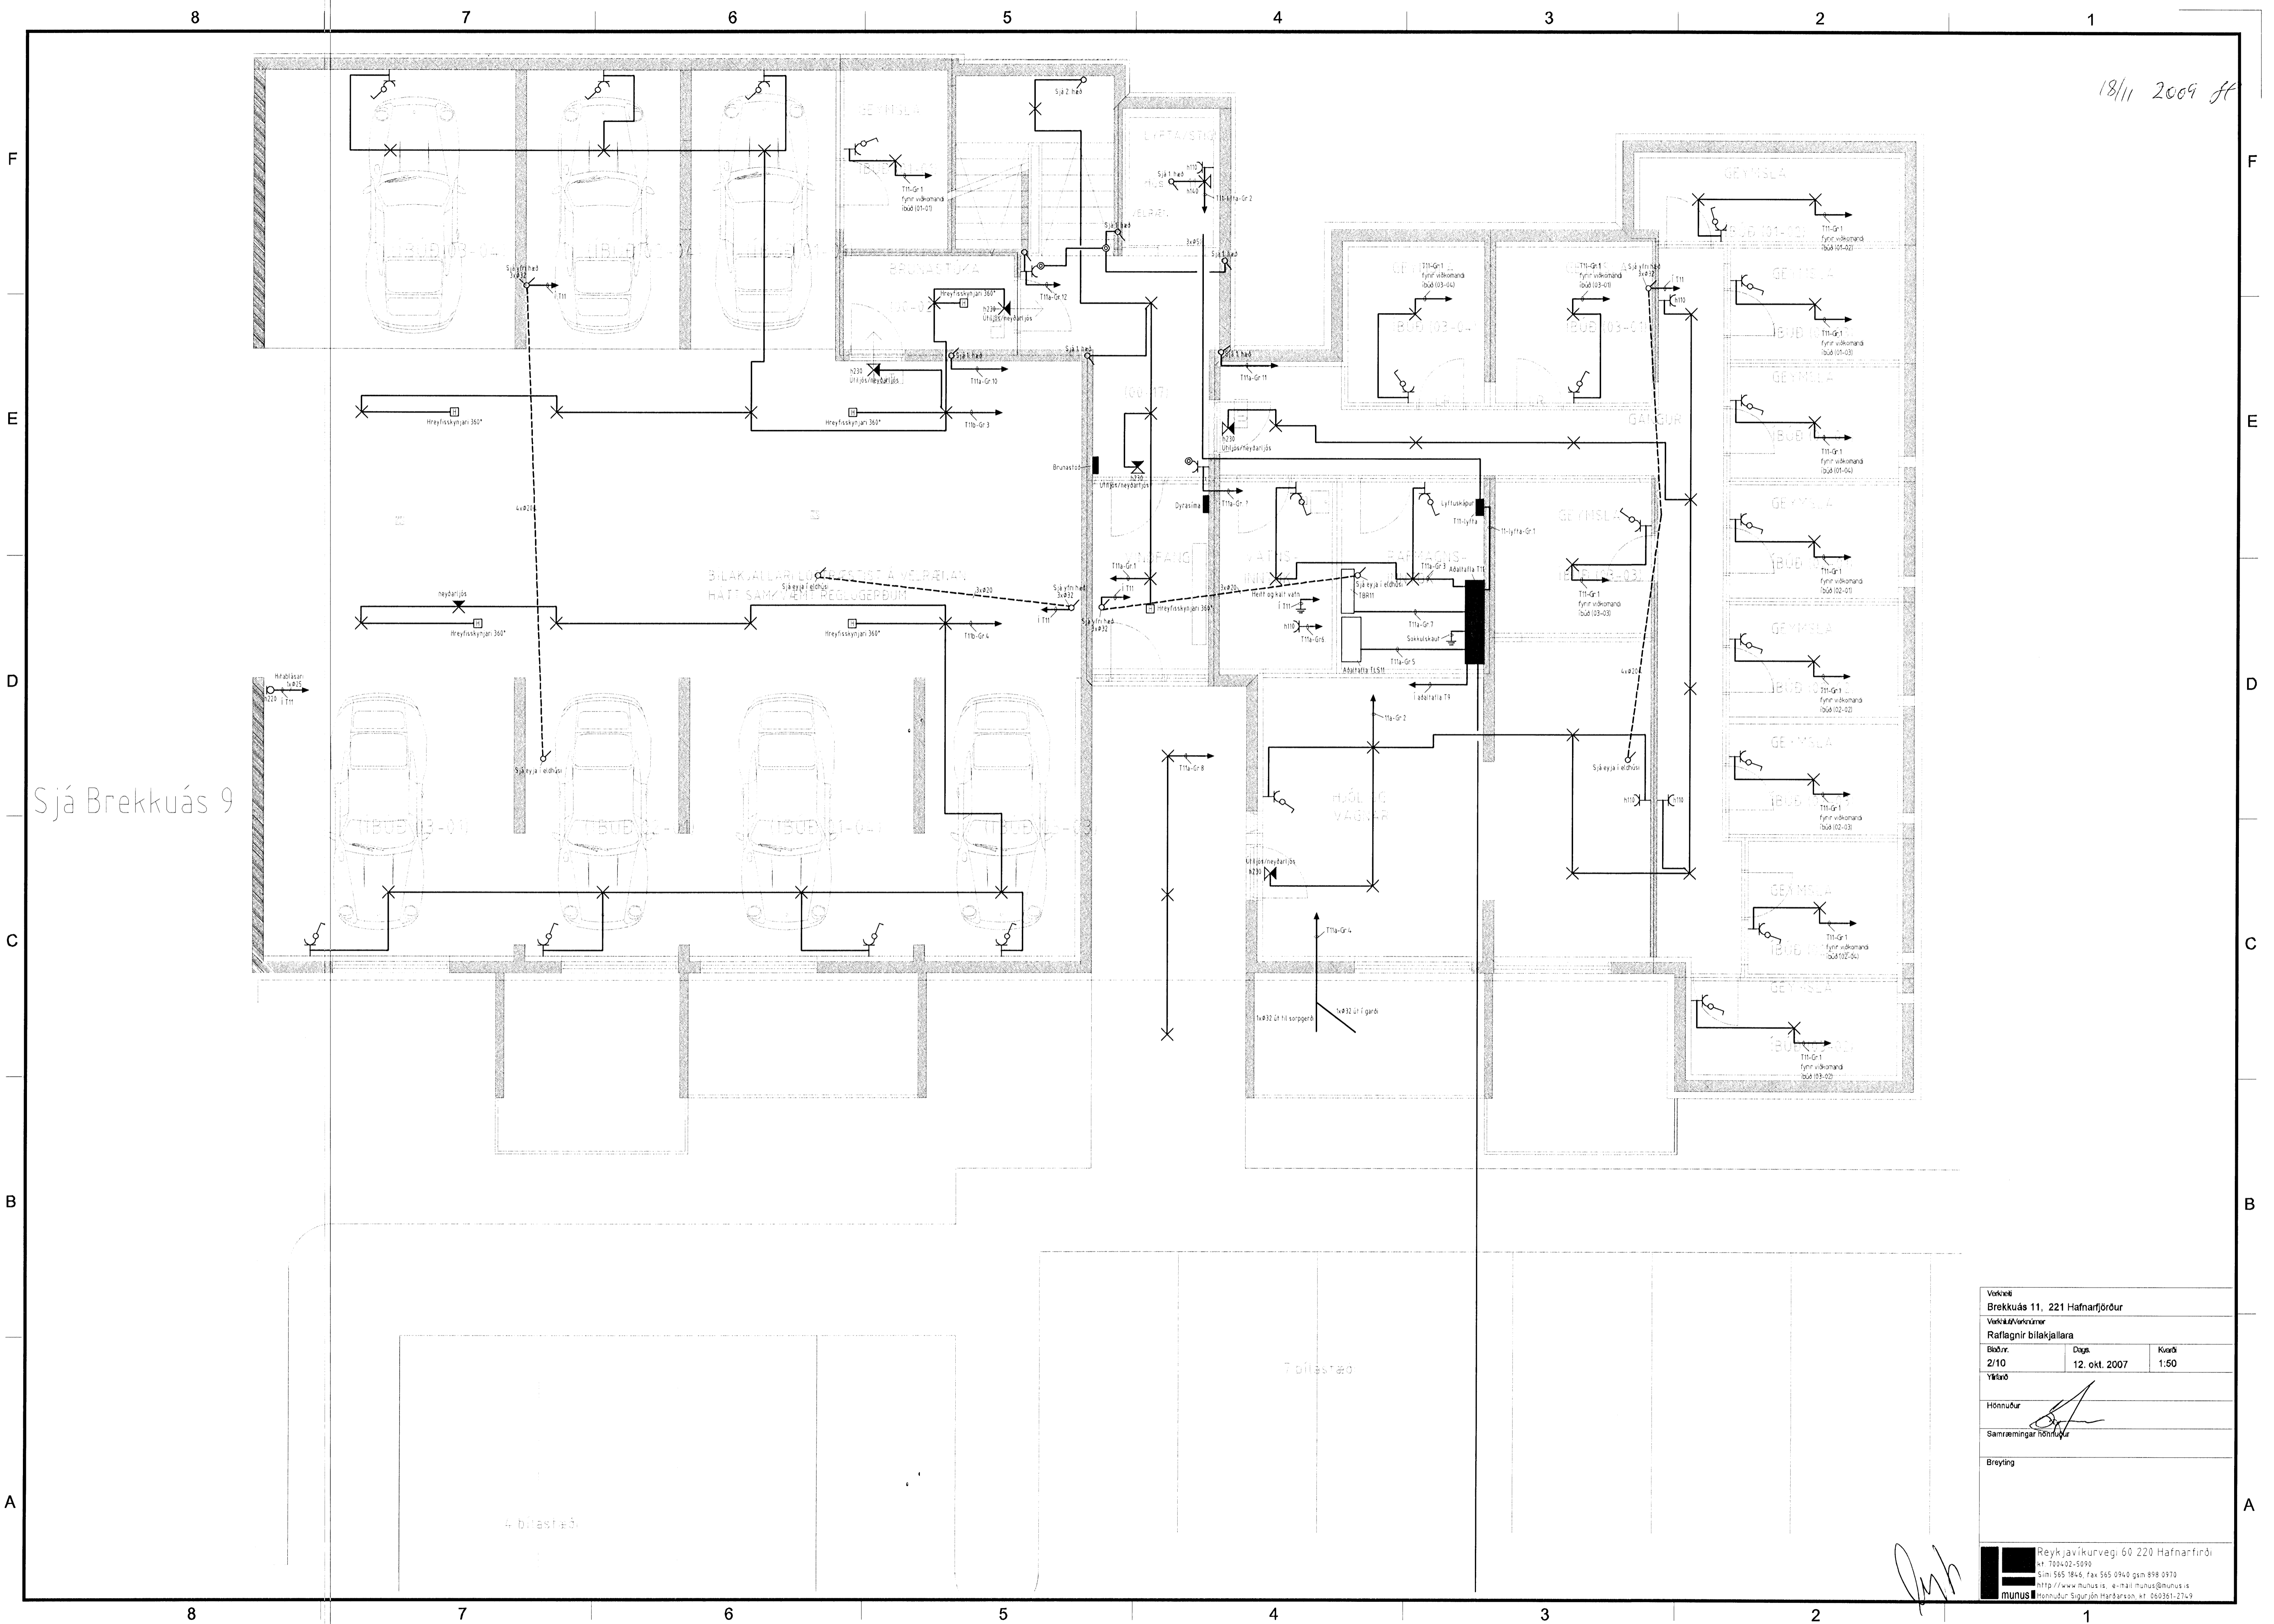

Sjá Brekkuás 9

Voknað
 Brekkuás 11, 221 Hafnarfjörður
 Vorklaðingarnúmer
 Rafnlagnir bílajakallara

Bliðnr.	Dag.	Klárð
2/10	12. okt. 2007	1:50

Yfirlit

Hönnuður

Samræmingar hönnuður

Breyting

7 bílastæði

4 bílastæði

Reykjavíkurvegur 60 220 Hafnarfjörður
 Sími 780 02 5090
 Sími 565 1846, Fax 565 0940 gsm 898 0970
 http://www.munus.is, e-mail munus@munus.is
 Hönnuður Sigurjón Harðarson, ef. 660361-2749