



Sambýkt þann
 10 NOV 2009
 Byggingafráttir og rannsóknir
 E.h. Hrólfur S. Gunnlaússon

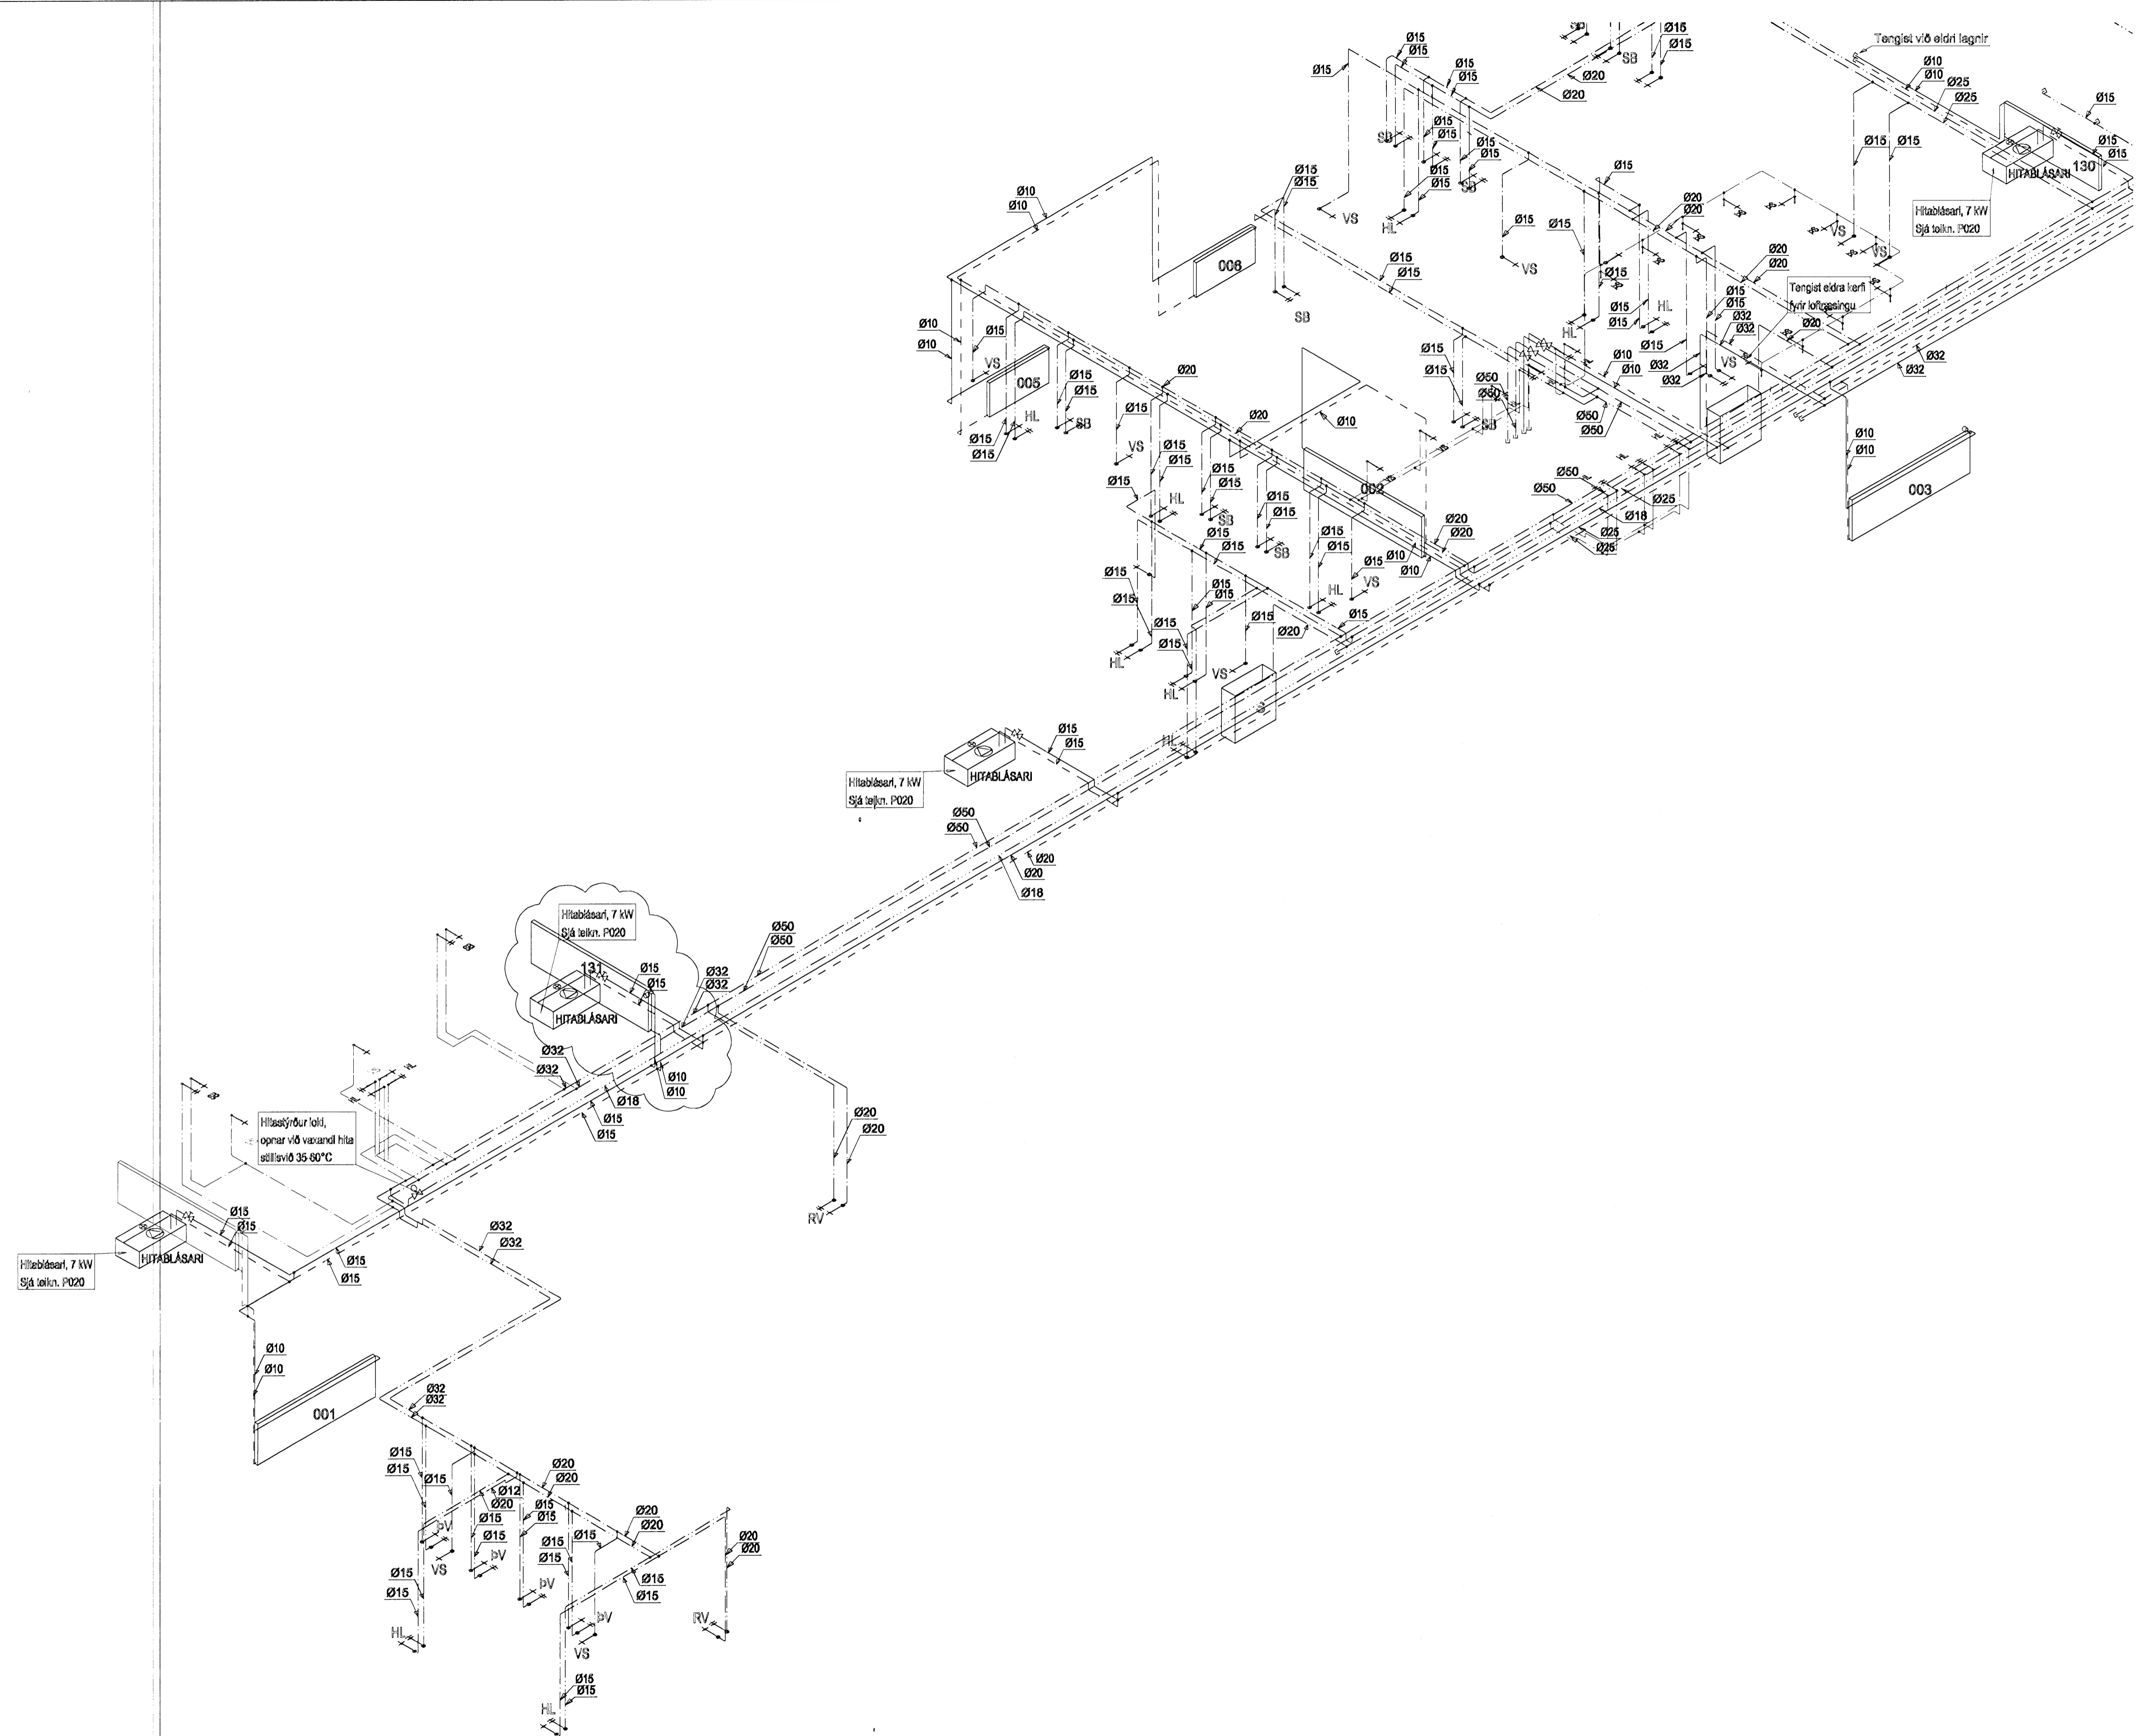

KAPLAKRIKI

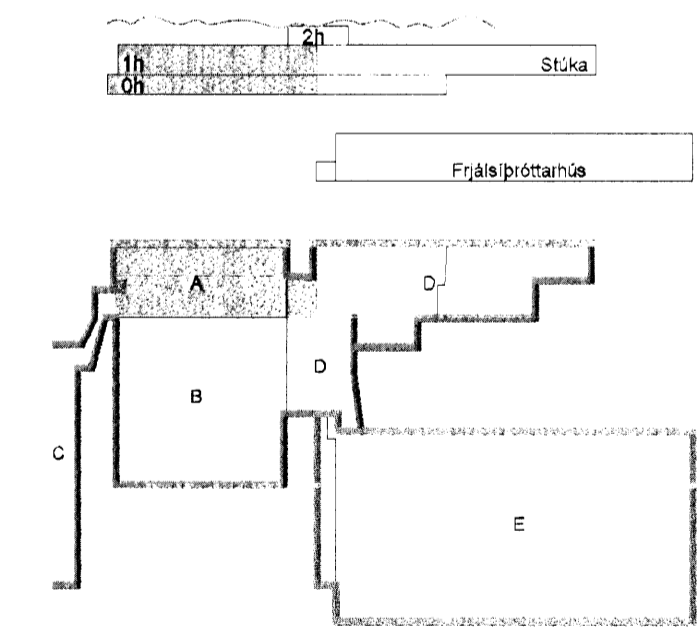

E	16.10.09	Bætt við ofni og lögnum	JGR/SÁS
D	12.06.09	Breyting vegna FH	SÁS/SÁS
C	09.12.08	Ný lög fyrir eldra loftæskari	KMJ/SÁS
B	28.05.08	Breyting vegna sturtuklefa o.fl.	KMJ/SÁS
A	23.11.07	Verkleikning	KMJ/SÁS
Útg. Dags.	Skýring		Hanna Dýrfríð



VERKFRÆÐISTOFA

BÆJARHRAUN 20 - 220 HAFNARFJÖRDUR - KENNIT. 710796-2899
 vsb@vsb.is - Sími 585 8600 - Fax 585 9810 - www.vsb.is

Áritun sérhönnuðar	Sveinn Áki Sverrisson	10/230865 5602
Verkefni	KAPLAKRIKI HAFNARFIRÐI	
Verktali	Lagnir Neyslufalns- og hitalagnir Rúmmynd	
Hannað	Teiknað	Virðing
KMJ/BL	KMJ/BL	SÁS
Dags.	16.10.2007	06811
Verkefni	A P291	
Útgáfa	E	

[Handwritten signature]
 Kt. 110457-2789

V:\2009\0631106311_Kaplastru-FH\Sheets\L00311-A_P2_Rúmmyndir.dwg