



Opnast við brunaboð

Mótl. 19/10 '09 H

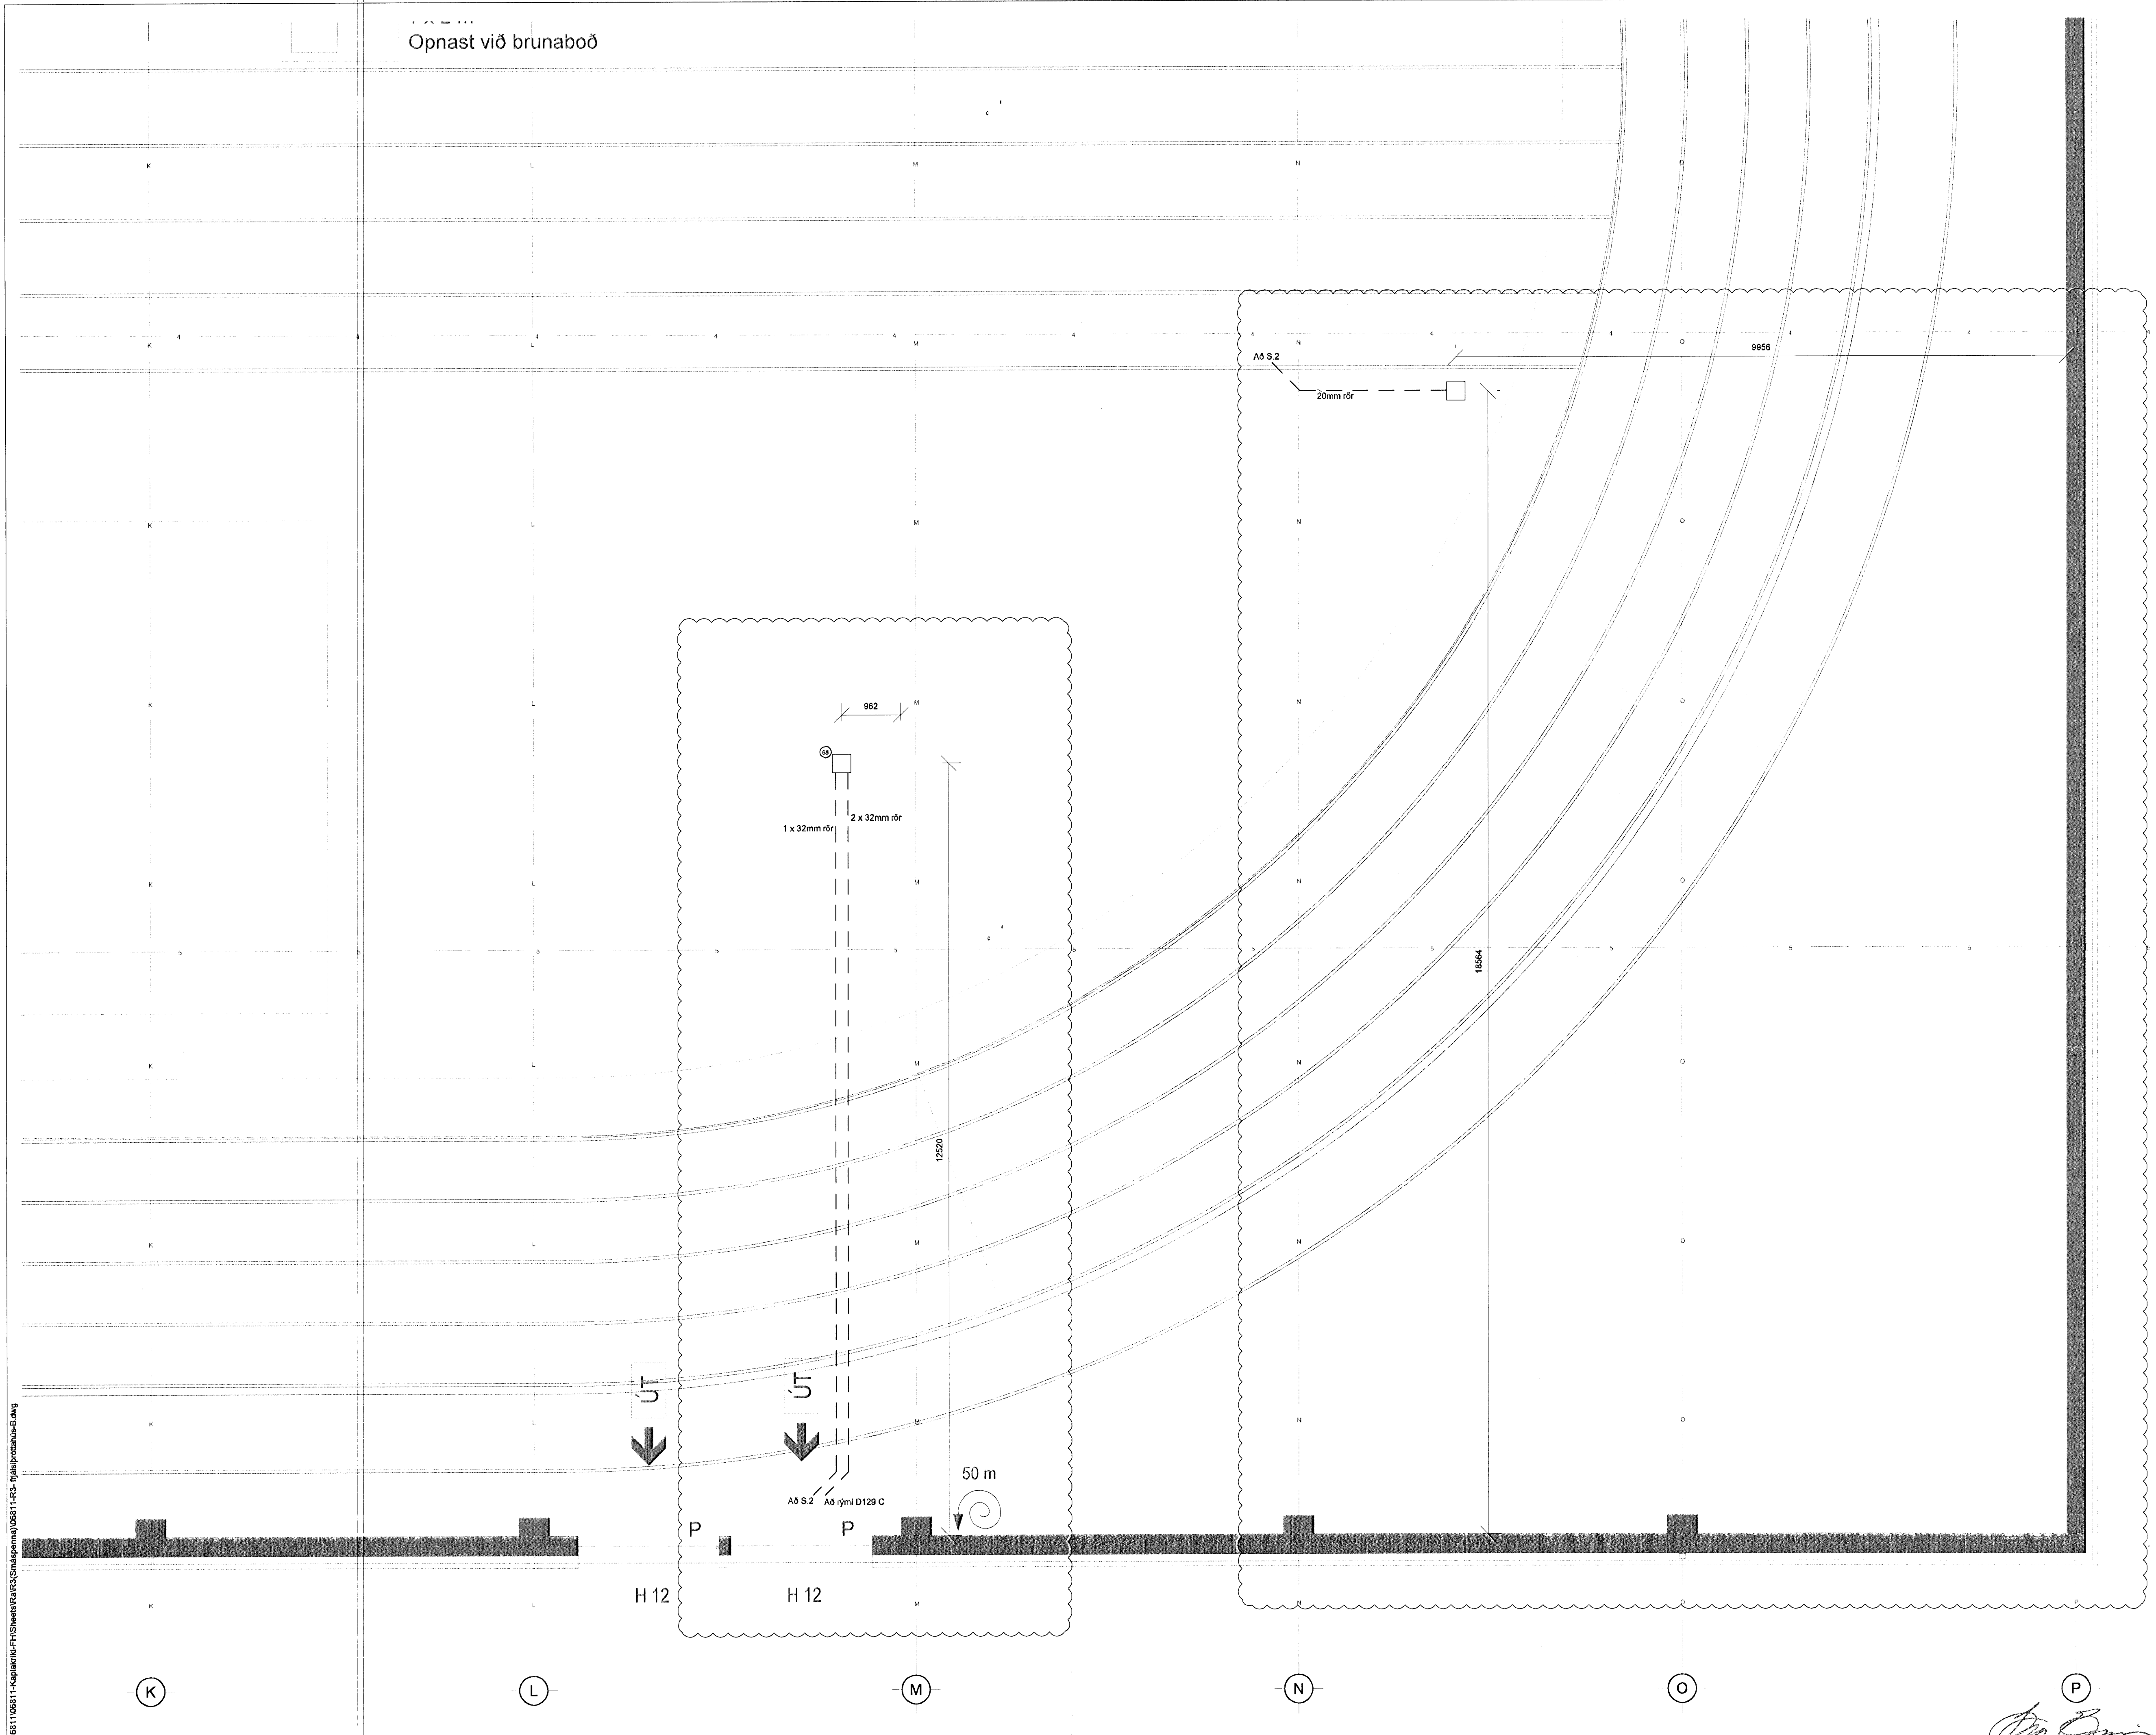

KAPLAKRIKI

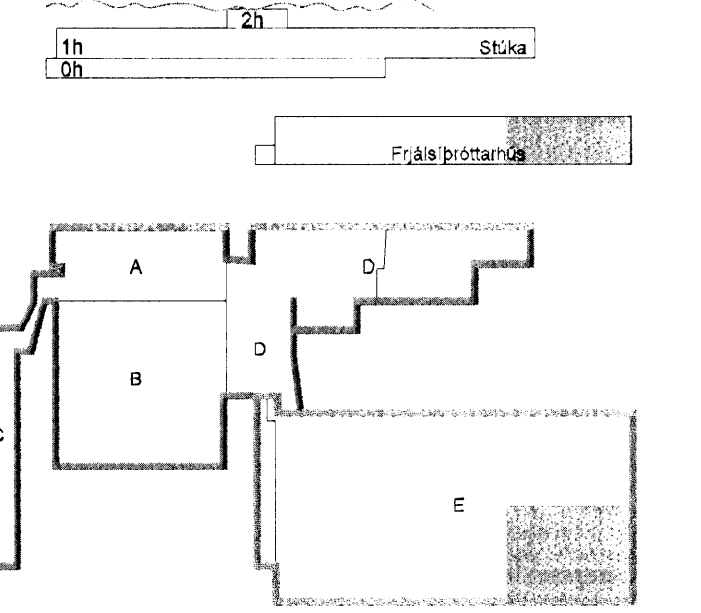

B 13.10.09 Gólfbox málssett BSG/ÓG
 A 24.09.09 Bætt við gólfbox BSG/ÓG
 Útg. Dags. Skýring Hannað/Yfirfandi



VERKFRÆÐISTOFA

BÆJARHRAUN 20 · 220 HAFNARFJÖRÐUR · KENNIT. 710796-2899
 vsb@vsb.is · Sími 585 8600 · Fax 585 8610 · www.vsb.is

Áritun sérhönnuðar
 Örn Guðmundsson Kt: 220981 2739

Verkheiti
**KAPLAKRIKI
 HAFNARFIRÐI**

Verkhúsi
**Rafkerfi
 Smáspenna frjálsþröttahús
 Grunnmynd**

Hannað	Teiknað	Yfirfandi	Kvarði	Síða
RVK/HJ	RVK/HJ	ÓG	1:50	/ A1
Dags.	Verkefni	Teikning	Utgáfa	
18.03.2008	06811	B R306	B	

[Handwritten signature]
 Kt. 110457-2789

V:\2006\06811\06811_KaplaKriki\Frijspröttahus\06811_03_KaplaKriki.dwg