



19/10 '09 JK

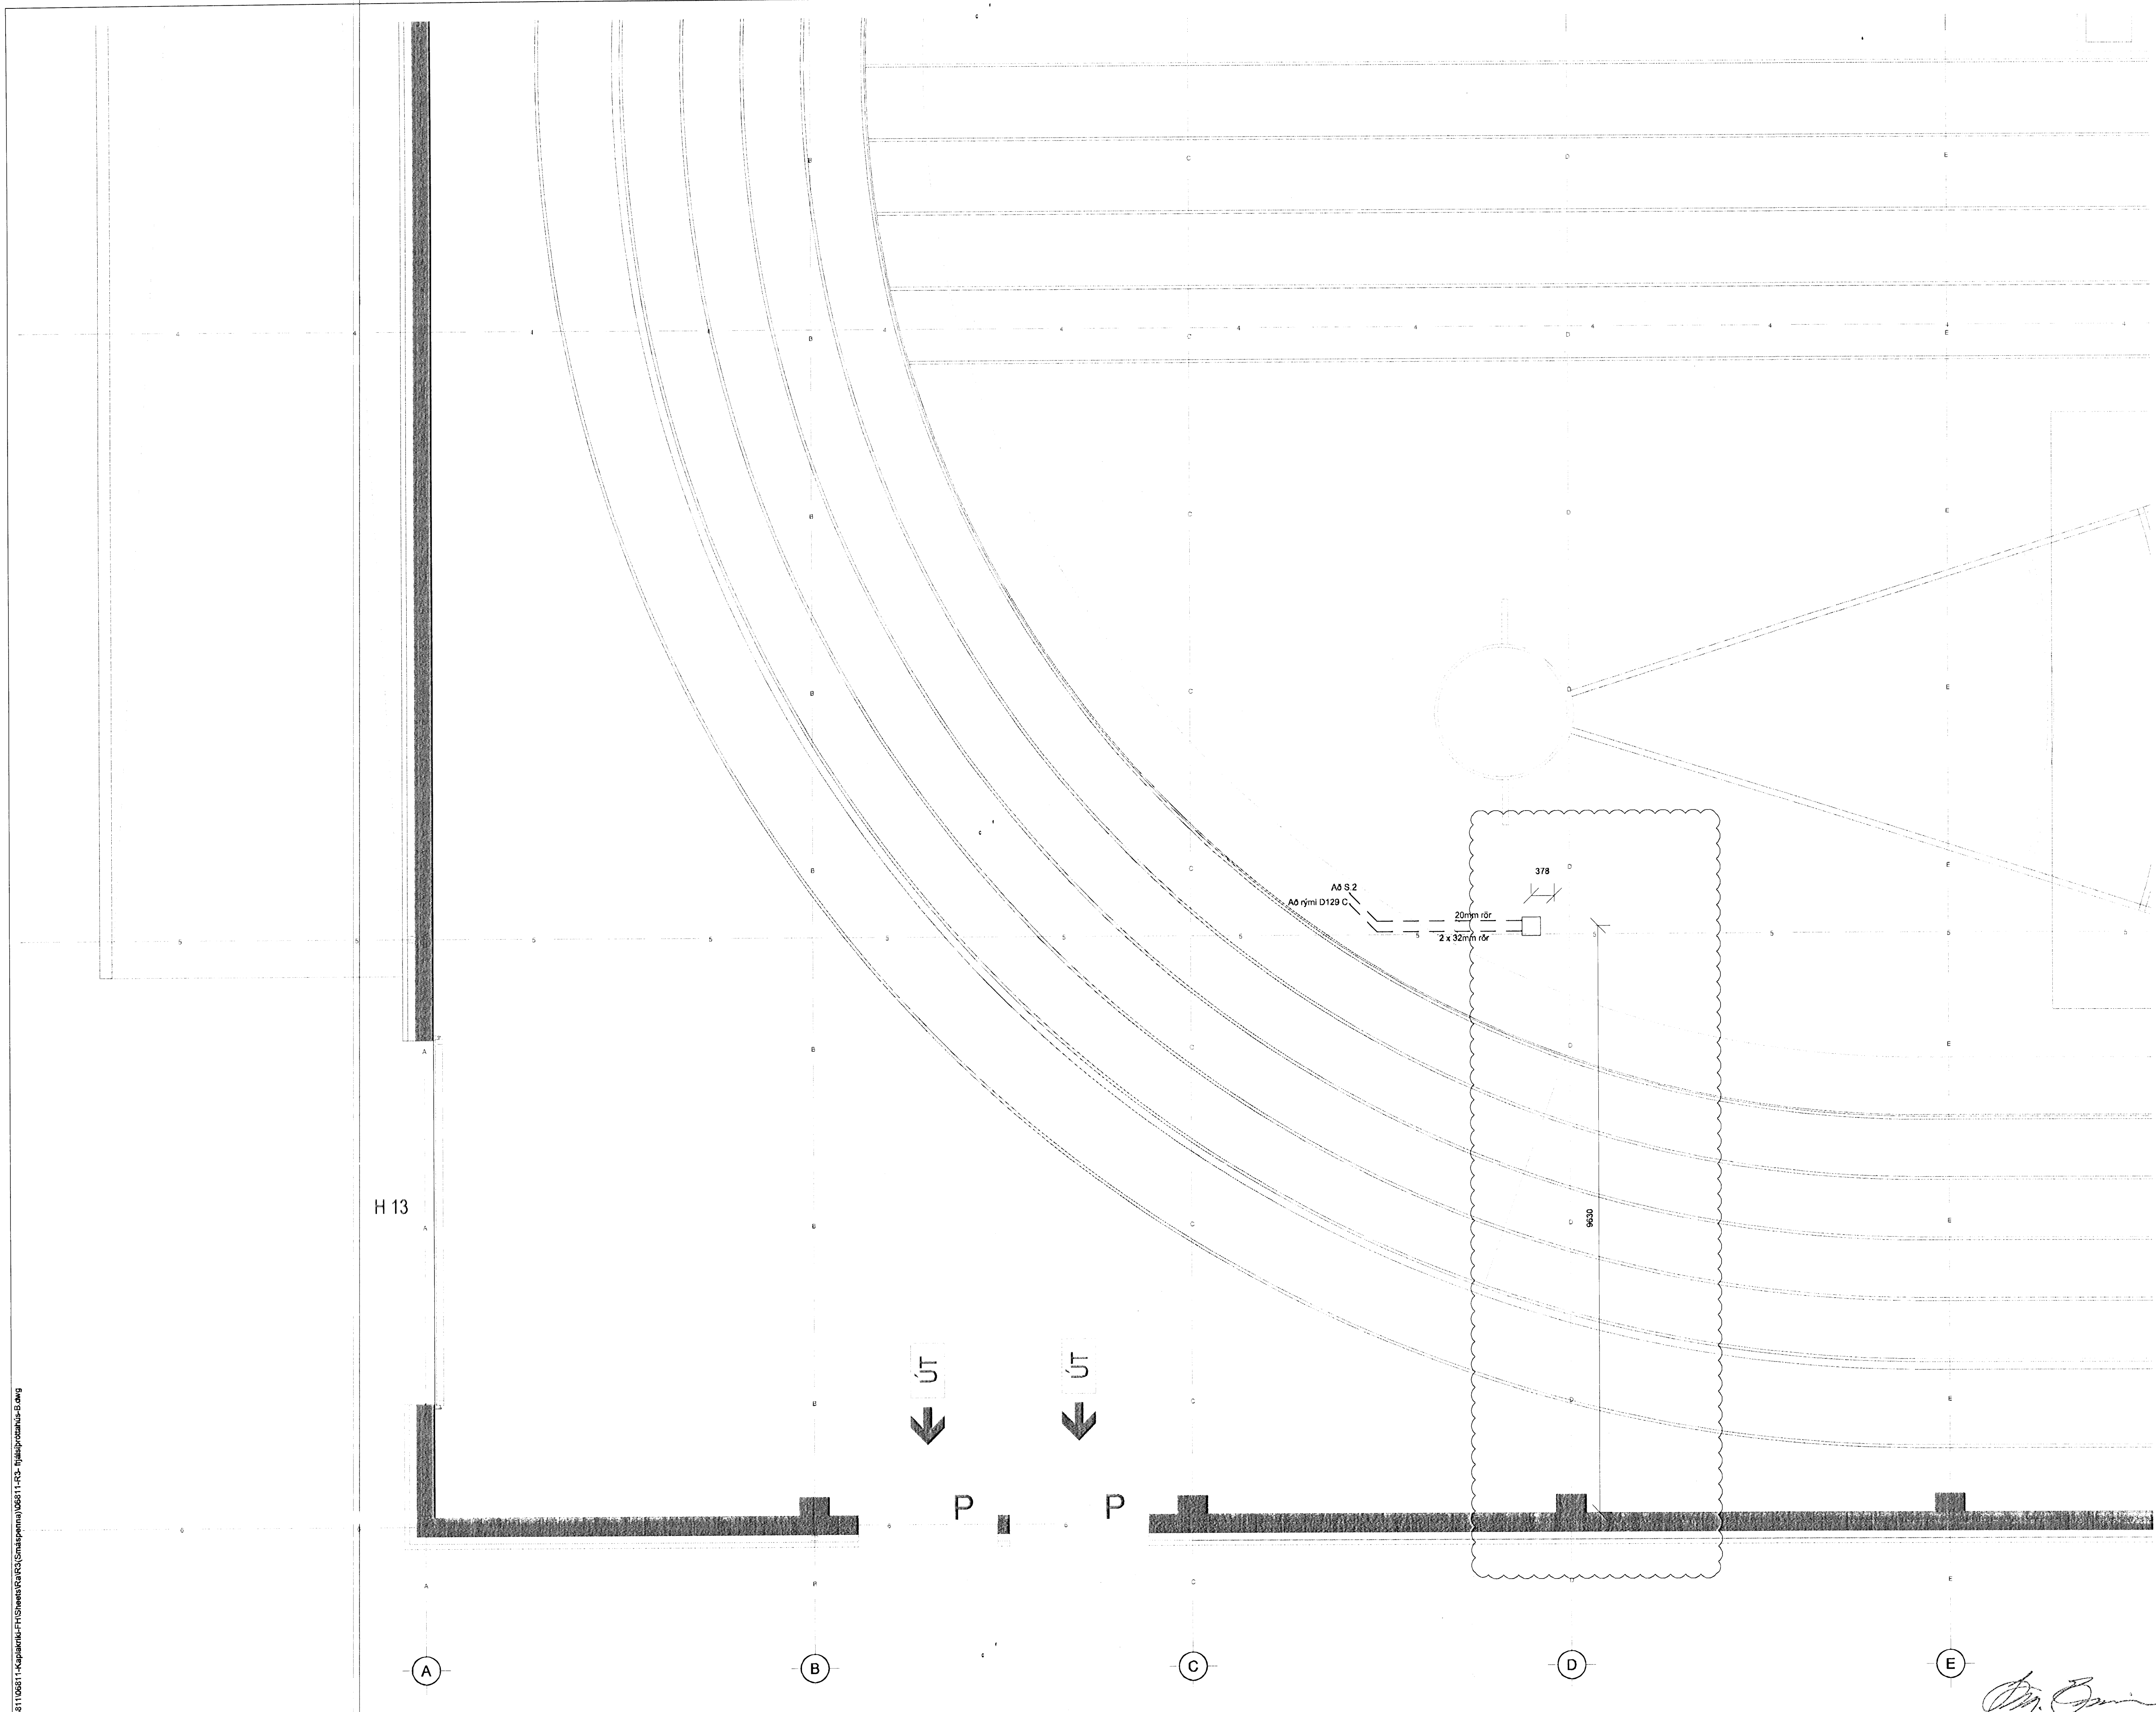

KAPLAKRIKI

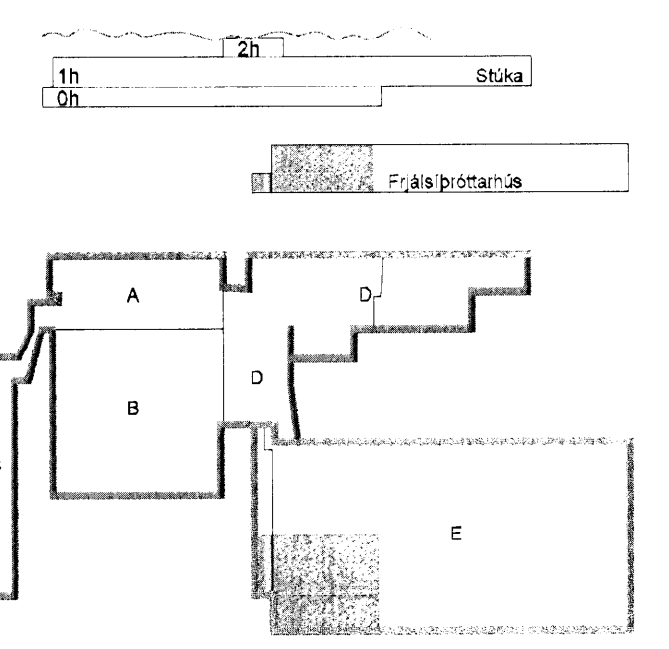

C	13.10.09	Gólfbox málað	BSG/ÖG
B	24.09.09	Rörum fjágað	BSG/ÖG
A	17.09.08	Gólfóðs færð til	SF/ÖG
Útg.	Dags.	Skýring	Hannað/Yfirfarð



VERKFRÆÐISTOFA

BEJARNHRAUN 20 · 220 HAFNARFJÖRDUR · KENNIT. 110798-2899
 vsb@vsb.is Sími 585 8600 Fax 585 8610 www.vsb.is

Árinn séðhönnuðar
 Öm Guðmundsson Kt: 220961 2739

Verkefni
KAPLAKRIKI
HAFNARFIRÐI

Verkið
 Rafkerfi
 Smáspenna frjalsíprótahús
 Grunnmynd

Hannað	Teiknað	Yfirfarð	Kvarði	Síða
RVKHJ	RVKHJ	ÖG	1:50	/ A1
Dags.	Verkefni	Teikning	Útgáfa	
18.03.2008	06811	B R304	C	

[Signature]
 Kt. 110457-2789

V:\2008\06611\06611-Kaplaáriki\FH\Skemmur\R304(Smáspenna)\06611-R3 - Frjalsíprótahús-B.dwg