



19/10 '09 JL

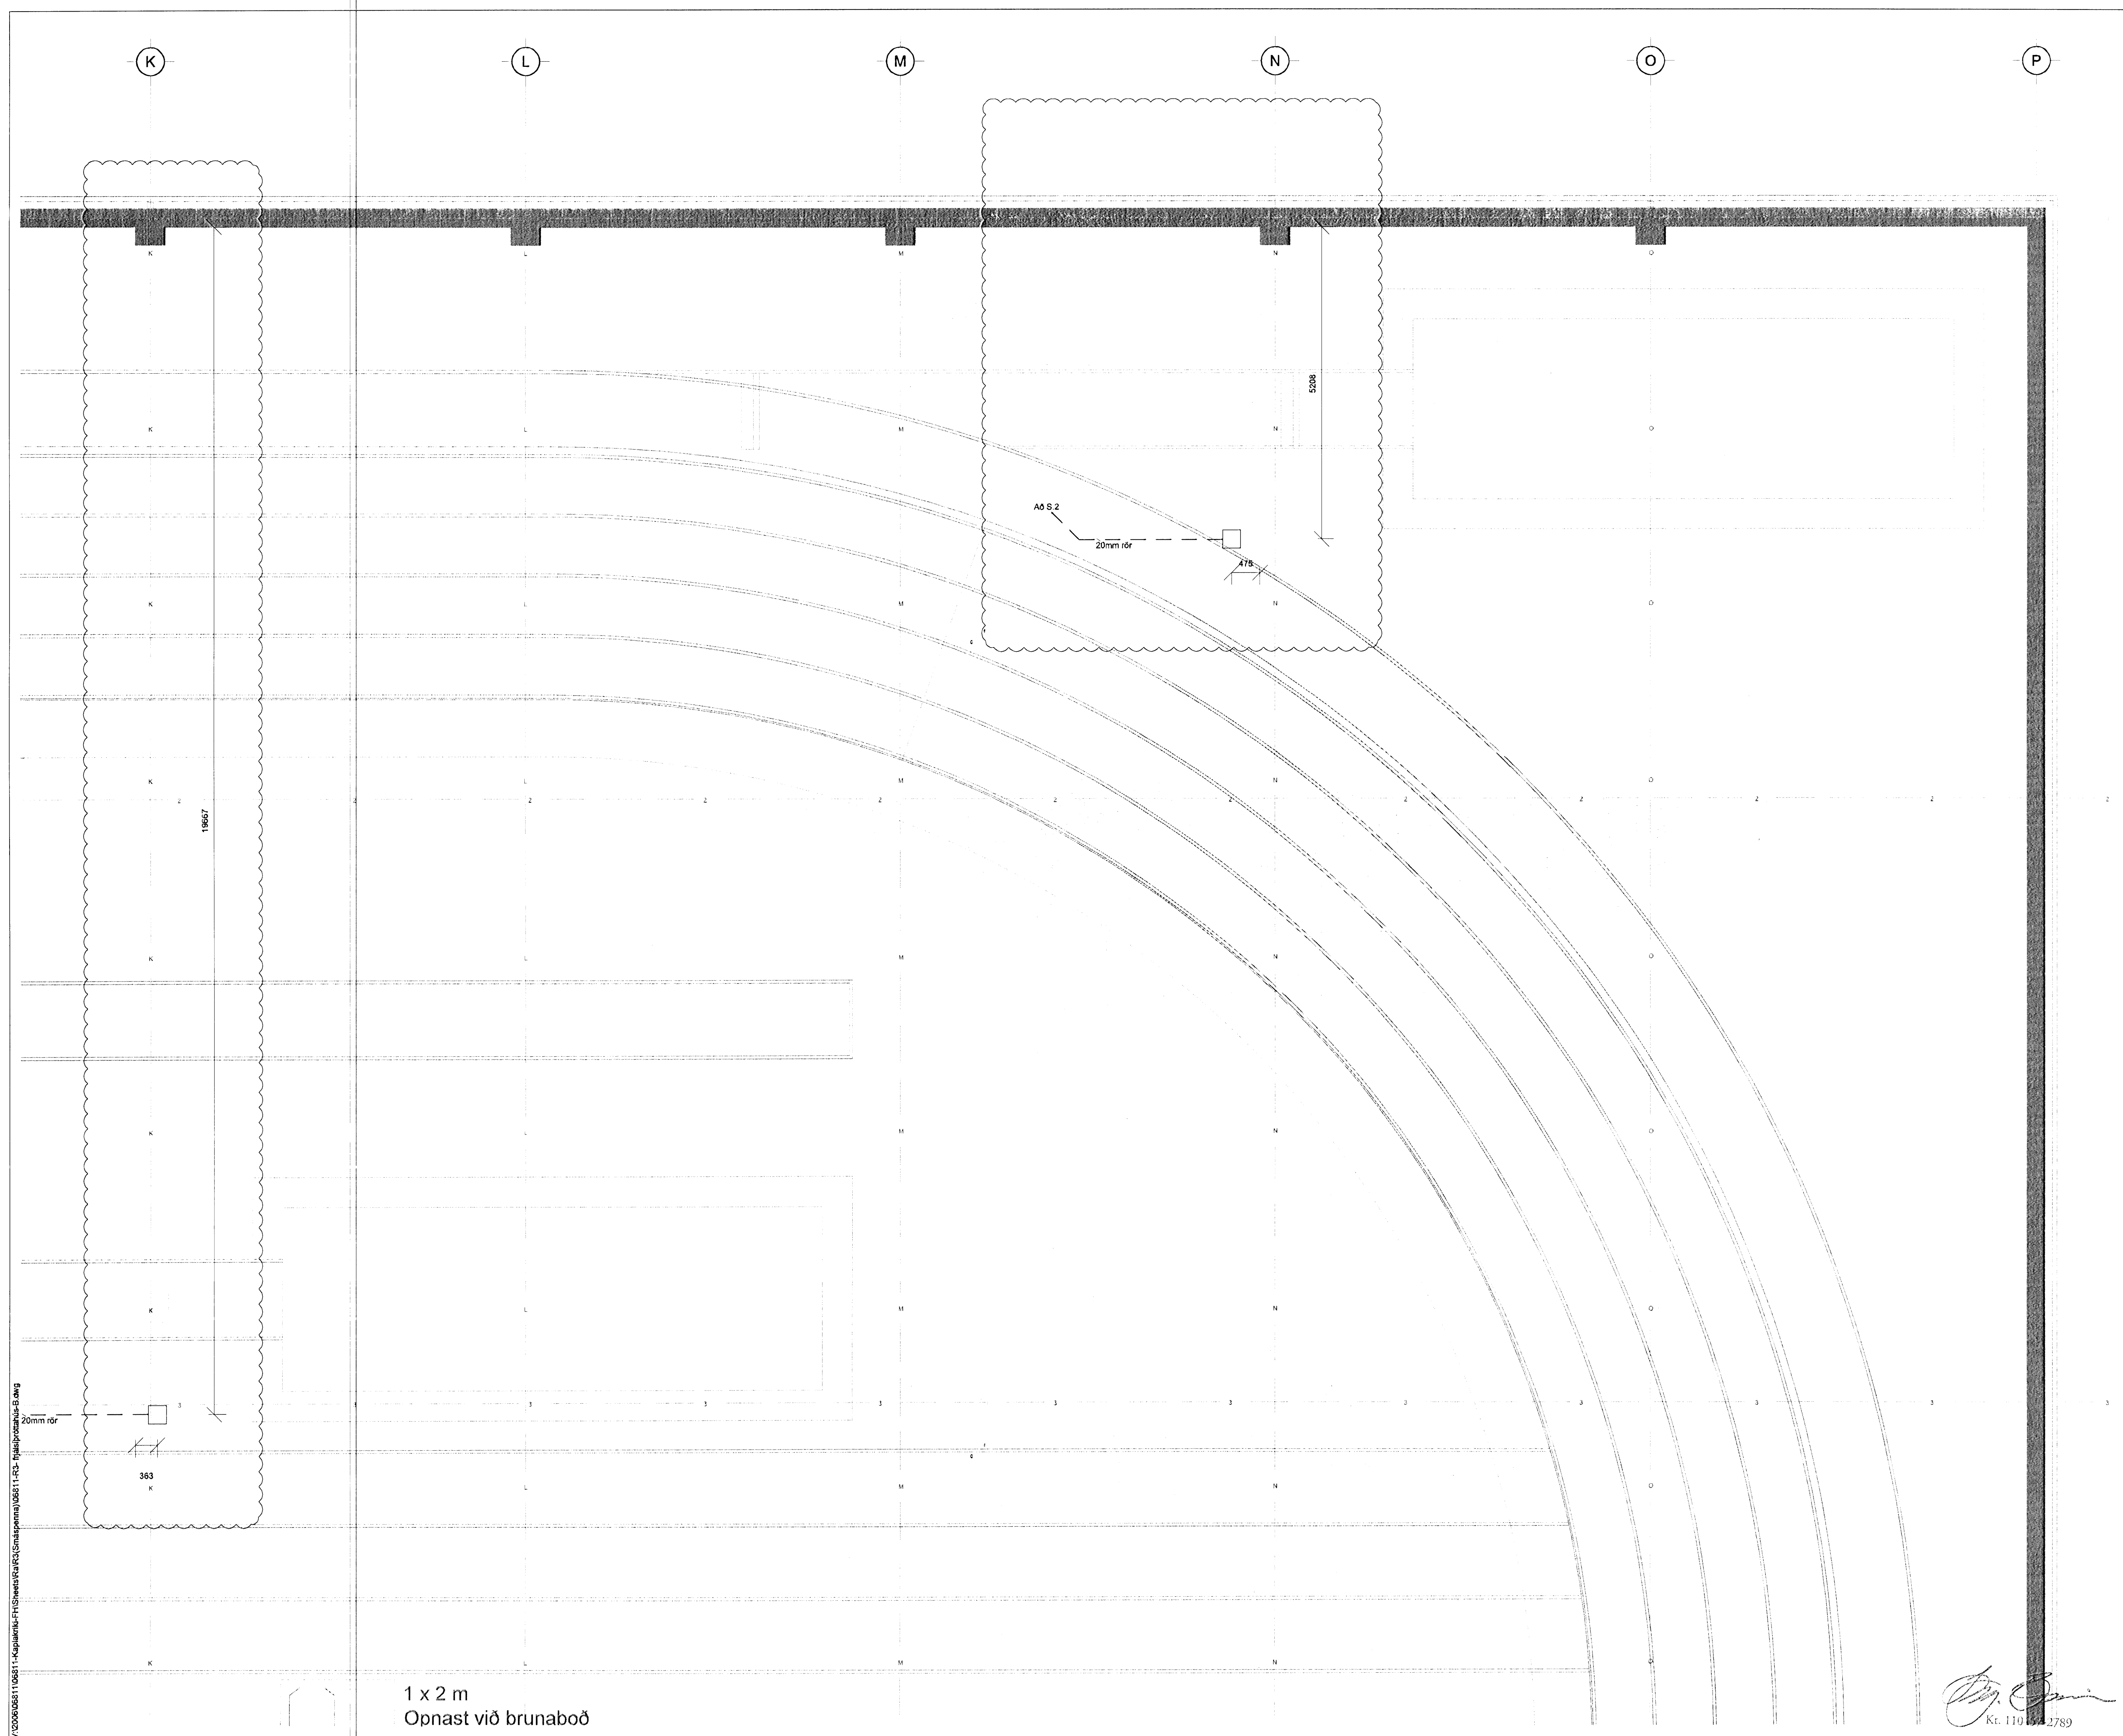

KAPLAKRIKI

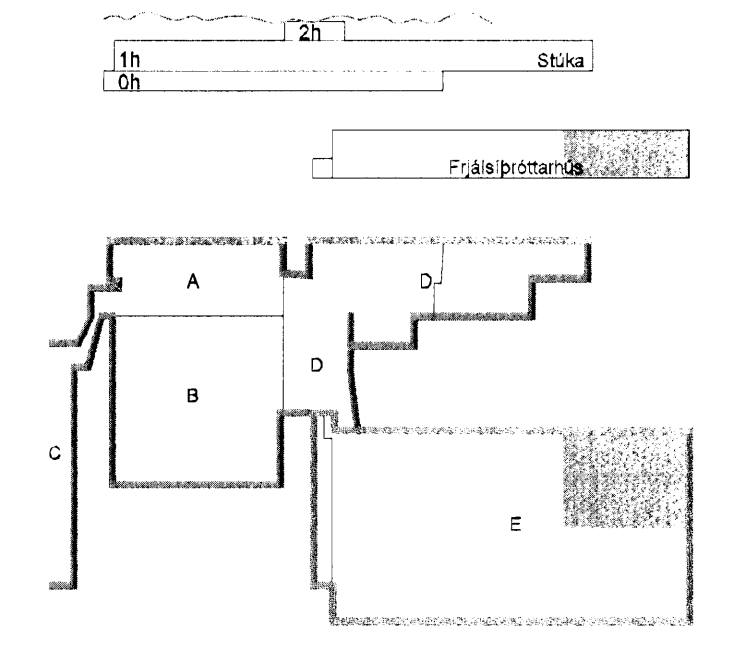

B 13.10.09 Gólfbox máliett BSG/OG  
 A 17.09.08 Ný gólfbox SF/OG  
 Útg. Dags. Skýring Hannadýrfrífarí



VERKFRÆÐISTOFA

BÆJARHRAUN 20 · 220 HAFNARFJÖRDUR · KENNIT. 710796-2899  
 vsb@vasb.is · Sími 585 8600 · Fax 585 8610 · www.vasb.is

Áritun séðhönnuðar Örn Guðmundsson Kt: 220981 2739

Verkheiti  
**KAPLAKRIKI**  
**HAFNARFIRÐI**

Verkhlúð  
**Rafkerfi**  
 Smáspenna frjálspírtafi  
 Grunnmynd

Hannað	Teiknað	Yfirfarí	Kvarði	Síða
RVK/HJ	RVK/HJ	ÖG	1:50	/ A1
Dags.	Verkefni	Teikning	Útgáfa	
18.03.2008	06811	B R303	B	

1 x 2 m  
 Opnast við brunaboð

*[Signature]*  
 Kt. 110 2789

V:\00000611\06811-Kaplanu-11-Smáspenna-Rafkerfi\06811-R3 - Rafkerfi\vasb.dwg