

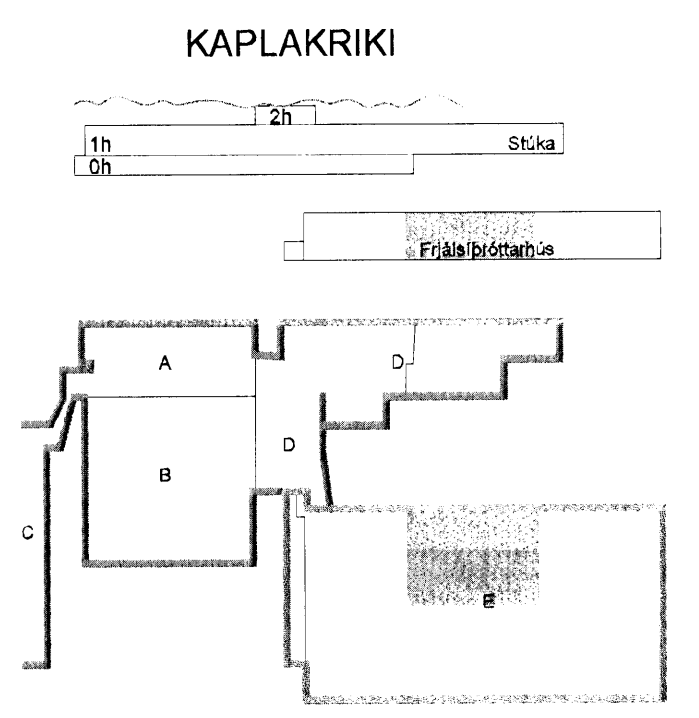


19/10 '09 JH

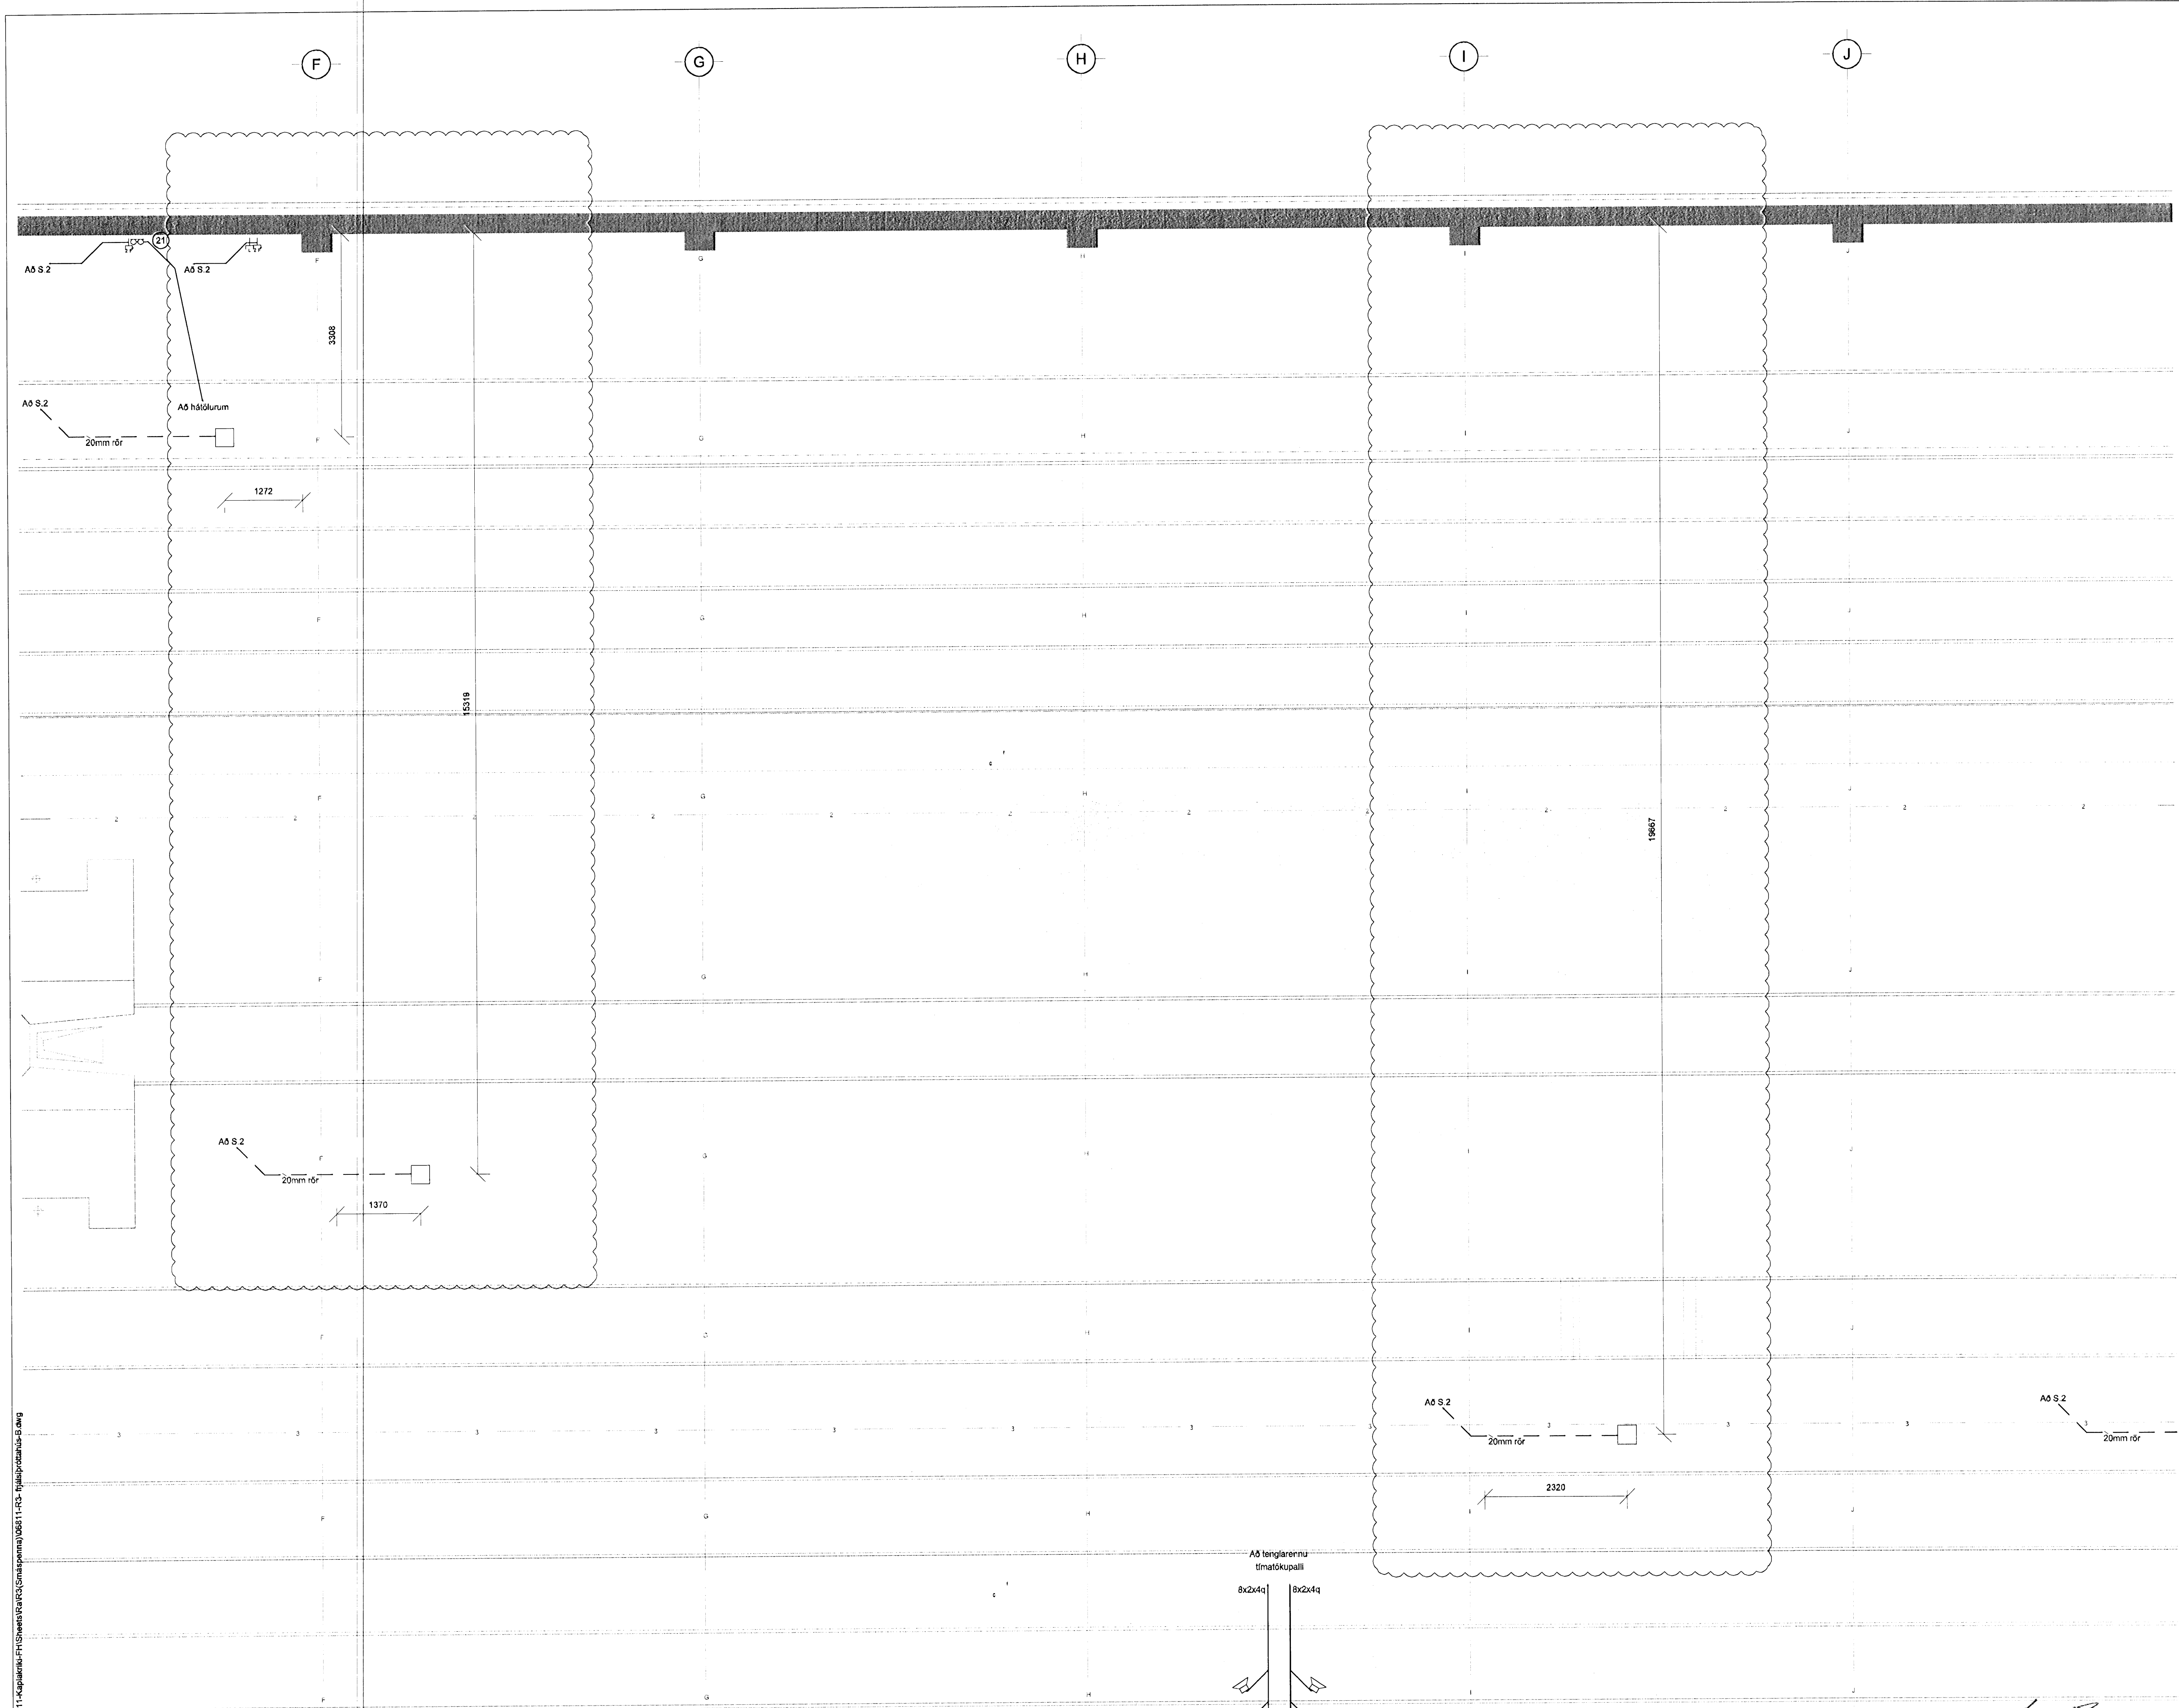

B	13.10.09	Gólfbox máliett	BSC/ÖG
A	17.09.08	Gólfbox færð til	SF/ÖG
Útg.	Dags.	Skýring	Hannað/Yfirfarið

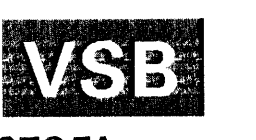

VERKFRÆÐISTOFA

BÆJARHRAUN 20 · 220 HAFNARFJÖRÐUR · KENNIT. 710798-2899
 vsb@vsb.is · Sími 585 8600 · Fax 585 8610 · www.vsb.is


Ártun sérhönnuðar
 Örn Guðmundsson Kt: 220961 2739

Verkefni
KAPLAKRIKI
HAFNARFIRÐI

Verkhúti
 Rafkerfi
 Smáspenna frjalspróttahús
 Grunnmynd

Hannað	Teiknað	Yfirfarið	Kvarði	/ A1	Síða
RVK/HJ	RVK/HJ	ÖG	1.50		-
Dags.	Verkefni	Teikning			Útgáfa
18.03.2008	06811	B R302			B

1 x 2 m
 Opnast við brunaboð

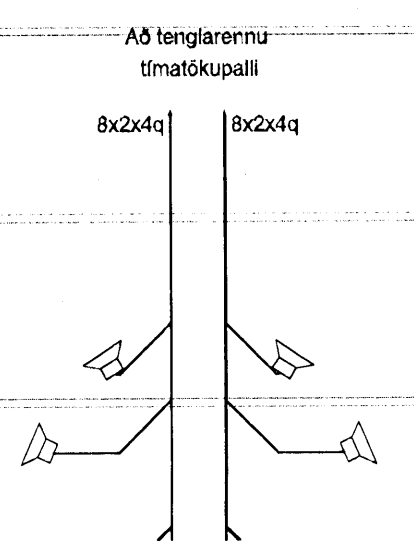

[Signature]
 Kt. 110457-2789

V:\000\0001\10001\Kaplakriki\FriShwest\FriKil(Smáspenna)ÚSS11-1-05-1\frjalspróttahús-Sleng