



1 x 2 m
Opnast við Brunaboð

H:1500
Að torflu G003

19/10 '09 *JK*

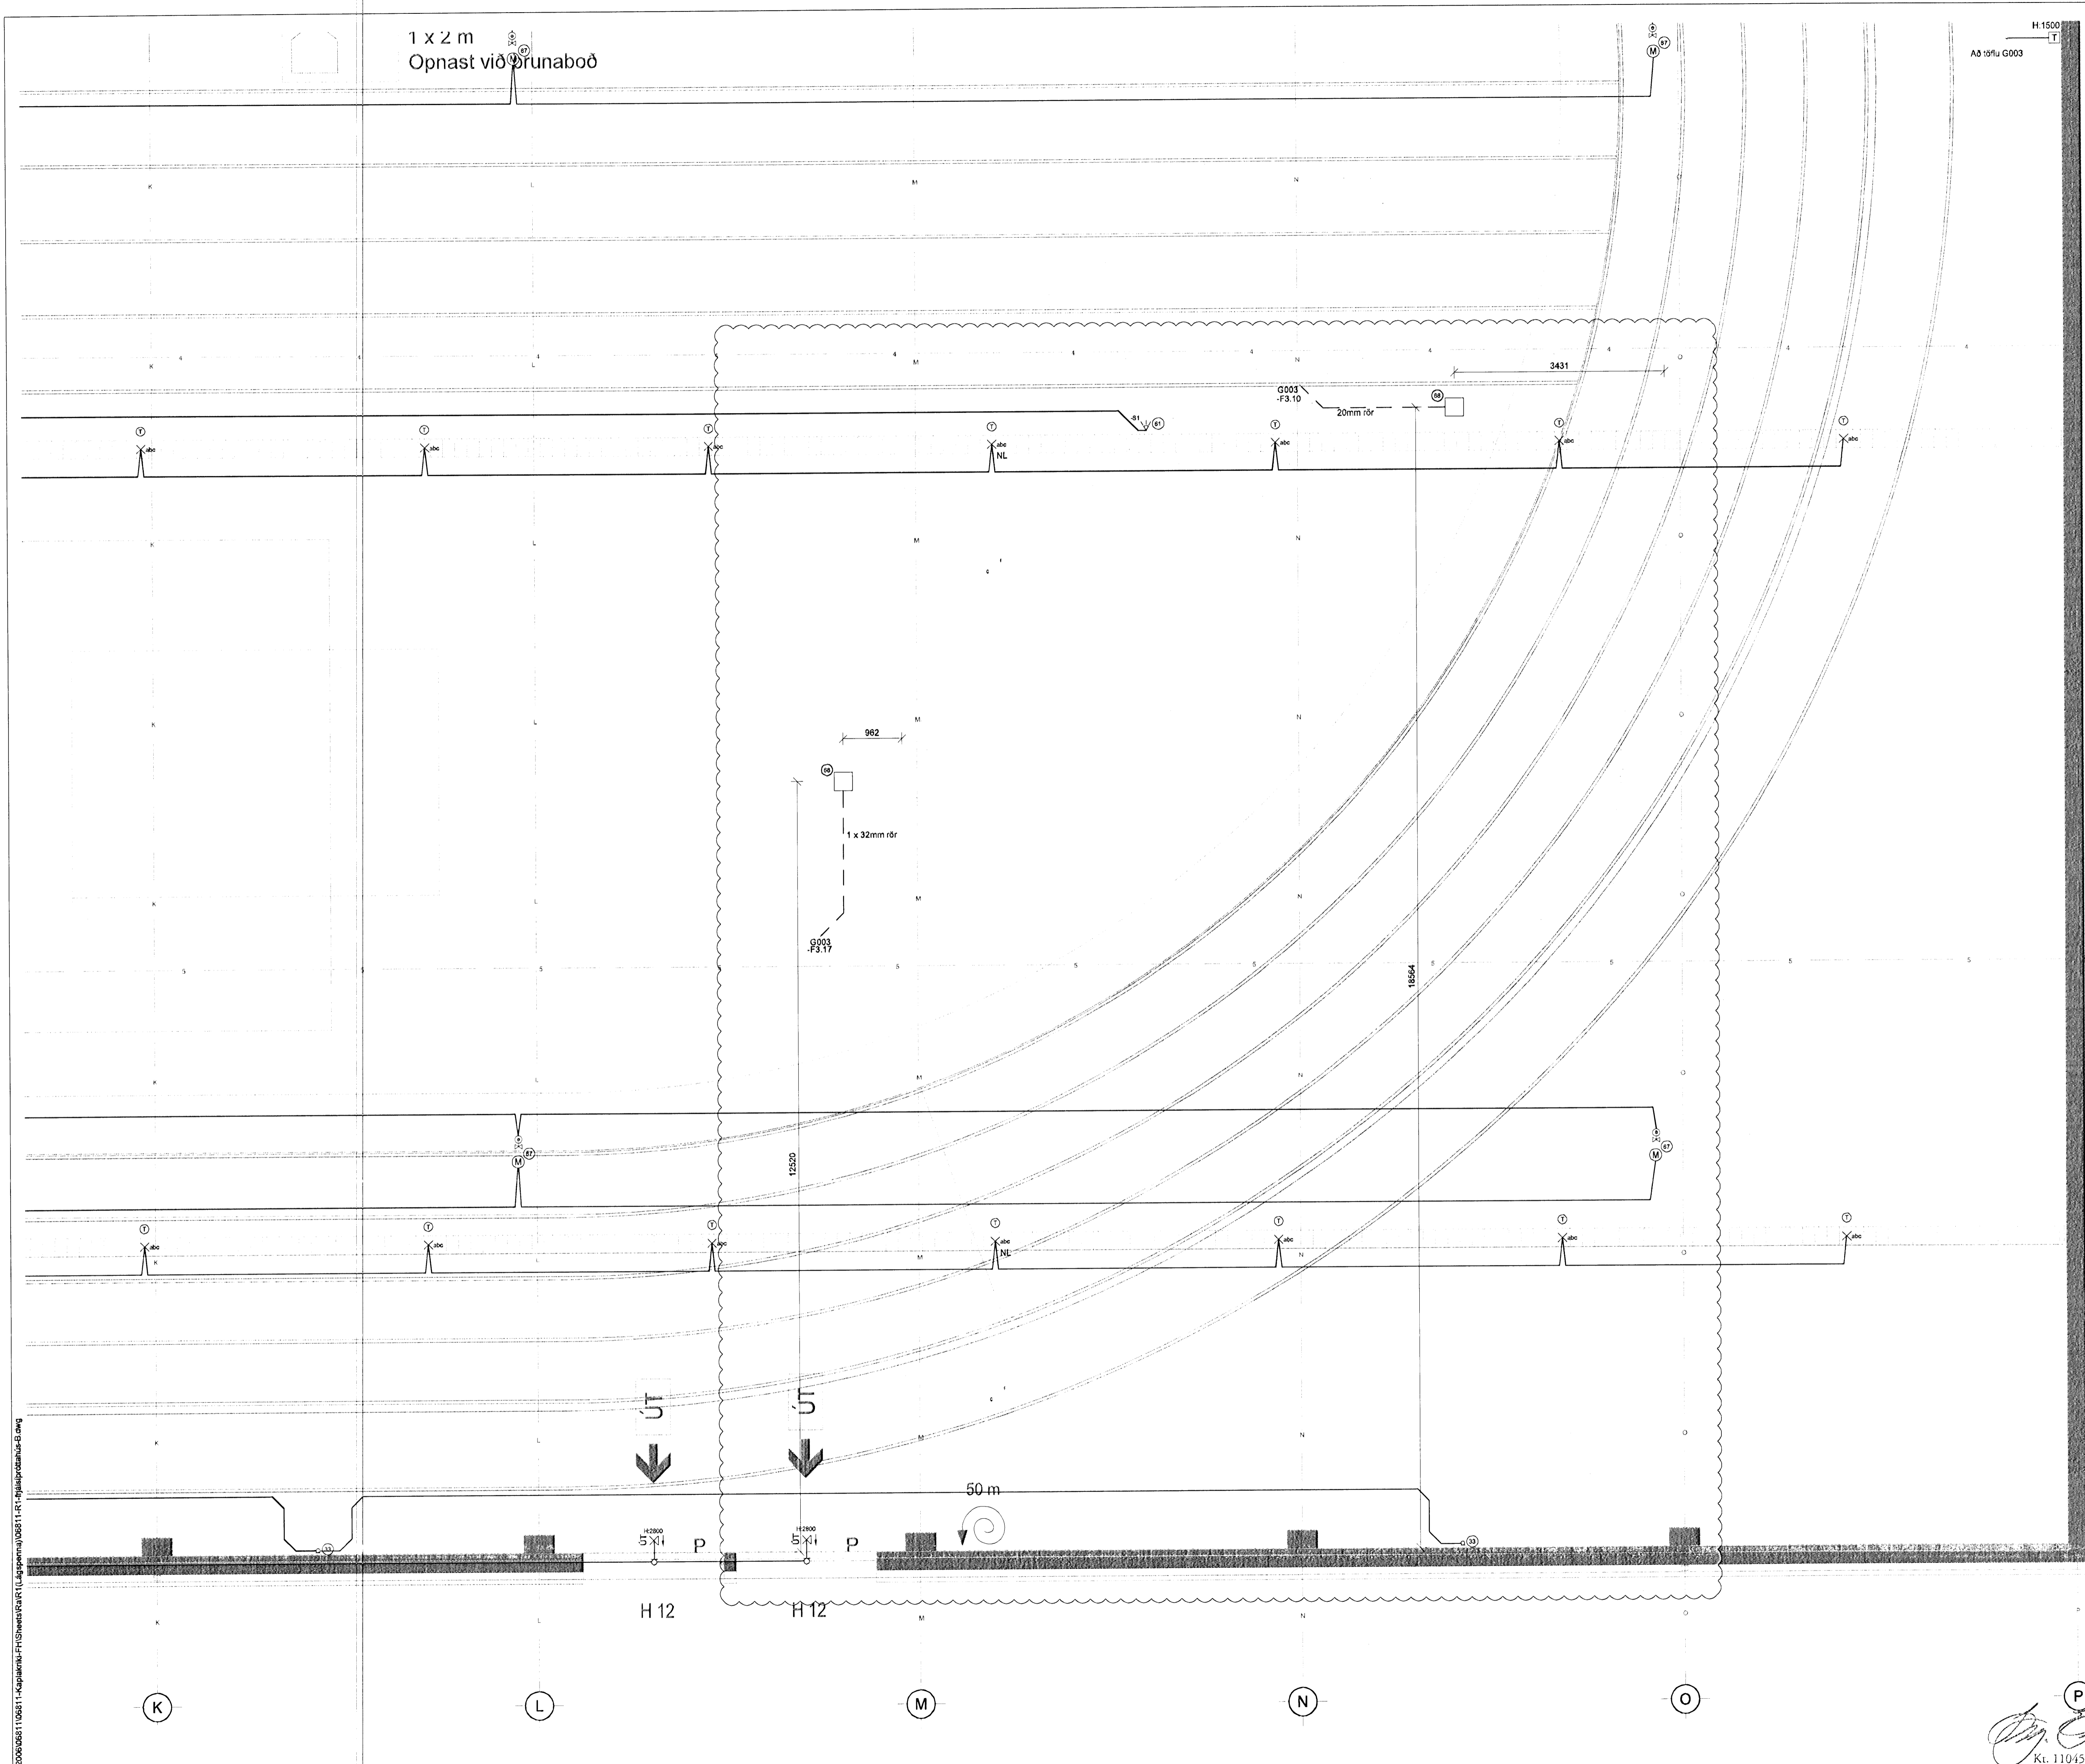

KAPLAKRIKI

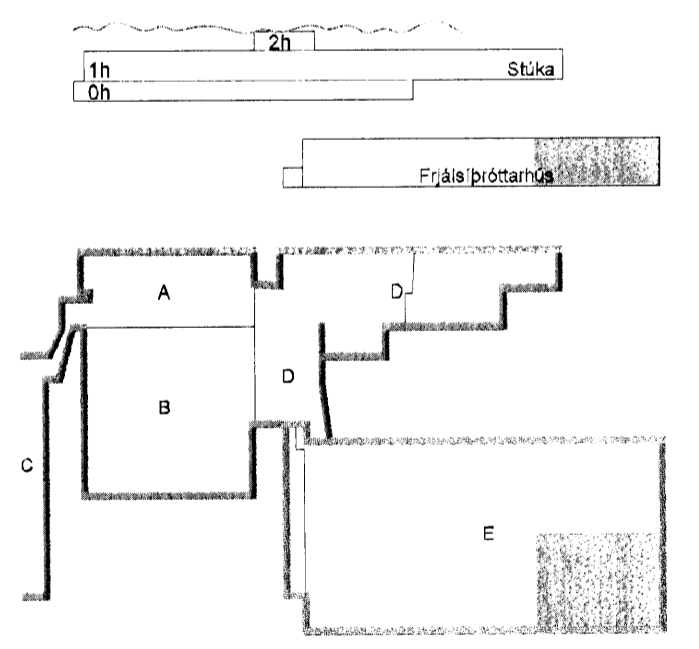

B 13.10.09 Gólfbox málsett BSG/ÖG
A 24.09.09 Bætt við gólfplötu BSG/ÖG
Útg. Dags. Skýring. Hannadó/Yfirfarið



VERKFRÆÐISTOFA

BÆJARHRAUN 20 · 200 HAFNARFJÖRÐUR · KENNIT. 710796-2899
vsb@vsb.is Sími 595 8600 Fax 595 8610 www.vsb.is

Ártun sérhönnuðar
Örn Guðmundsson Kt: 220961 2739 *Örn*

Verkefni: **KAPLAKRIKI
HAFNARFIRÐI**

Verkhúdi: **Rákerfi
Lágspenna frjálsþróttahús
Grunnmynd**

Hannað	Teiknað	Yfirfarið	Kvartí	Síða
RVK/HJ	RVK/HJ	ÖG	1:50	/ A1
Dags.	Verkefni	Teikning	Útgáfa	
18.03.2008	06811	B R106	B	

[Signature]
Kt. 110457-2789

