



Opnast við brunaboð

19/10 2009 JL

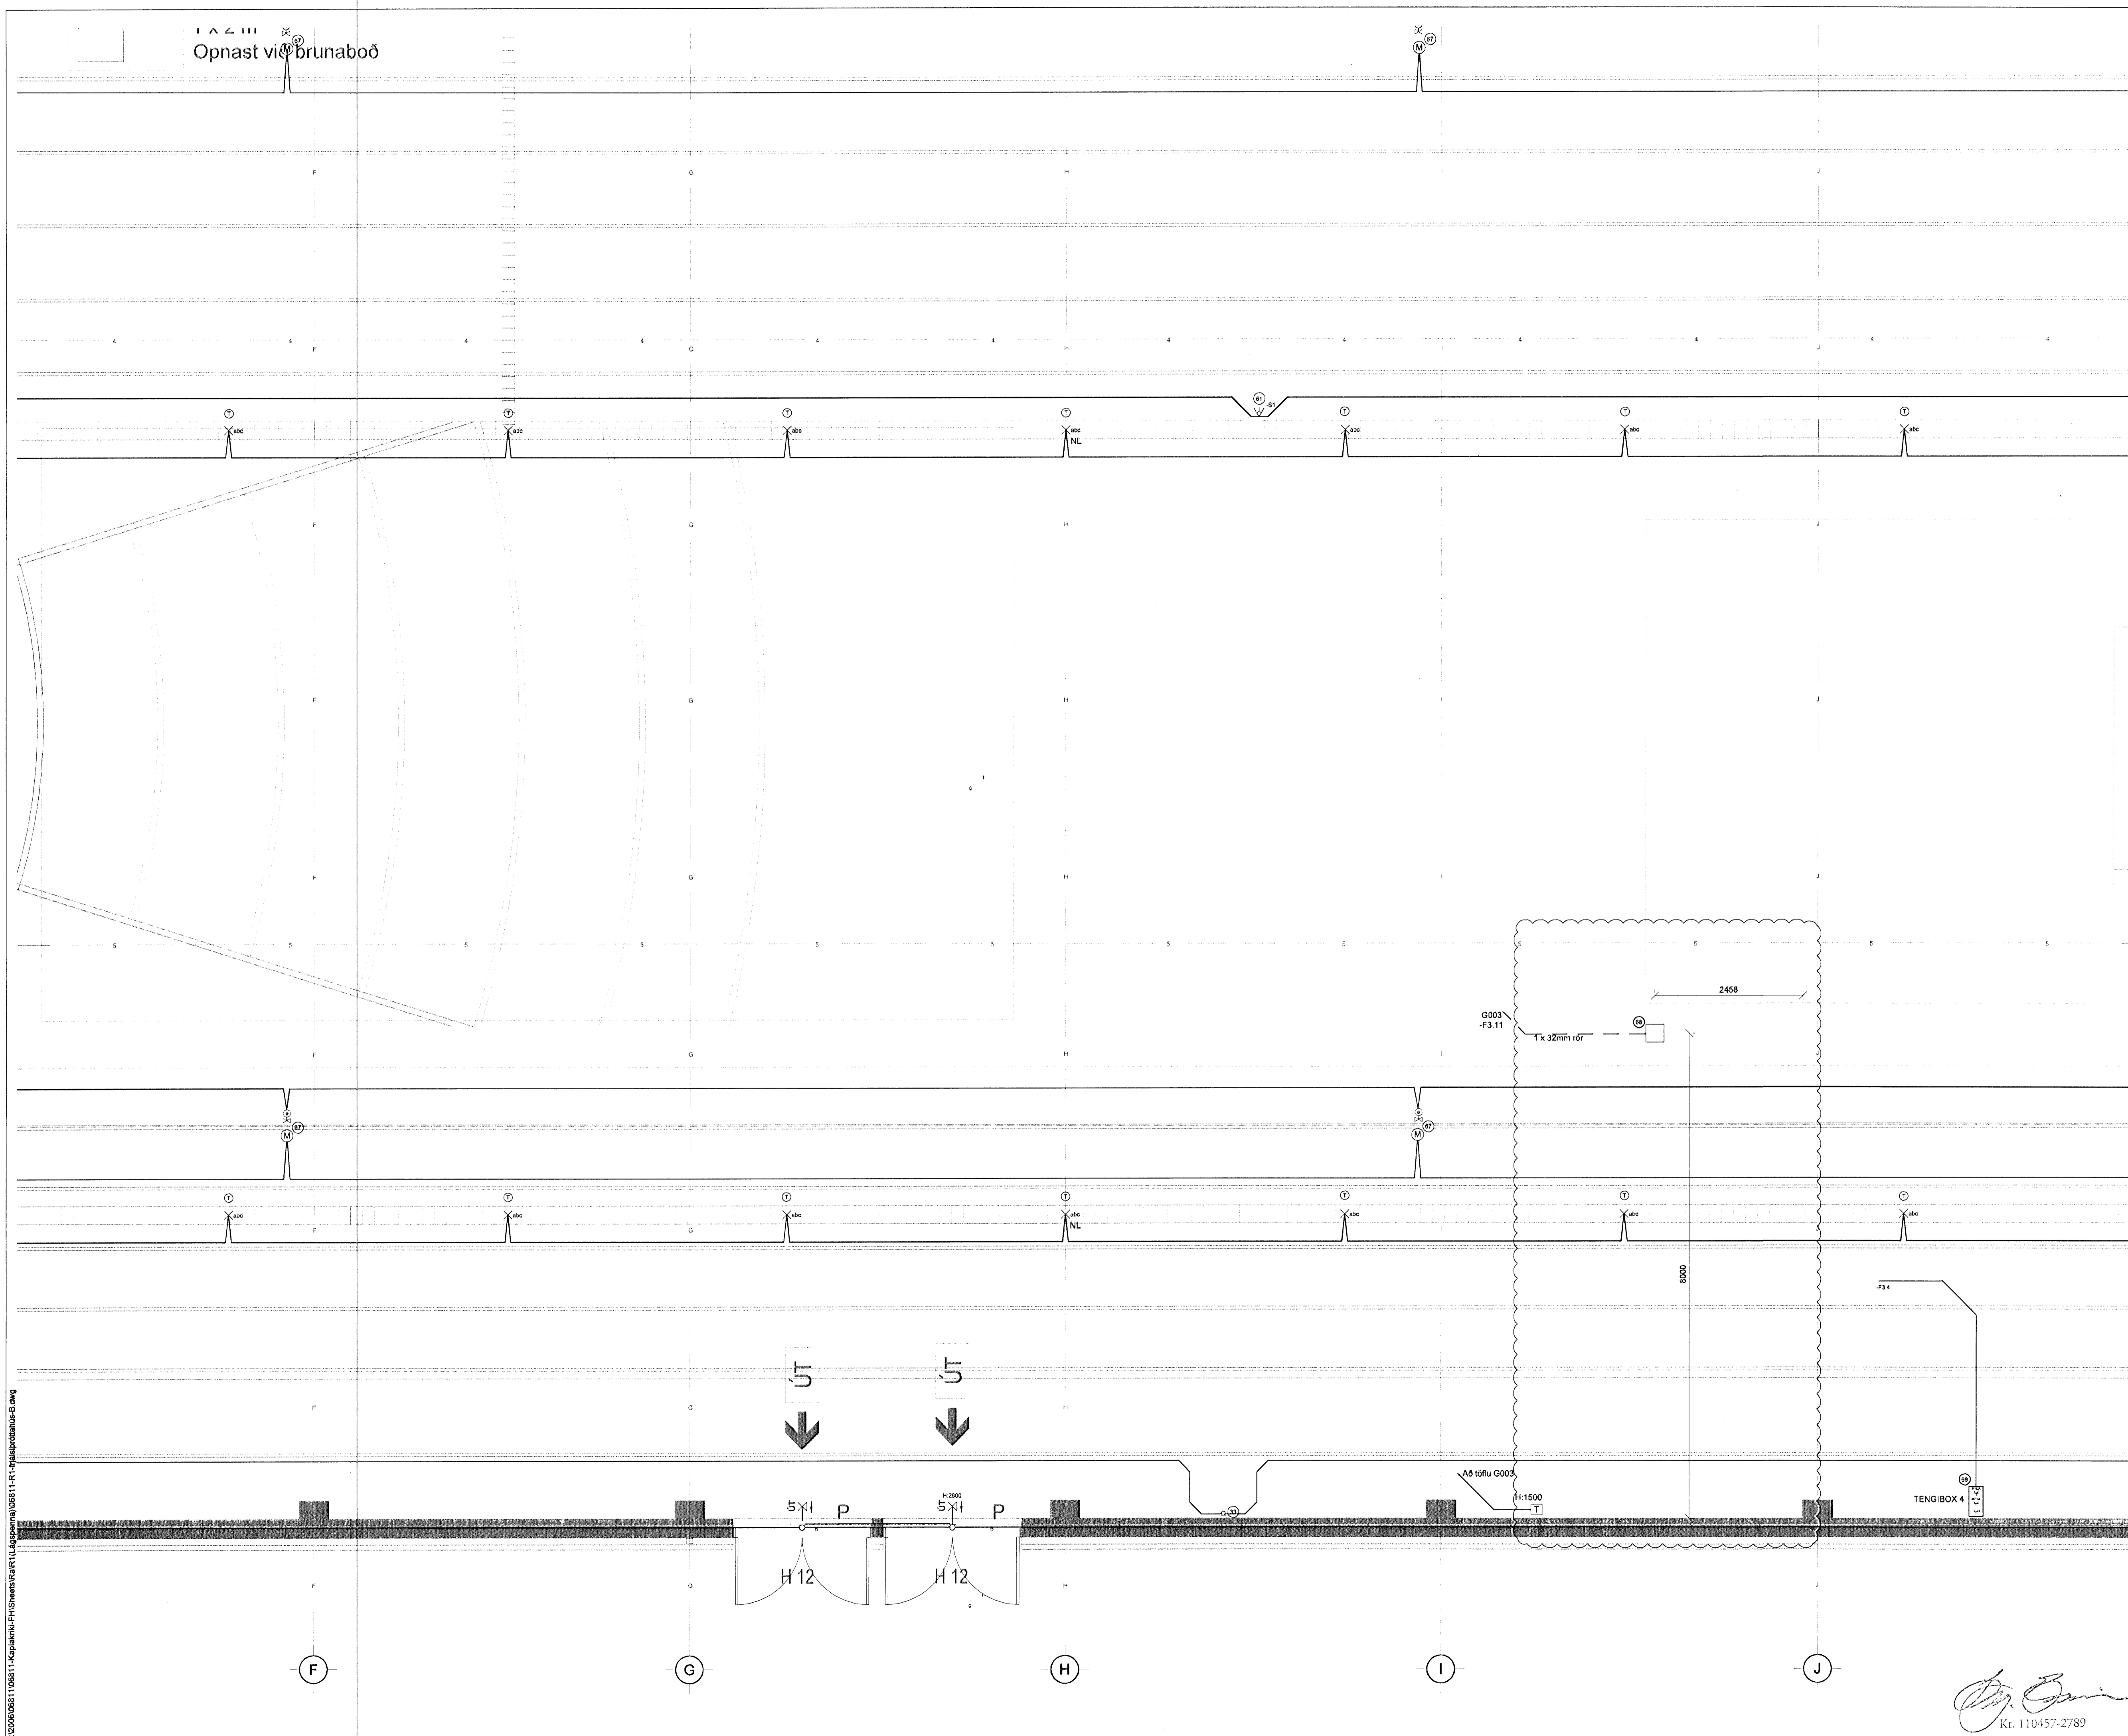

KAPLAKRIKI

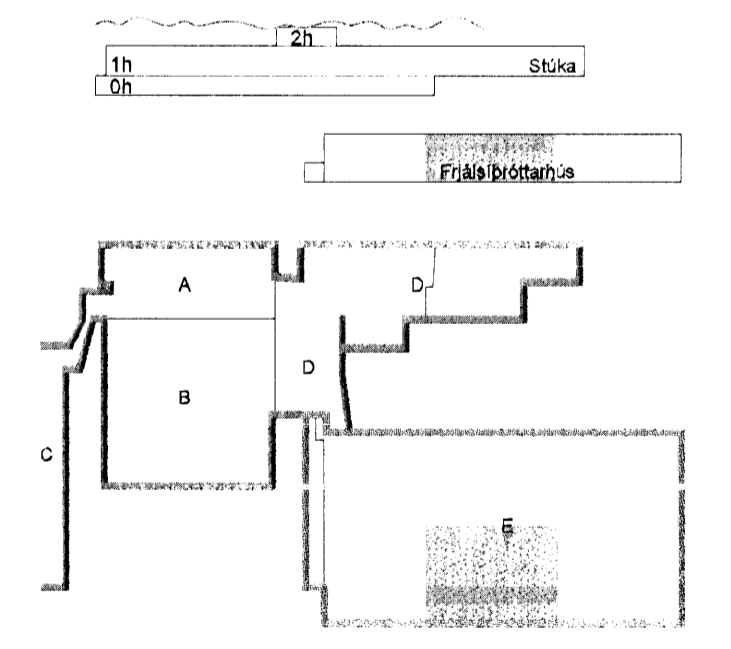

B 13.10.09 Gólfbox máisett BSG/OG
 A 24.09.09 Gólfbox færð BSG/OG
 Útg. Dags. Skýring Hannadýrfrifard



VERKFRÆÐISTOFA

BÆJARHRAUN 20 · 220 HAFNARFJÖRDUR · KENNIT. 710796-2899
 vsb@vsb.is · Sími 685 8600 · Fax 585 8610 · www.vsb.is

Áritun státhönnuðar
 Örn Guðmundsson Kt: 220981 2739

Verkheiti
KAPLAKRIKI
HAFNARFIRÐI

Verkhúsi
 Rafkerfi
 Lágspenna frjálspíróttahús
 Grunnmynd

| | | | | |
|-----------------|----------|----------|--------|------|
| Hannadýrfrifard | Teiknað | Yfirfarð | Kvæði | Síða |
| RVK/HJ | RVK/HJ | OG | 1:50 | / A1 |
| Dags. | Verkefni | Teikning | Útgáfa | |
| 18.03.2008 | 06811 | B R105 | B | |

Hannadýrfrifard
 Kt. 110457-2789

V:\2008\06811\06811_Kaplakriki-FH\Sheeta\FAR\1_Lágspenna\06811_L1_R1_Fylgiplanir\06811.dwg