
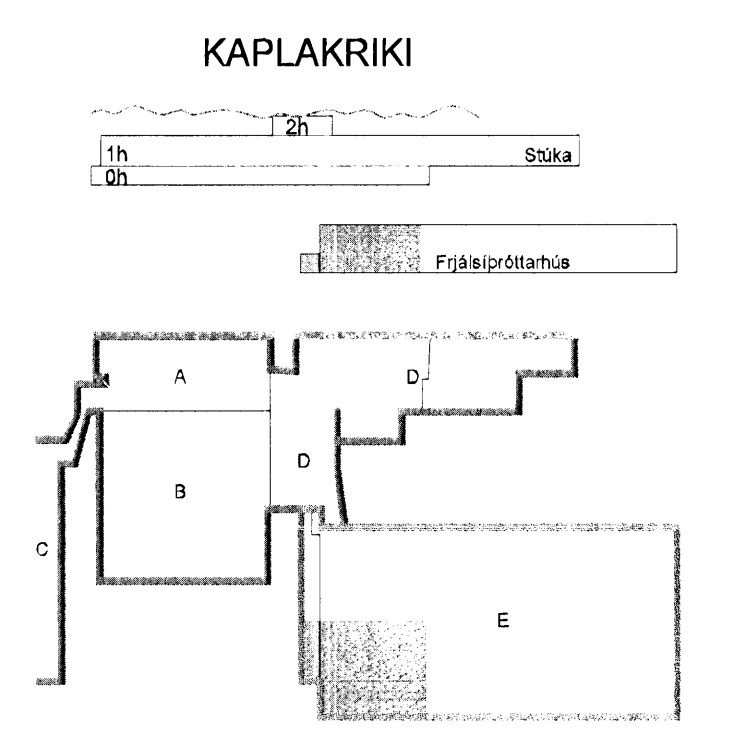


19/10 '09 JH

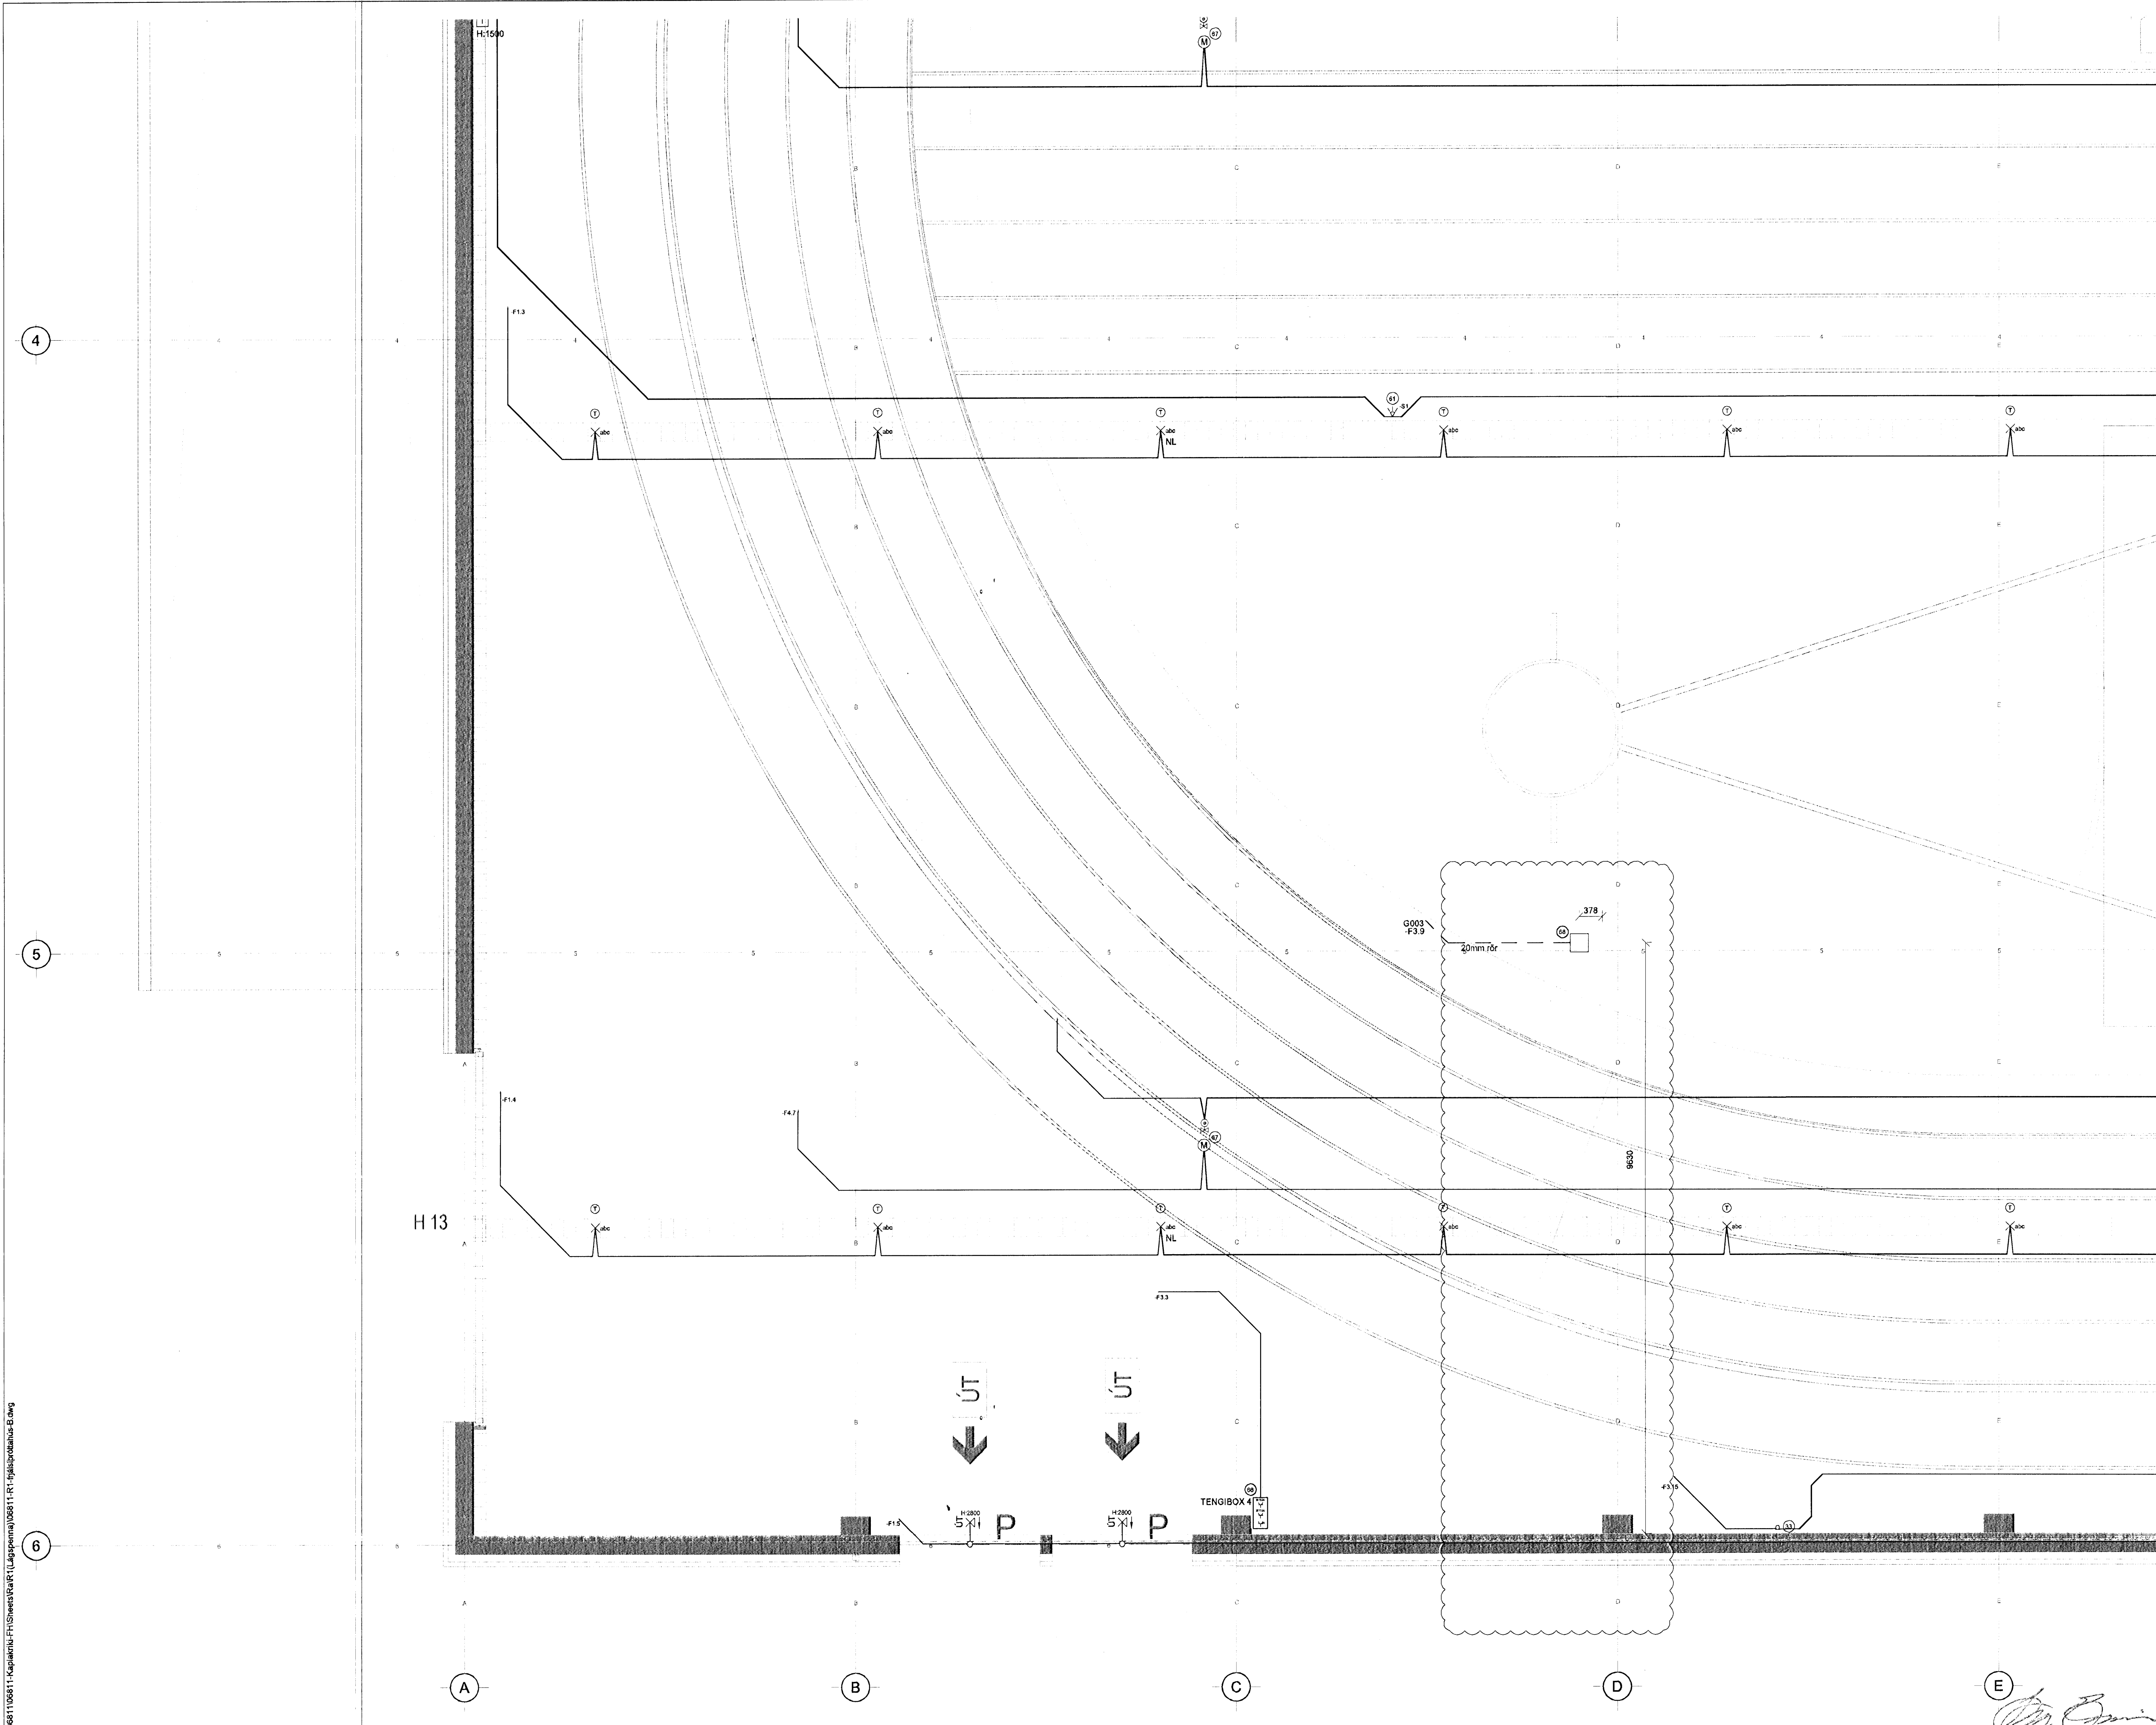

C	13.10.09	Gólfbox málsett	BSG/ÓG
B	24.08.09	Rórum fjölgis	BSG/ÓG
A	17.09.08	Gólfós færð til	SF/ÓG
Úg. Dags.		Skýring	Hanna/Výrfanó

**VSB**  
VERKFRÆÐISTOFA

BÆJARHRAUN 20 · 220 HAFNARFJÖRÐUR · KENNIT. 710796-2899  
vsb@vsb.is · Sími 585 8600 · Fax 585 8610 · www.vsb.is

Áritun sérhönnuðar  
Örn Guðmundsson Kt: 220981 2739

Verkefni  
**KAPLAKRIKI**  
**HAFNARFIRÐI**

Verkið  
Rafkerfi  
Lágspenna fjálspróttahús  
Grunnmynd

Hannað	Teiknað	Yfirfarið	Kvarði	Síða
RVK/HJ	RVK/HJ	OG	1:50	/ A1
Dags.	Verkefni	Teikning	Útgáfa	Útgáfa
18.03.2008	06811	B R104	A	

Kt. 110457-2789

V:\2006\06811\06811\_Kaplaeri-FH\Sheets\RA\RF\_Lagspenna\06811\_RF1-Fjalsprottahus-B.dwg