



19/10 '09 JH

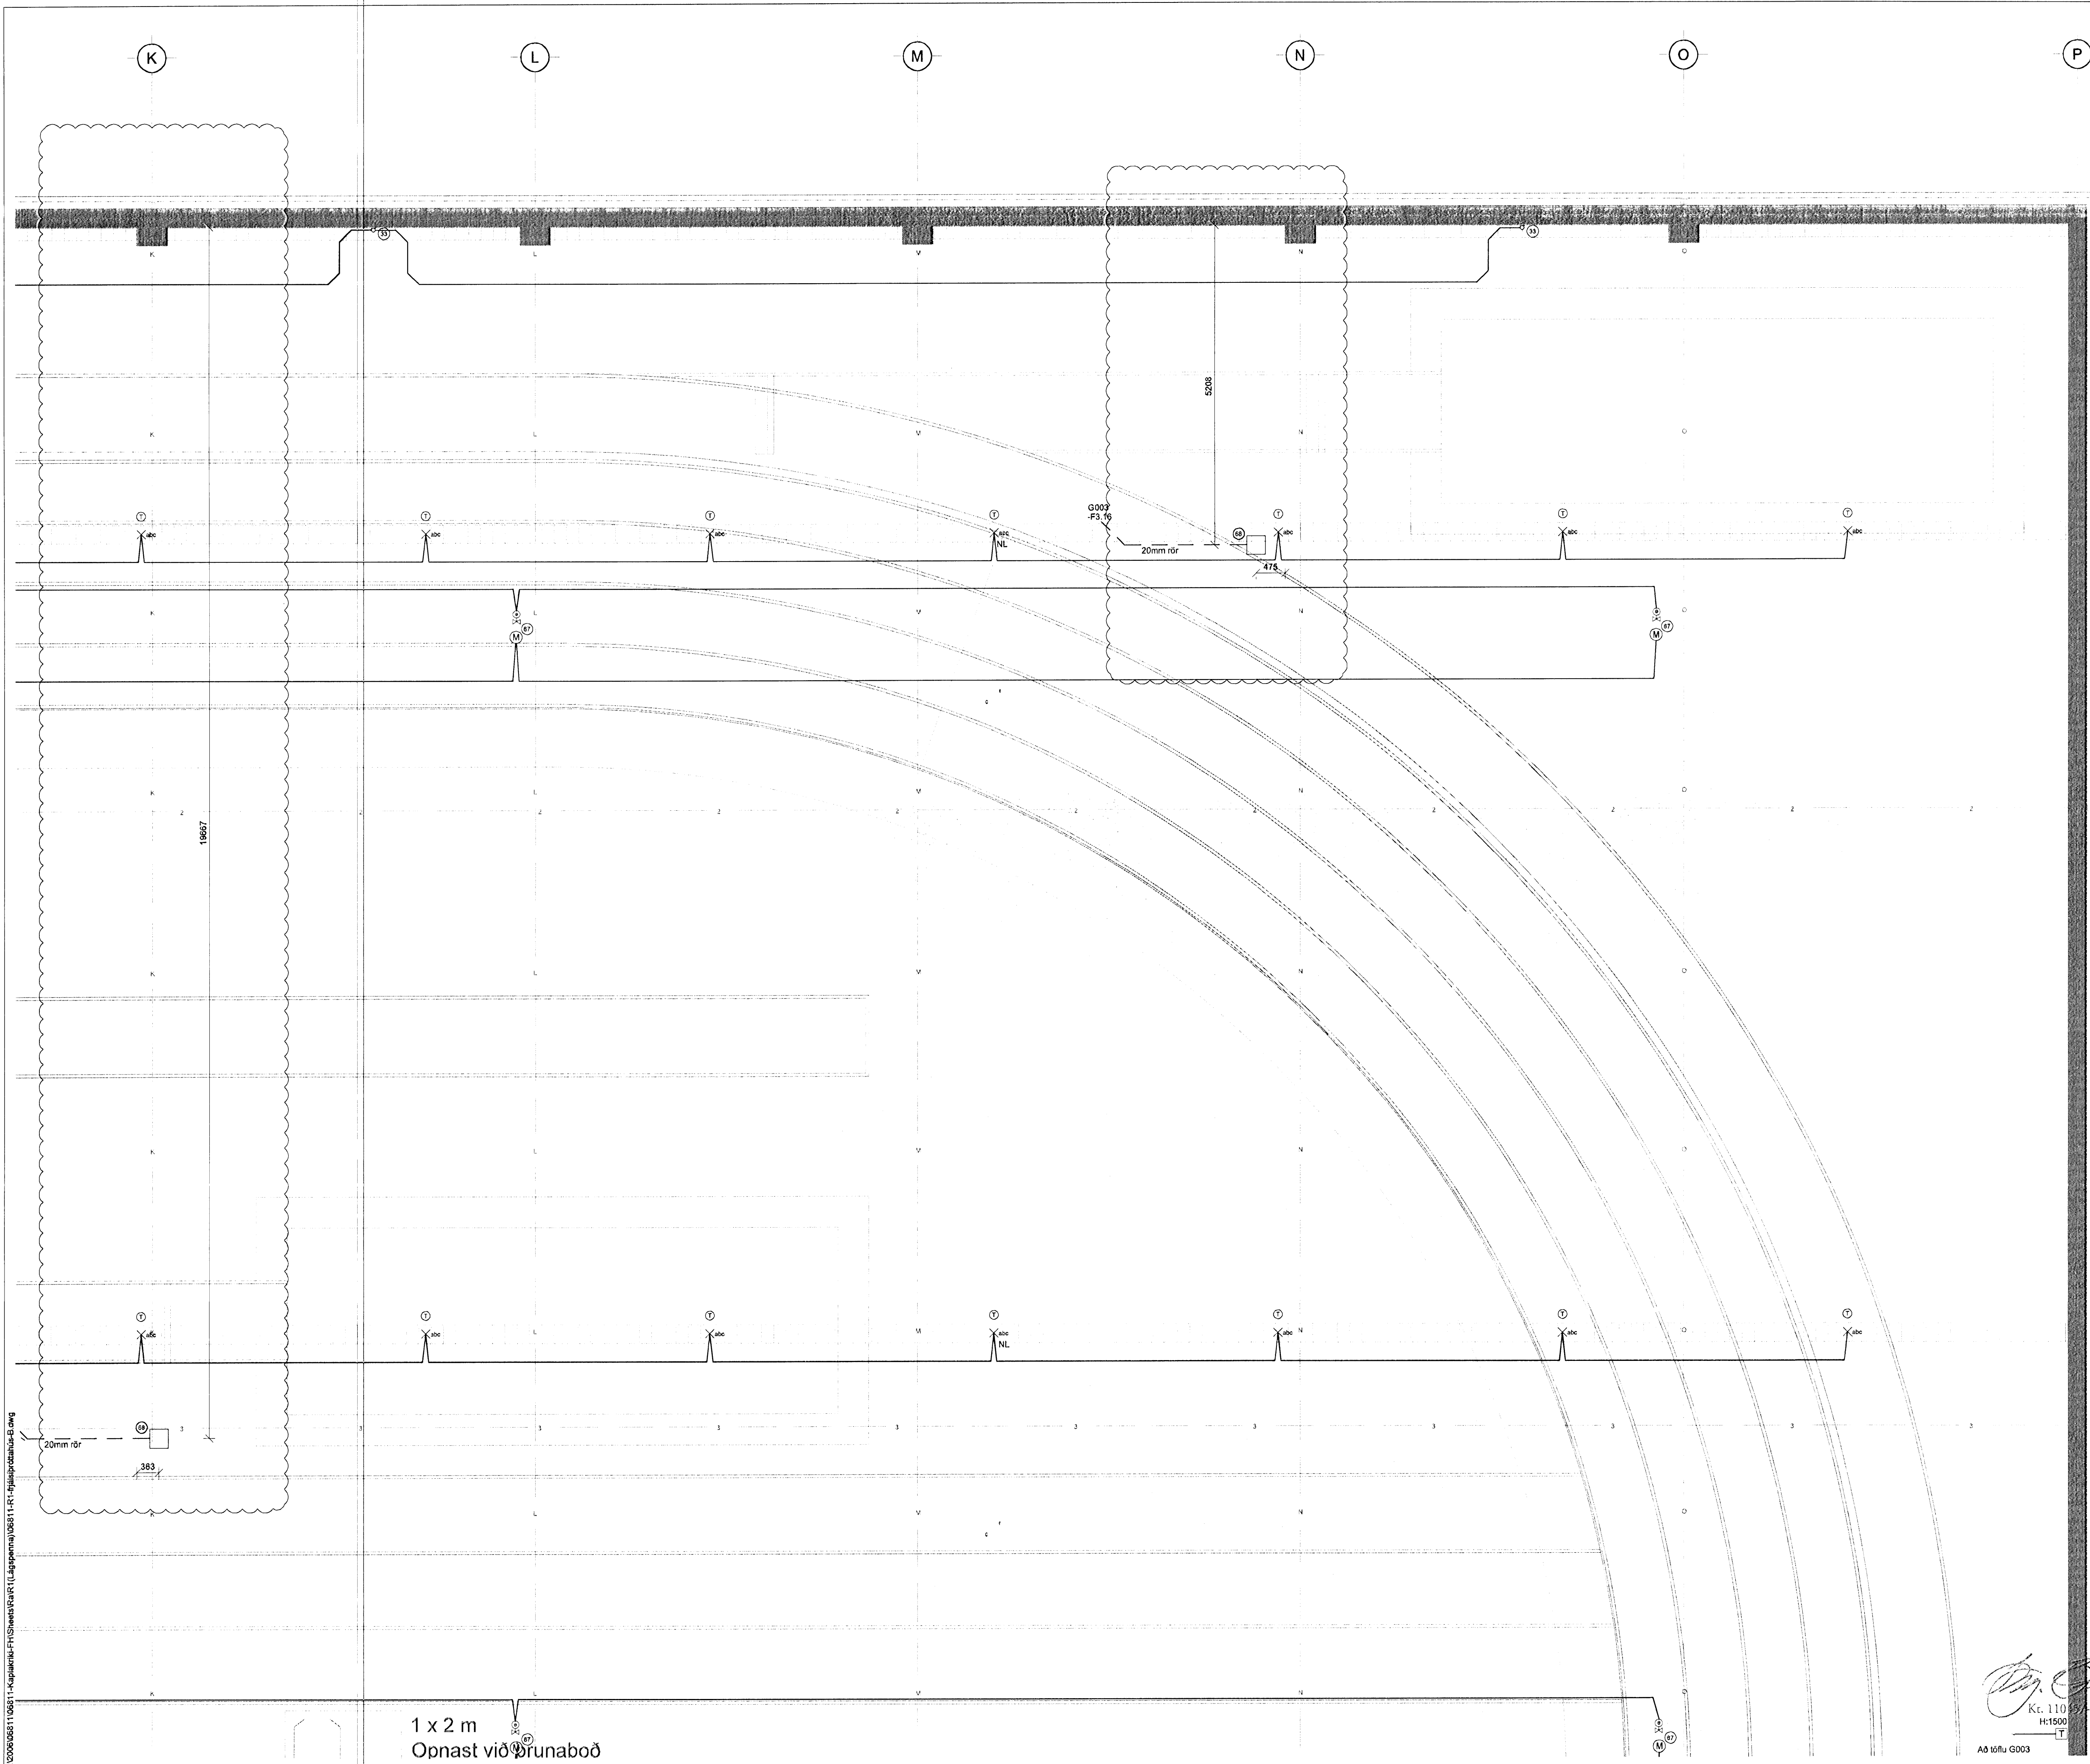

KAPLAKRIKI

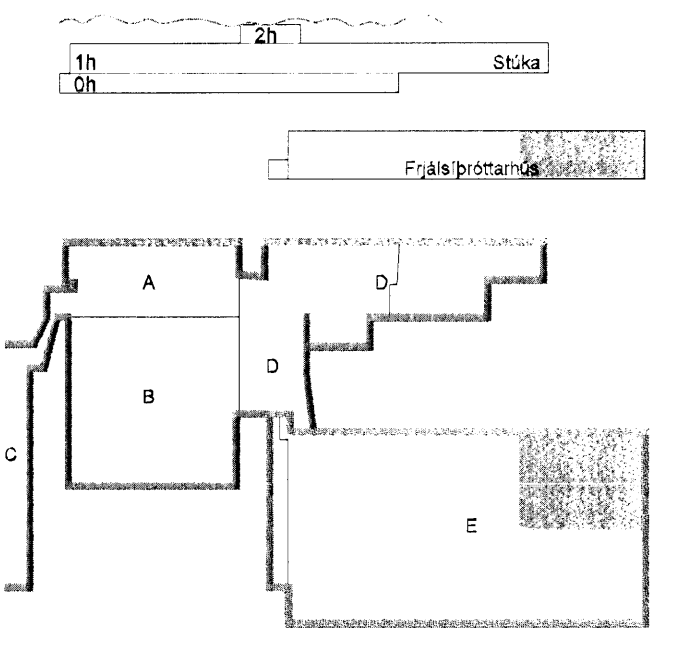

B 13.10.09 Gólfbox málsætt BSG/ÖG
 A 17.09.08 Ný gólfstíla SF/ÖG
 Útg. Dags. Skýring Hannab/Virfirðin



VERKFRÆÐISTOFA

BÆJARHRAUN 20 - 220 HAFNARFJÖRDUR · KENNIT. 710798-2899
 vsb@vsb.is · Sími 585 8600 · Fax 585 8610 · www.vsb.is

Áritun sérhönnuðar
 Örn Guðmundsson Kt: 220981 2739

Verkefni
KAPLAKRIKI
HAFNARFIRÐI

Verkið
 Rafkerfi
 Lágspenna frjálsþróttahús
 Grunnmynd

Hannab	Teiknað	Yfirfarð	Kvalið	Síða
RVK/HJ	RVK/HJ	ÖG	1:50	/ A1
Dags.	Verkefni	Teikning	Útgáfa	
18.03.2008	06811	B R103	A	

Hannab/Virfirðin
 Kt. 110 585-1789


1 x 2 m
 Opnast við Brunaboð