



**VERKTEIKNING**

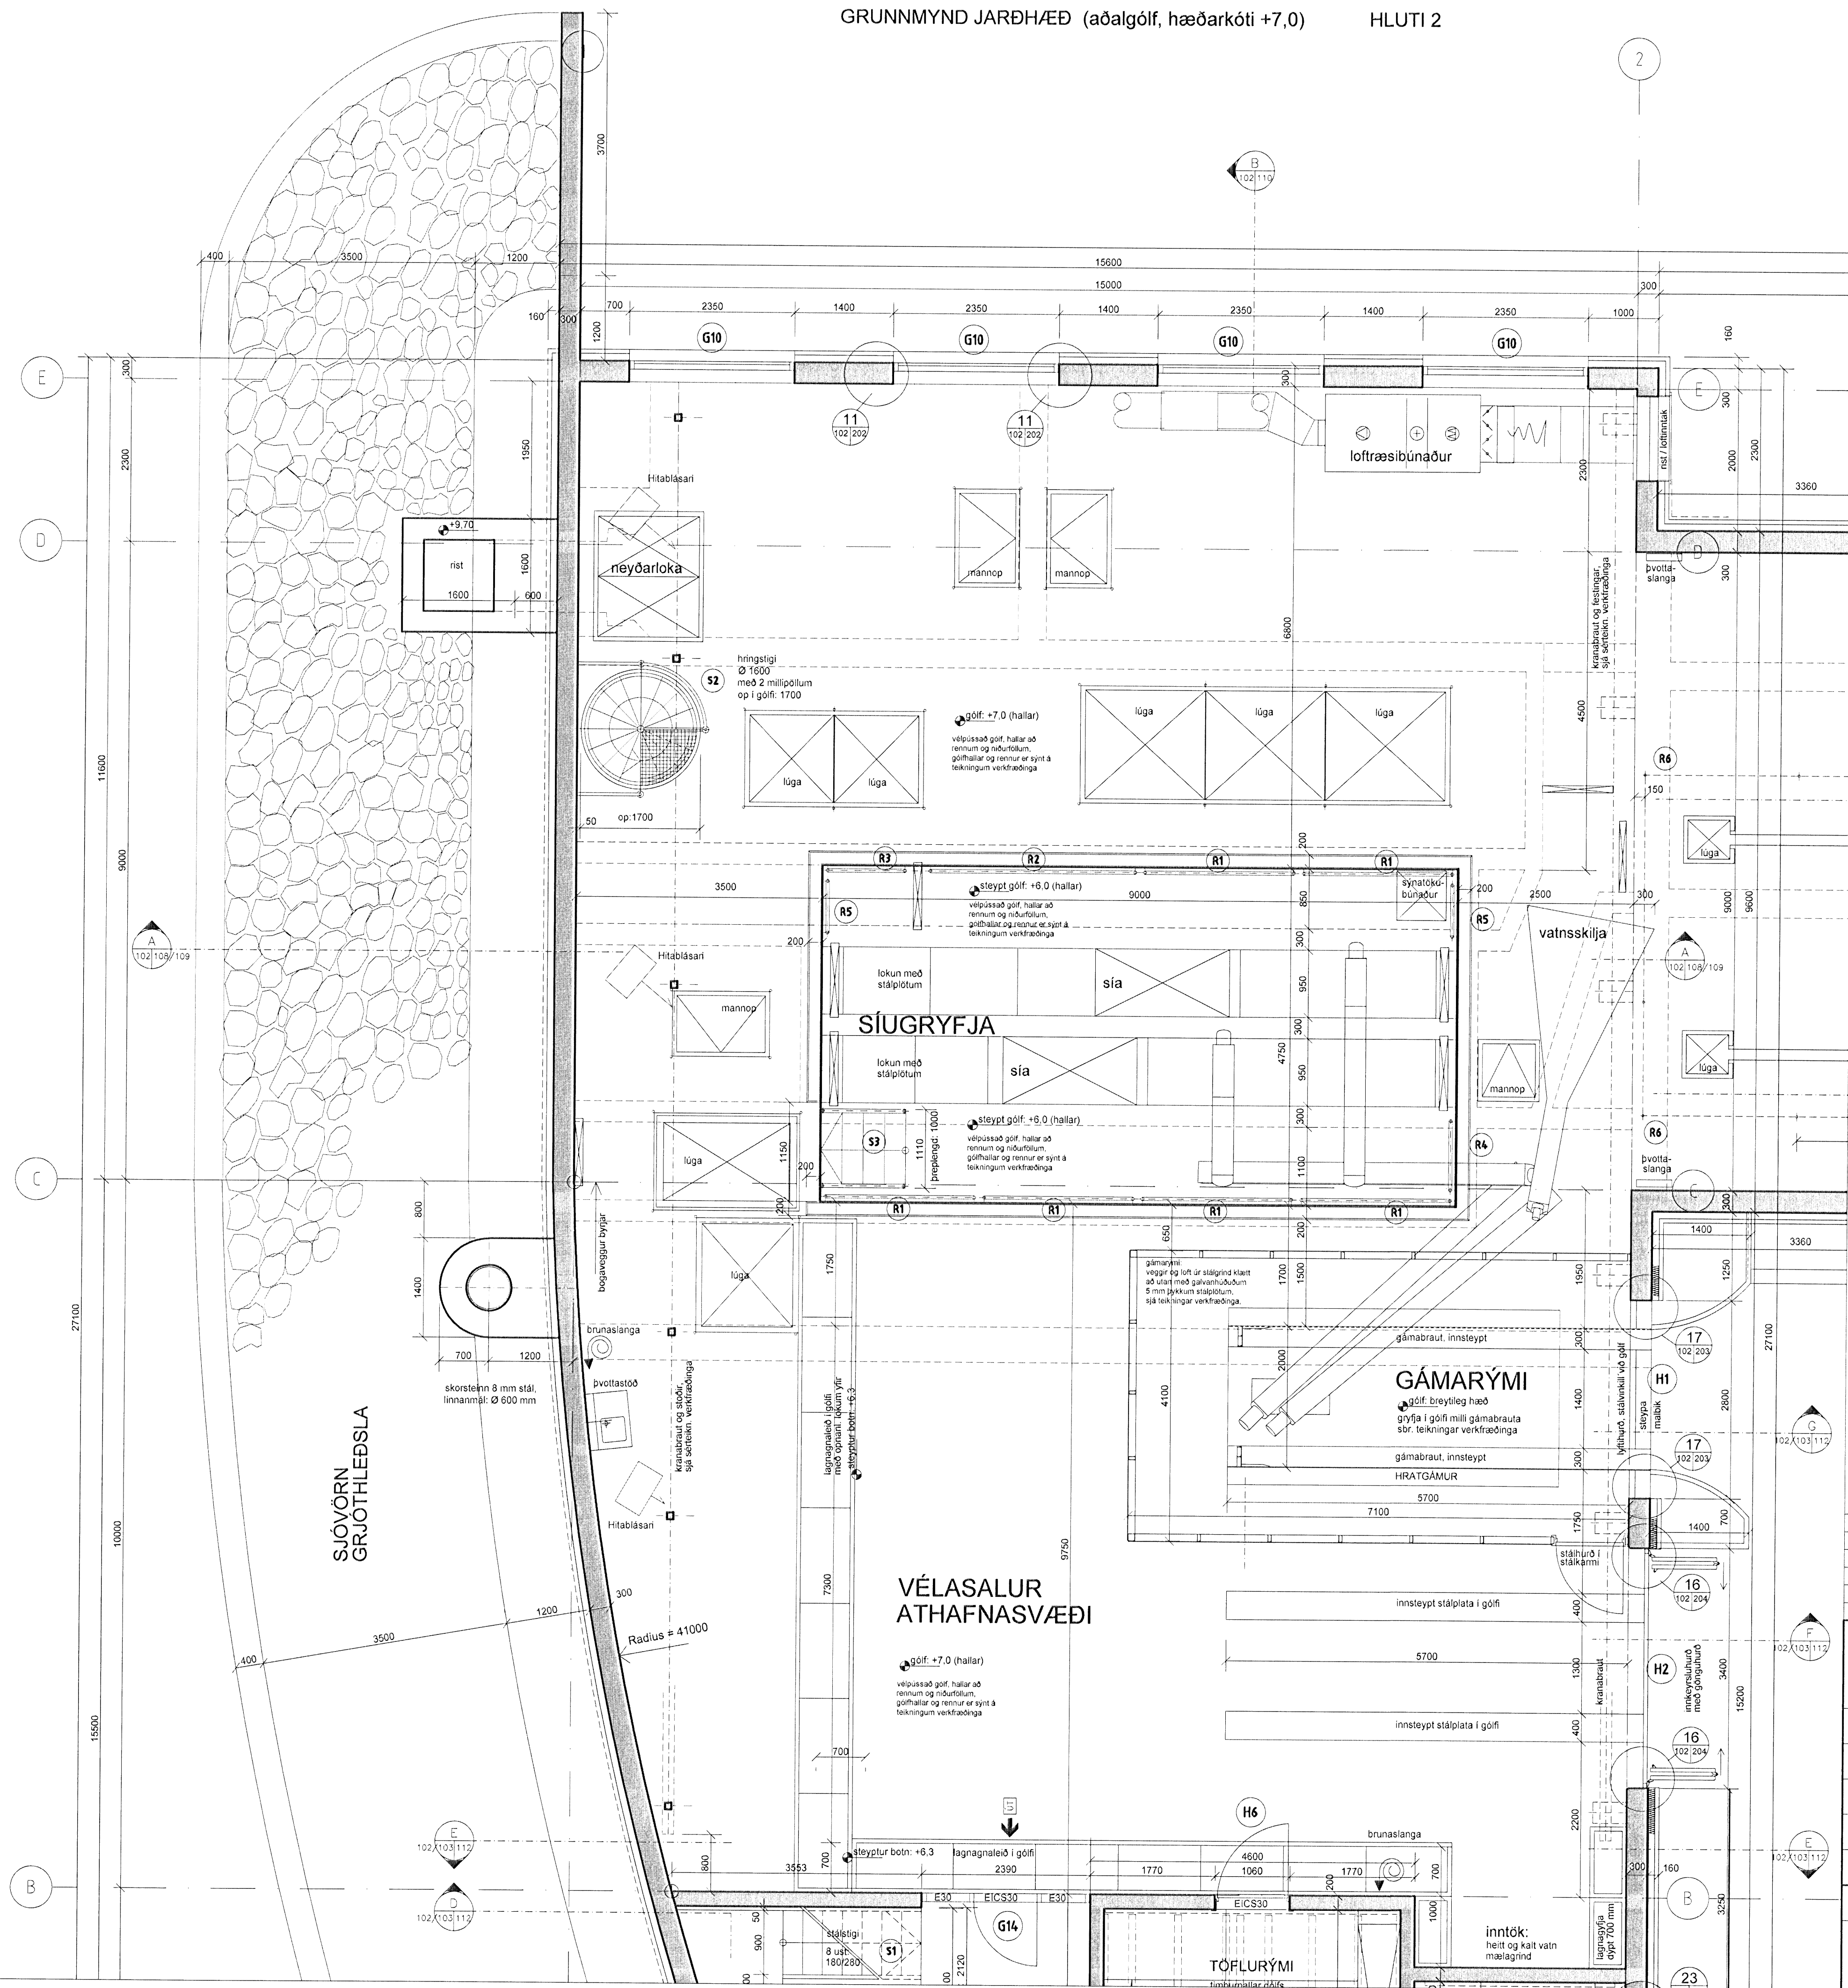

- Gxx** GLUGGAR nr. xx
  - Hxx** HURDIR nr. xx
  - Sxx** STIGAR nr. xx
  - Rxx** HANDRÍÐ nr. xx
- SÉRHLUTATEIKNING NR. X  
 TEKID AF TEIKNINGU Y  
 SYNT A TEIKNINGU Z
- SNÍÐ NR. X  
 TEKID AF TEIKNINGU Y  
 SYNT A TEIKNINGU Z
- HALLAR Á GÓLFUM ERU SÝNDIR Á BURDARÞÓLSTEIKNINGU  
 VERKTAKI MÆLI OG YFIRFARI ÖLL MÁL Á STAÐNUM  
 SJÁ JAFNFRAMT SÉRTEIKNINGAR

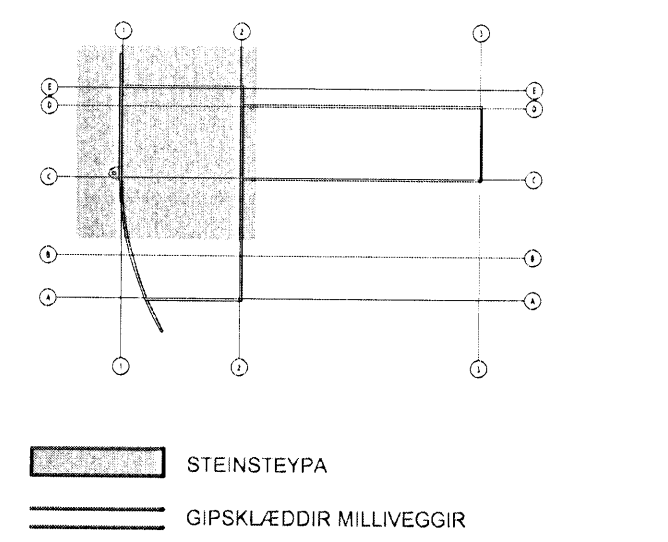

A: lokað rými fyrir gám í vélasal.		06.08.2009
BREYTING:		DAGS:
<b>HRAUNSVÍK, HAFNARFIRÐI</b>		
<b>DÆLU- OG HREINSISTÖÐ</b>		
verk:	grunnm. 1. hæð / hluti 2	
teikning:	verkteikning	
efni:	1:50	
mkv:	28.04.06	156-102A
dags:	nr.	
undirskrift:	<i>Adamsson</i>	240448-2469
<b>ADAMSSON ehf - arkitektastofa</b>		
LAUGAVEGI 32b	simi: 551 1300	
101 REYKJAVÍK	netfang: adamsson@simnet.is	
REYNIÐR ADAMSSON arkitekt hf	teiknað:	