


Kerfi 8 á 1. hæð, 1:50


Eldra kerfi endurnýjað, 1:50

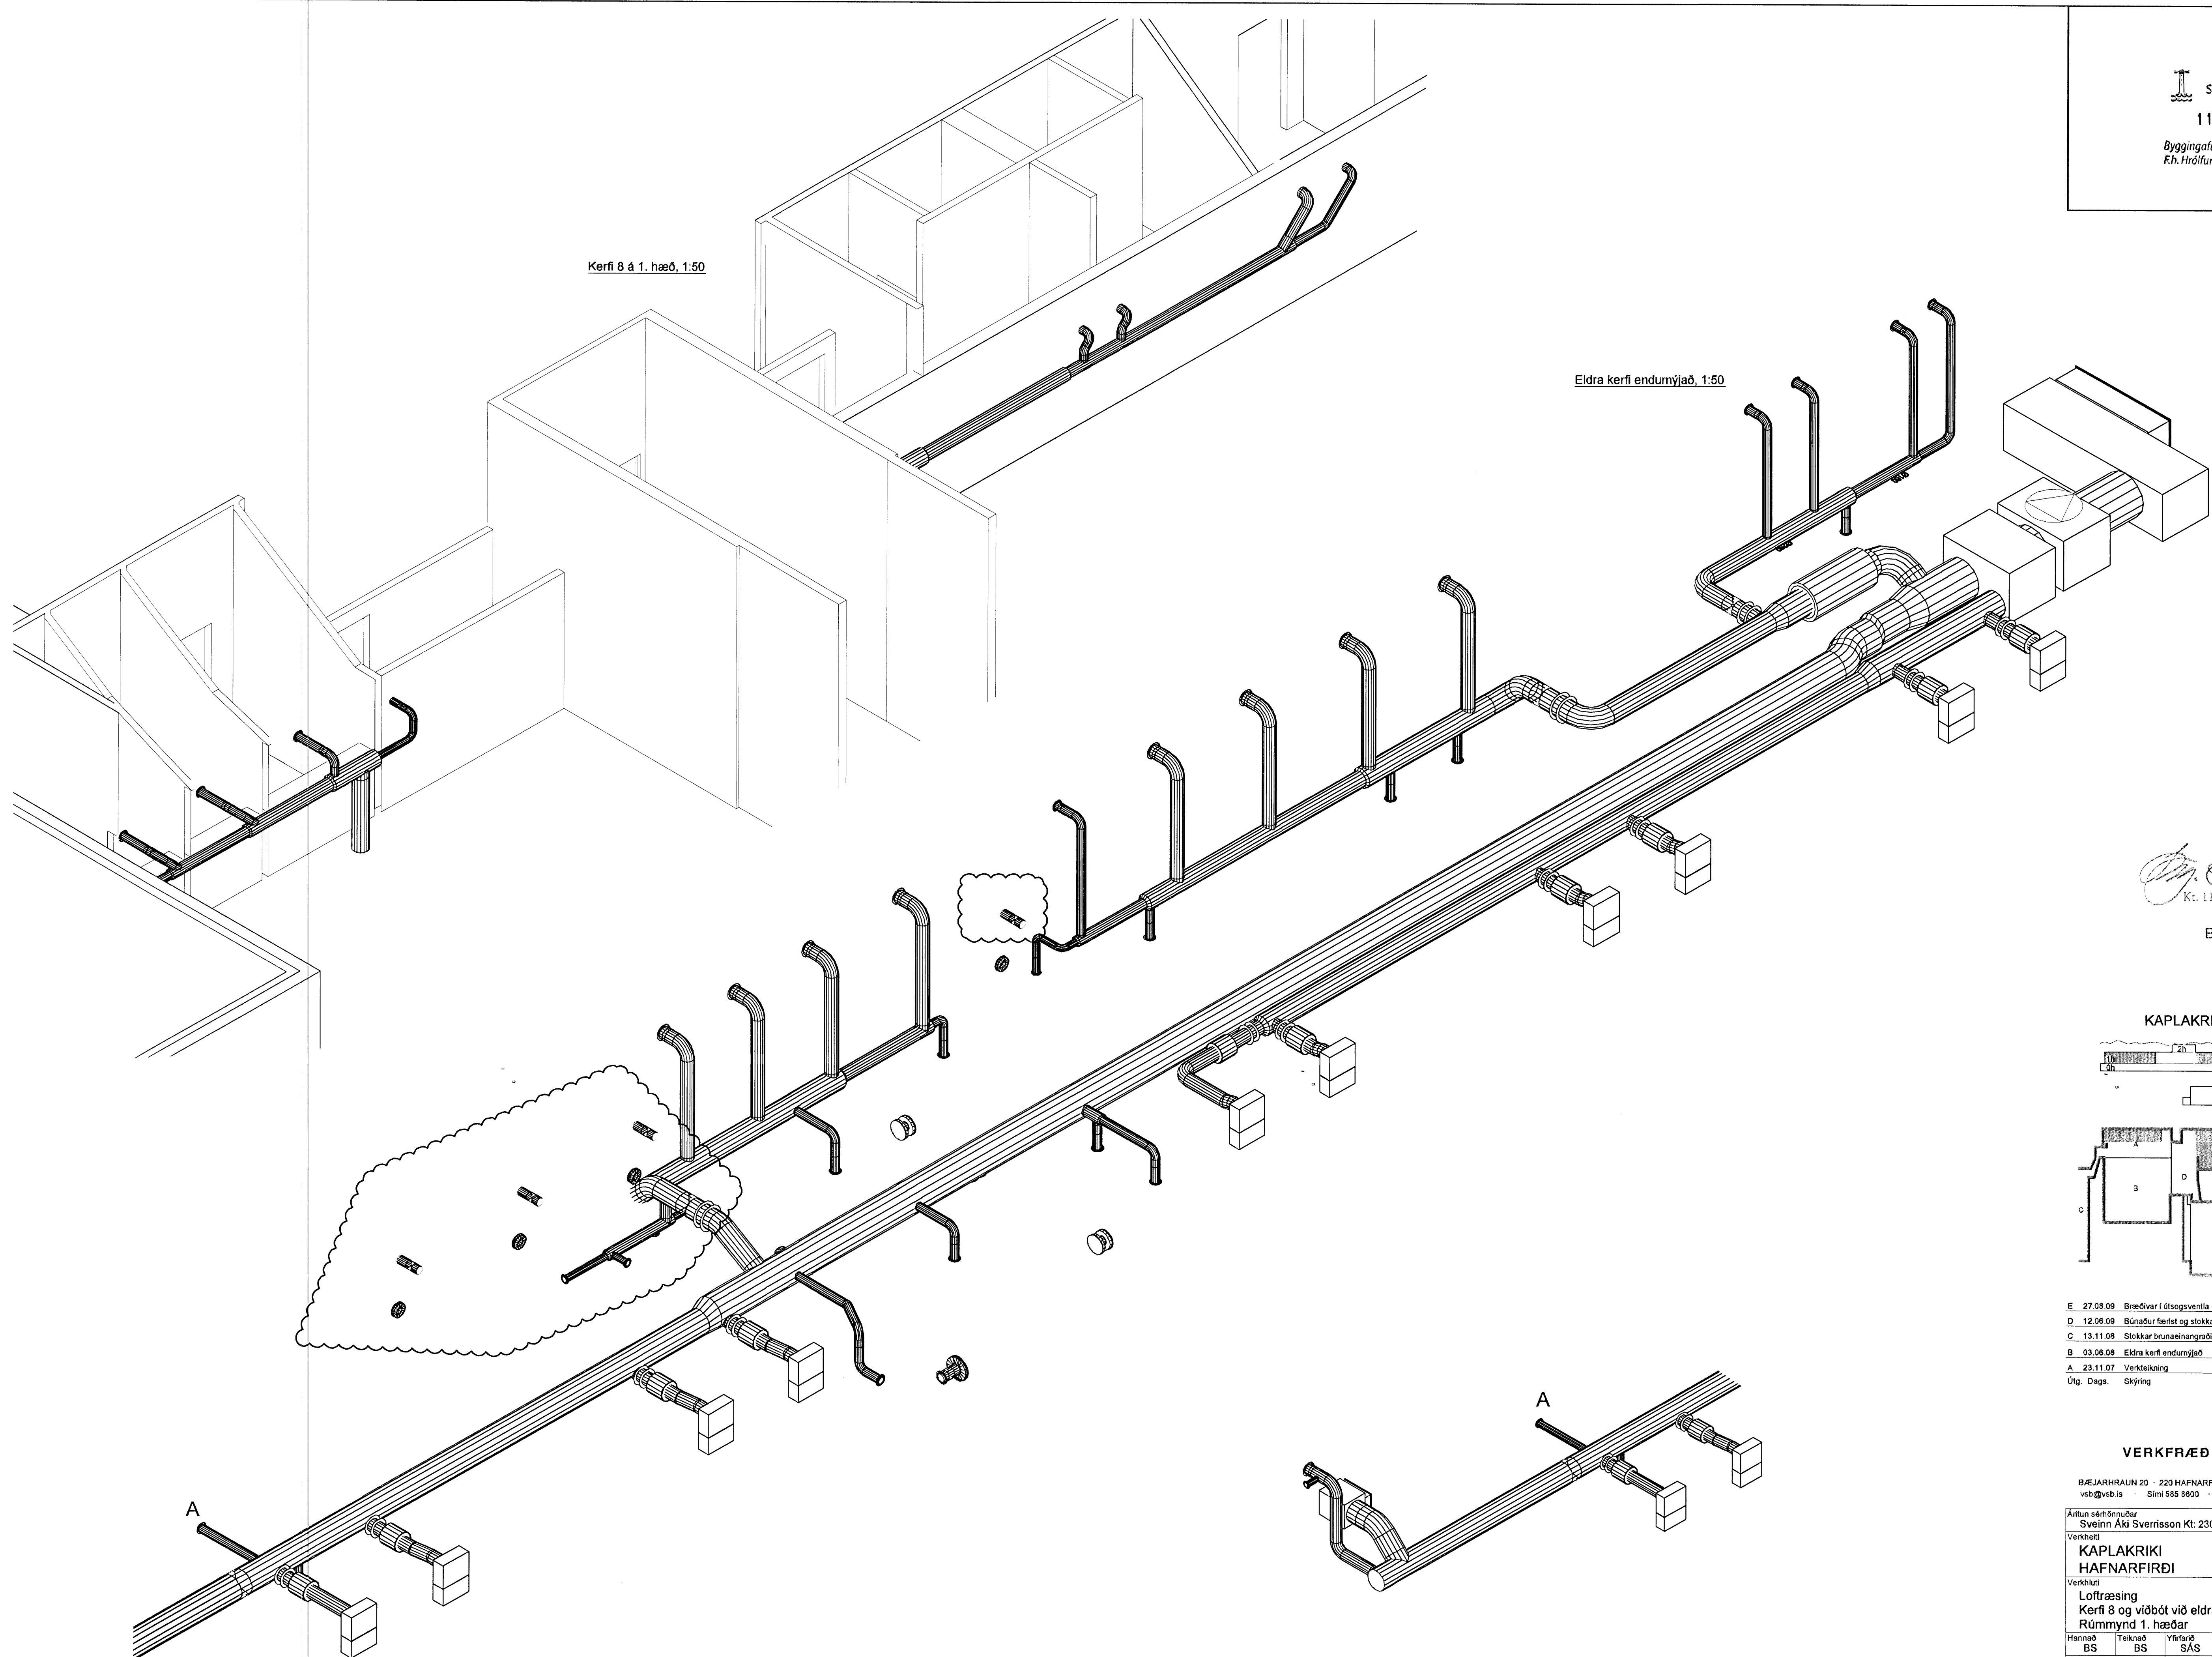

[Signature]
Kt. 110457-2789

BATTERÍÐ | ARKITEKTAR

KAPLAKRIKI

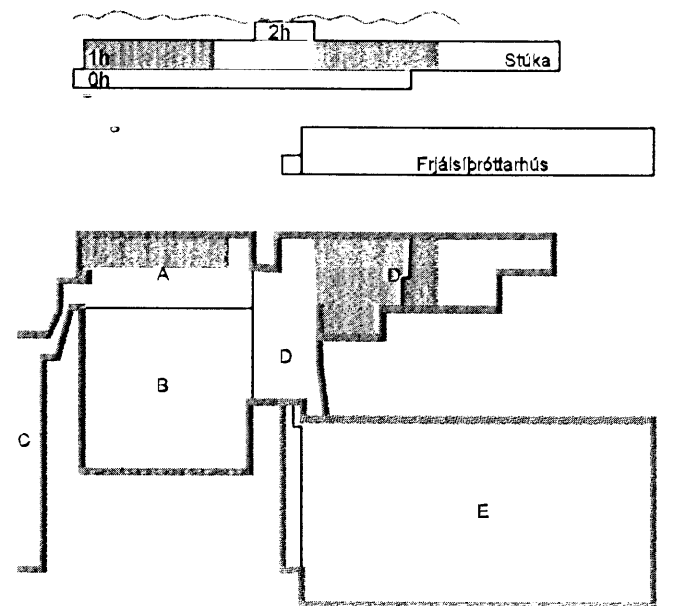

E	27.08.09	Breðivar í útsögsventla og RL bætt við	BS/SÁS
D	12.06.09	Búnaður færirst og stokkar breytlast	BS/SÁS
C	13.11.08	Stokkar brunaeinangraðir	BS/SÁS
B	03.06.08	Eldra kerfi endurnýjað	JGR/SÁS
A	23.11.07	Verkefning	BS/SÁS
Útg.	Dags.	Skiýring	Hannað/Virfand



VERKFRÆÐISTOFA

BÆJARHRAUN 20 · 220 HAFNARFJÖRDUR · KENNIT. 710796-2899
vsb@vsb.is · Sími 585 8600 · Fax 585 9810 · www.vsb.is

Aftun sérhönnuðar			
Sveinn Áki Sverrisson Kt: 230855 5609			
Verkefni			
KAPLAKRIKI			
HAFNARFIRÐI			
Verkhúti			
Loftræsing			
Kerfi 8 og viðbót við eldra kerfi			
Rúmmynd 1. hæðar			
Hannað	Teiknað	Yfirfarð	Kvarði
BS	BS	SÁS	1:50
Dags.	Verkefni	Teikning	Útgáfa
30.04.2007	06811	A L 194	E