

Innblástur				
Nr.	Gerð	Afkost	Stærð/Dreifari/Box	Tegund
I ₁	Dreifari með slétta neðriplötu og box til loftmagnsstillingar	65 L/s, 25 dB(A)	125/160	
I ₂	Innblástursrist beint á spiró-rör með bakstillingu	200 L/s, 35 dB(A)	1000x150	
I ₃	Innblástursrist beint á spiró-rör með bakstillingu	50 L/s, 36 dB(A)	400x200	
I ₄	Innblástursrist beint á spiró-rör með bakstillingu	50 L/s, 37 dB(A)	600x100	
I ₅	Innblástursrist beint á spiró-rör með bakstillingu	75 L/s, 38 dB(A)	500x100	

Útsog				
Nr.	Gerð	Afkost	Stærð/Dreifari/Box	Tegund
U ₁	Útsogsventill með lausa keilu til loftmagnsstillingar, hvítur	15-17 L/s, 25 dB(A)	Ø100	
U ₂	Útsogsventill með lausa keilu til loftmagnsstillingar, hvítur	22-35 L/s 35 dB(A)	Ø125	
U ₃	Útsogsventill með lausa keilu til loftmagnsstillingar, hvítur	50-70 L/s 20 Pa	Ø160	
U ₄	Veggrist með bakstillingu, hvít	165 L/s, 35 dB(A)	600x150	
U ₅	Veggrist, hvít.	880 L/s, 25 dB(A)	1000x500	
U ₆	Loftrist, sambærleg núverandi rístum í eldri búningakletum.	75-125 L/s 35 dB(A)	~ 500x200	
U ₇	Veggrist, hvít	200 L/s, 25 dB(A)	500x200	
U ₈	Eldhúsháfu með sjálfvirkri froðuslökkvikerfi, ljósi og ftusíum	300 L/s, 35 dB(A)	2600x1200	
U ₉	Háfur yfir uppþvottavél	90 L/s, 25 dB(A)	600x600	
U ₁₀	Loftrist/gataplati í lofti a.m.k. 50% opin	260 L/s, 25 dB(A)	300x600	
U ₁₁	Veggrist, hvít með boxi til loftmagnsstillingar	250 L/s, 25 dB(A)	500x200	
U ₁₂	Yfirstraumsrist með hjóðeinangrun	100 L/s, 25 dB(A)	~1000x50	
U ₁₃	Hurðarist	318 L/s 25 dB(A)	~500x300	
U ₁₄	Hurðarist	50 L/s, 25 dB(A)	~300x100	
U ₁₅	Útsogsventill með lausa keilu til loftmagnsstillingar, hvítur	60-82 L/s 35 dB(A)	Ø200	
U ₁₆	Veggrist, hvít		500x200	
U ₁₇	Yfirstraumsventill með bræðvari, hvítur		Ø100	
U ₁₈	Yfirstraumsventill með bræðvari, hvítur		Ø140	
U ₁₉	Yfirstraumsventill með bræðvari, hvítur		Ø180	
U ₂₀	Veggrist með boxi	200 L/s, 30 dB(A)	600x300	
U ₂₁	Útsogsventill með lausa keilu til loftmagnsstillingar, hvítur m. bræðvari	60-82 L/s 35 dB(A)	Ø200	
U ₂₂	Útsogsventill með lausa keilu til loftmagnsstillingar, hvítur m. bræðvari	22-35 L/s 35 dB(A)	Ø125	
U ₂₃	Útsogsventill með lausa keilu til loftmagnsstillingar, hvítur m. bræðvari	15-17 L/s, 25 dB(A)	Ø100	
U ₂₄	Yfirstraumsventill með hjóðeinangrun		Ø125	
U ₂₅	Yfirstraumsventill með hjóðeinangrun		Ø200	

LOFTSTOKKAR OG TENGISTYKKI:

- Stokkar og tengistykki eru ýmist sívalir eða ferkantaðir
- Stokkar eru úr galv. stálplötum, lágmarksþykkt sem hér segir:





Þvermál eða stærsta hlöð < 300mm : þykkt 0,63mm
 Þvermál eða stærsta hlöð 301-750mm : þykkt 0,8mm
 Þvermál eða stærsta hlöð 751-1400mm : þykkt 1,0mm
 Þvermál eða stærsta hlöð 1401-2200mm : þykkt 1,25mm
 Þvermál eða stærsta hlöð >2200mm : þykkt 1,5mm

- Kerfi skulu minnst uppfylla þéttleikaflokk B skv. DS 447.
- Allar hlíðar í köntuðum stokkum skal styrkja með krossbroti.
- Stokkar skulu hengdir í stöngum með 10mm snitteinum og múrboltum.
- Við allar bruna- og spjaldlokur komi gaumlúgur.
- Frágangur skal vera í samræmi við gildandi staðla og reglugerðir.

- SL = stilliloka
- ML = mótorkoka
- BL = brunaloka
- RL = reykloka
- GL = gaumlúga
- Hljóðgildar með 50mm ein. L = lengd


- Útsog undir hurð / Yfirstraumur
- Innblástur
- Útsog
- Inntak
- Frákrast

SKÝRINGAR :

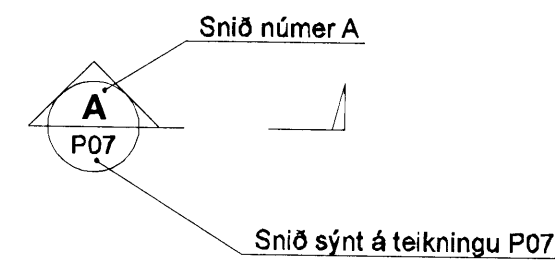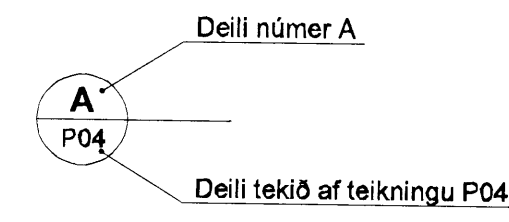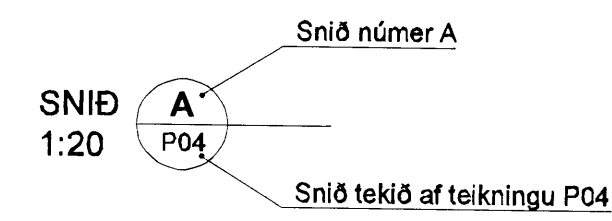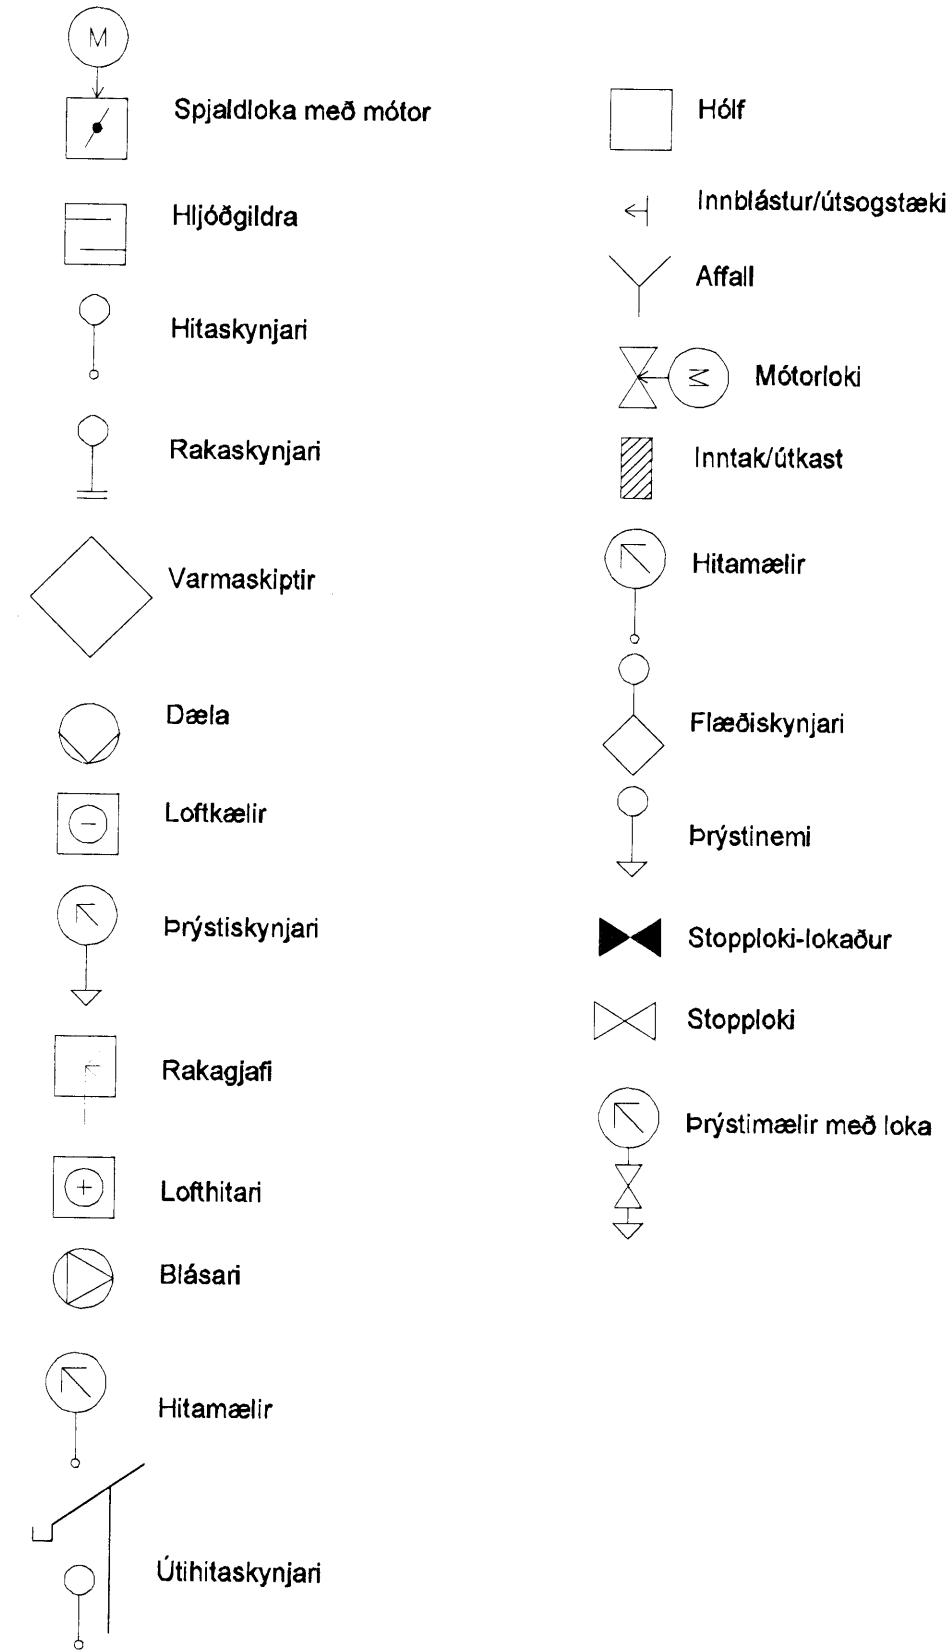

Breytingar eru táknaðar með bókstöfum A, B, C o.s.frv. Dregið verður ský utan um allar breytingar, sem gerðar eru á milli útgáfa á hverri teikningu.

Breyting númer A og svæði í biðstöðu eru sýnd sem

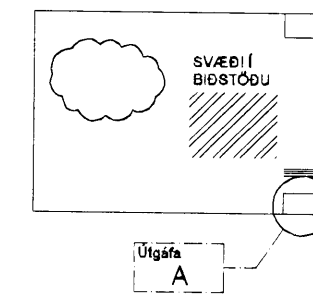


Samþykkt þann
11 SEP 2009
 Byggingufultrúnni í Halmarróði
 F.h. Frólfur S. Gunnlaugsson

[Signature]
 Kt. 110457-2789

BATTERÍÐ | ARKITEKTAR

KAPLAKRIKI

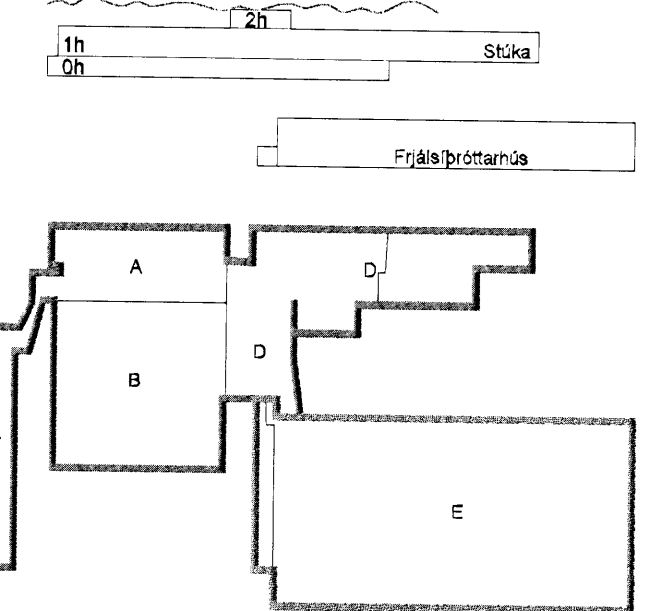

F	27.08.09	Bræðvarir í útsogsventila og RL bætt við	BS/SÁS
E	12.06.09	Tækjum bætt inn á lista	BS/SÁS
D	01.12.08	Hurðarist breytt	BS/SÁS
C	03.06.08	Bætt við lista, afkast breytt	JGR/SÁS
B	03.03.08	Bætt við lista	BS/SÁS
A	23.11.07	Verkefning	BS/SÁS
Útg.	Dags.	Skýring	Hannað/Yfirfarð

VS

VERKFRÆÐISTOFA

BÆJARHRAUN 20 • 220 HAFNARFJÖRÐUR • KENNIT. 710796-2899
 vsb@vsb.is • Sími 585 8600 • Fax 585 8610 • www.vsb.is

Áritun séðhórnunar
 Sveinn Áki Sverrisson Kt: 230855 5609

Verkefni:
**KAPLAKRIKI
 HAFNARFIRÐI**

Verkefni:
 Loftþræsing
 Almennar skýringar

Hannað	Teiknað	Yfirfarð	Kvarði	Síða
BS	BS	SÁS	/ A1	-
Dags.	Verkefni	Teikning	Útgáfa	
30.04.2007	06811	L000	F	